




Sektion A-A

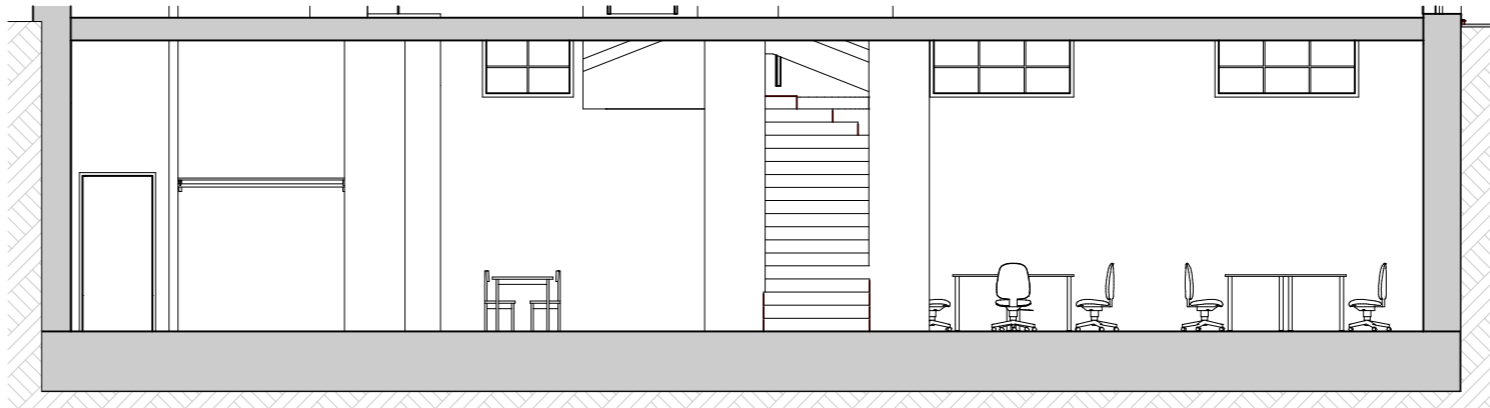

Sektion B:B

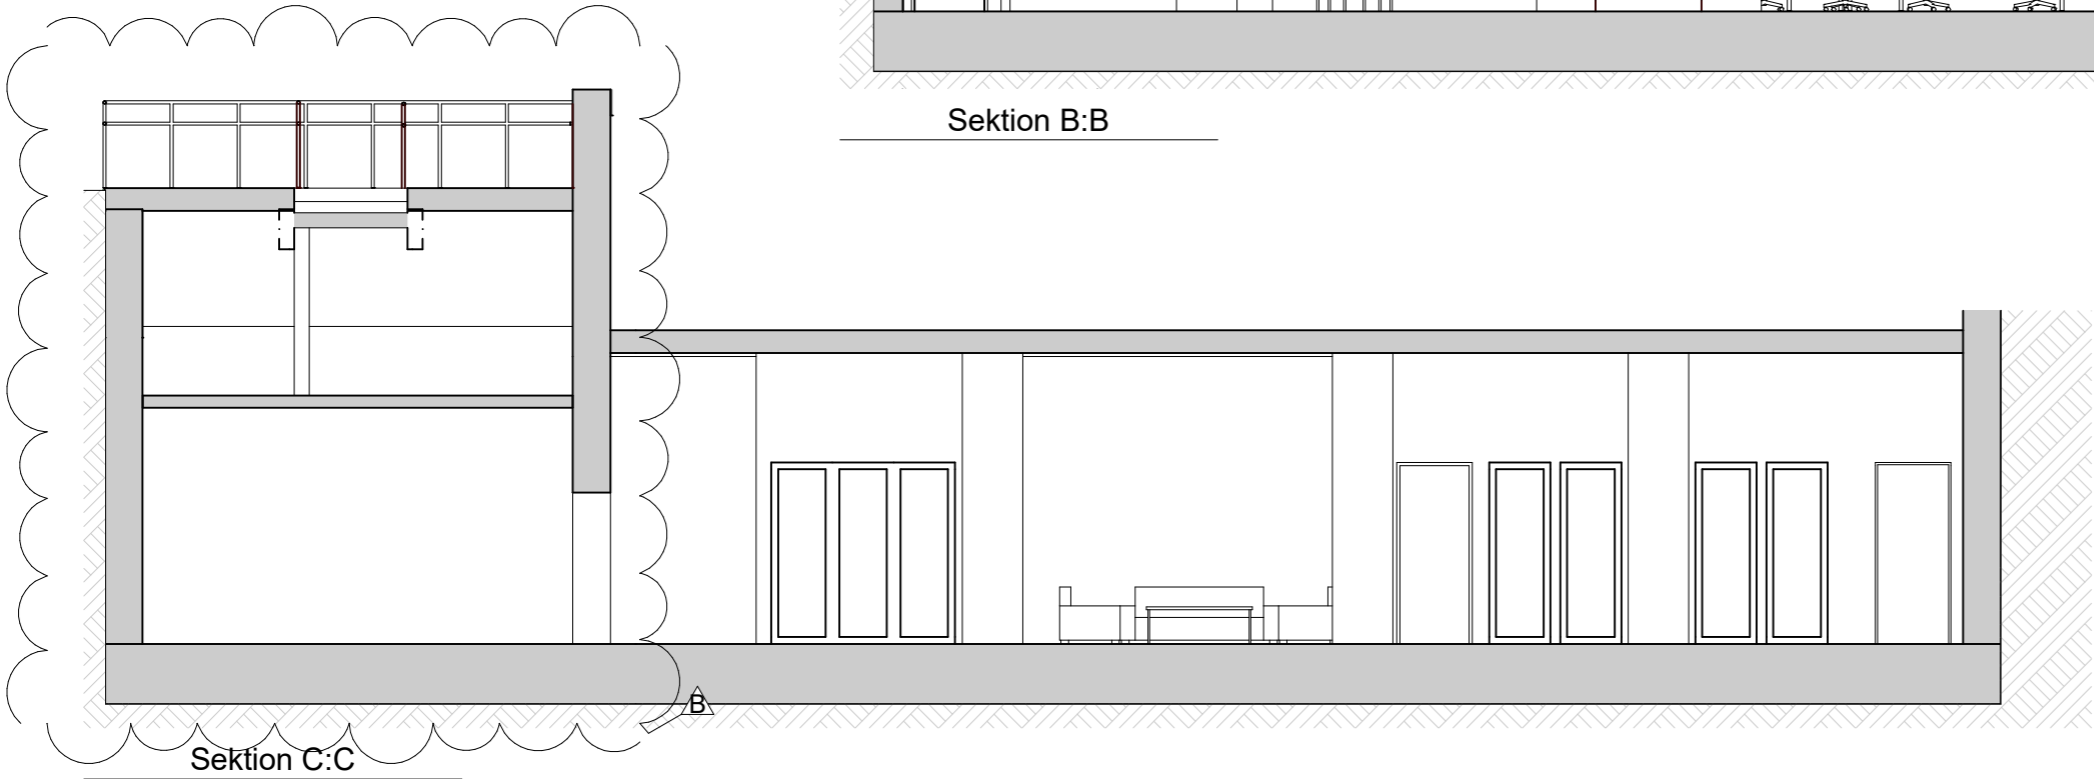

Sektion C:C

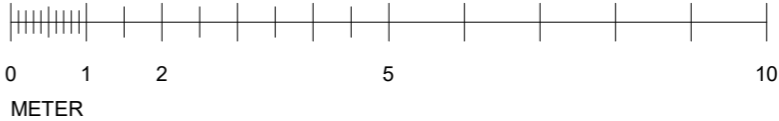

FÖRKLARINGAR

SAMTLIGA MÄTT ANGES I MILLIMETER.
MÄTT KONTROLLERAS PÅ PLATS.
PLUSHÖJDER ANGES I METER
HÖJDSYSTEM ENL. RH2000

— BEF. VÄGGAR
- - - RIVES
//// NYA VÄGGAR


- SE RITNINGEN A-.1.1-100 SITUATIONSPLAN

FÖRESKRIFTER


HÄNVISNINGAR

- A-01.1-100 SITUATIONSPLAN
- A-40.1-100 PLAN -1
- A-40.2-101 SEKTIONER D , E , F
- A-40.3-100 FASADER

Orienteringsplaner Avsedd yta

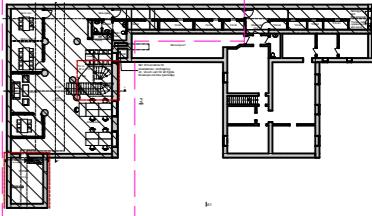

Situationsplan

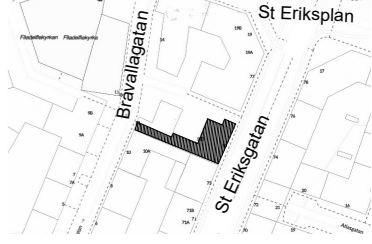

B	1	ÅTERGÅNG TILL ORIGINAL RITN. 231026, REV A	24-04-25	PO
A	3	EJ AKTUELL. SKILN: INGA ÄNDR. APPENDIX INGEN ÄNDRAD VERKSAMHET	24-04-10	PO
BET	ANT	ÄNDRINGEN AVSER	DATUM	SIGN

BYGGLOVSHANDLING

PORSLINSBRUKET 16
BRÄVALLAGATAN 12
STOCKHOLM



X	A	A-gruppen	08-618 95 00
	B	-	-
	TILL	-	-

UPPDRAG NR 133001	RITAD/KONSTR. AV MS - WI	HANDLÄGGARE P ÖFVERGÅRD
DATUM 23-10-26	ANSVARIG PERNILLA ÖFVERGÅRD	

ÄNDRAD ANVÄNDNING AV LOKAL

Sektioner A , B och C

SKALA (A3) 1:100	NUMMER A-40.2-100	
---------------------	----------------------	--