



FASADER MOT NORDVÄST



MOT BRÅVALLAGATAN

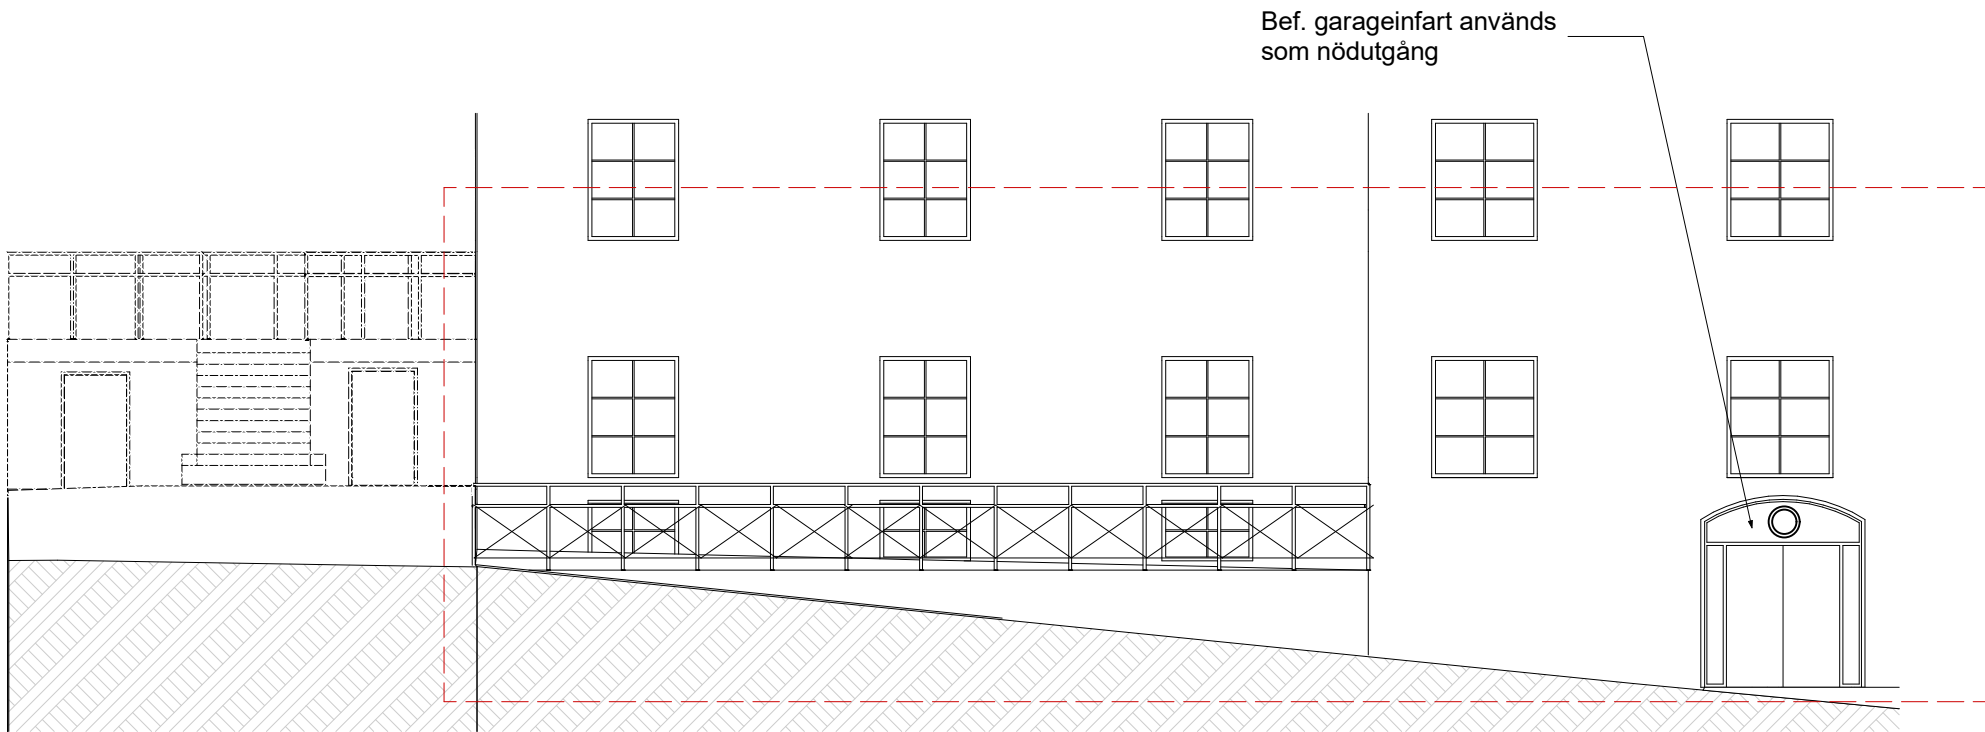


FASAD 1

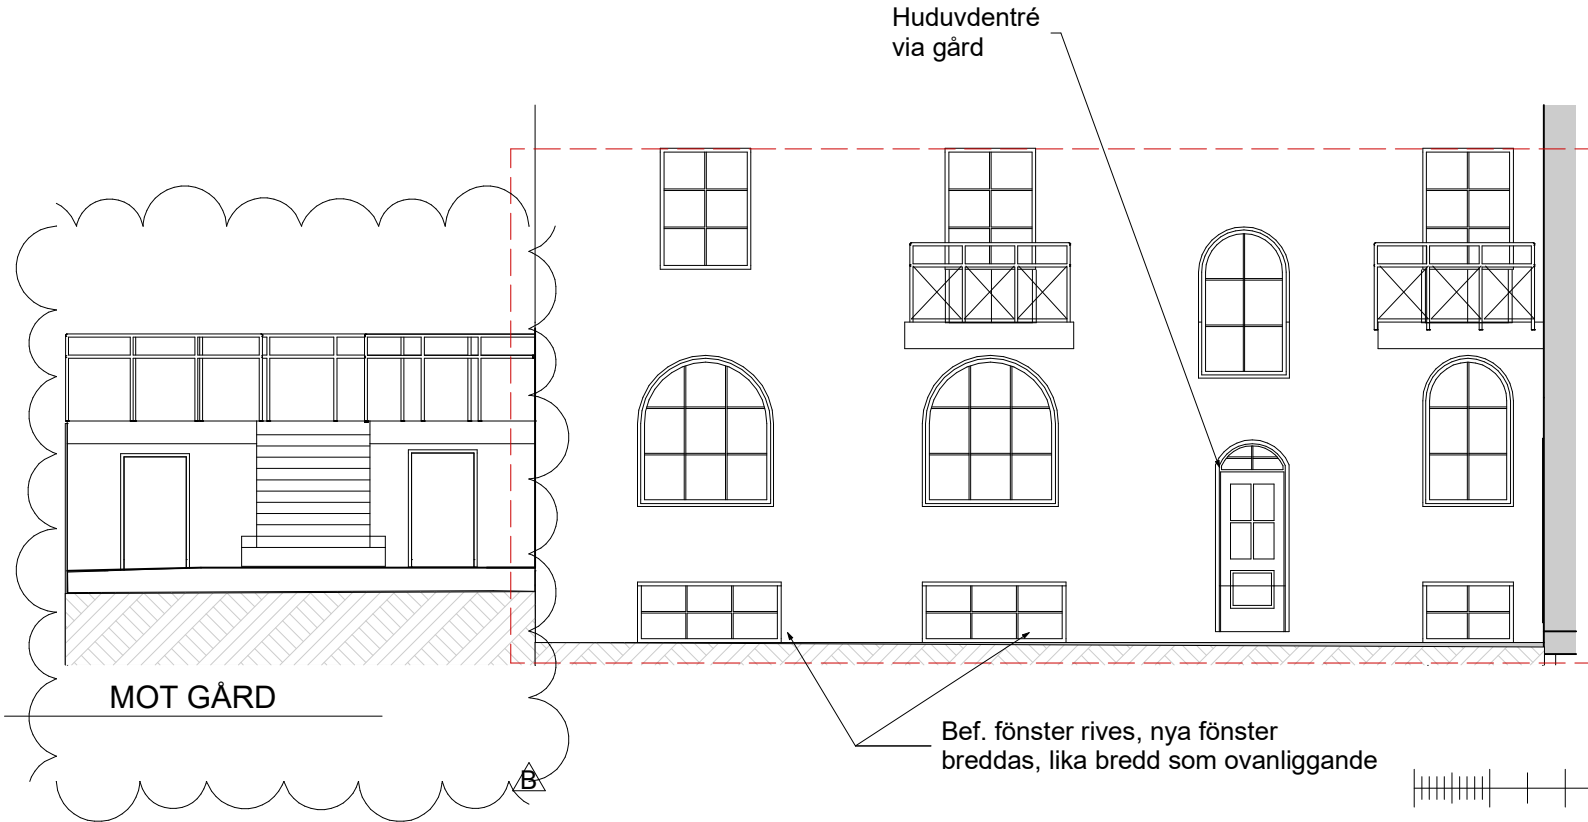

MOT GÅRD

Bef. fönster rives, nya fönster breddas, lika bredd som ovanliggande

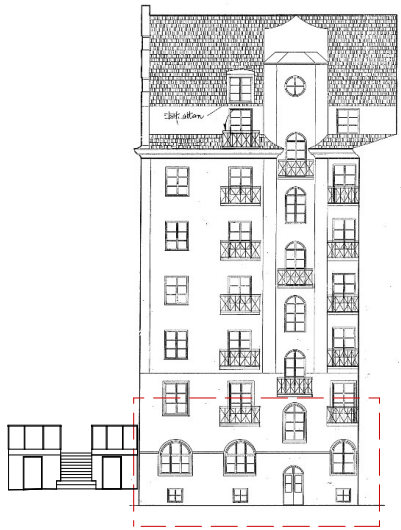

FASAD 2



FÖRKLARINGAR

SAMTLIGA MÄTT ANGES I MILLIMETER.
MÄTT KONTROLLERAS PÅ PLATS.
PLUSHÖJDER ANGES I METER
HÖJDSYSTEM ENL. RH2000


- SE RITNINGEN A-.1.1-100 SITUATIONSPLAN

FÖRESKRIFTER


HÄNVISNINGAR

- A-01.1-100 SITUATIONSPLAN
- A-40.1-100 PLAN -1
- A-40.2-100 SEKTIONER A , B , C
- A-40.2-101 SEKTIONER D , E , F

Orienteringsplaner
Avsedd yta

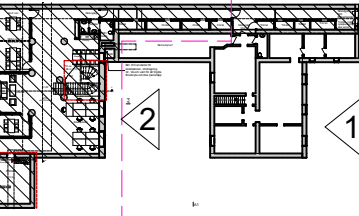

Situationsplan

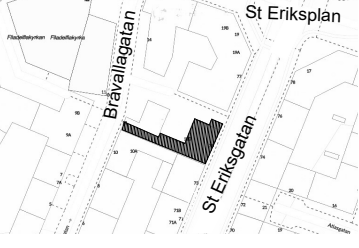

B	1	ÅTERGÅNG TILL ORIGINAL RITN. 231026, REV. A	24-04-25	PD
A	3	EJ AKTUELL. SKILN: INGA ANDR. APPENDIX	24-04-10	PD
BET	ANT	ANDRINGEN AVSER	DATUM	SIGN

BYGGLOVSHANDLING

PORSLINSBRUKET 16
BRÅVALLAGATAN 12
STOCKHOLM



A-gruppen 08-618 95 00

TILL -

UPPDAG.NR 133001 RITAD/KONSTR. AV MS - WI HANDLÄGGARE P ÖFVERGÅRD

DATUM 23-10-26 ANSVARIG PERNILLA ÖFVERGÅRD

ÄNDRAD ANVÄNDNING AV LOKAL

Fasader

SKALA (A3) 1:100

NUMMER A-40.3.100