


WILUND ARKITEKTER & ANTIKVARIER AB
www.wa2.se
kontoret@wa2.se
Nybrogatan 81
114 41 Stockholm
08-23 19 39

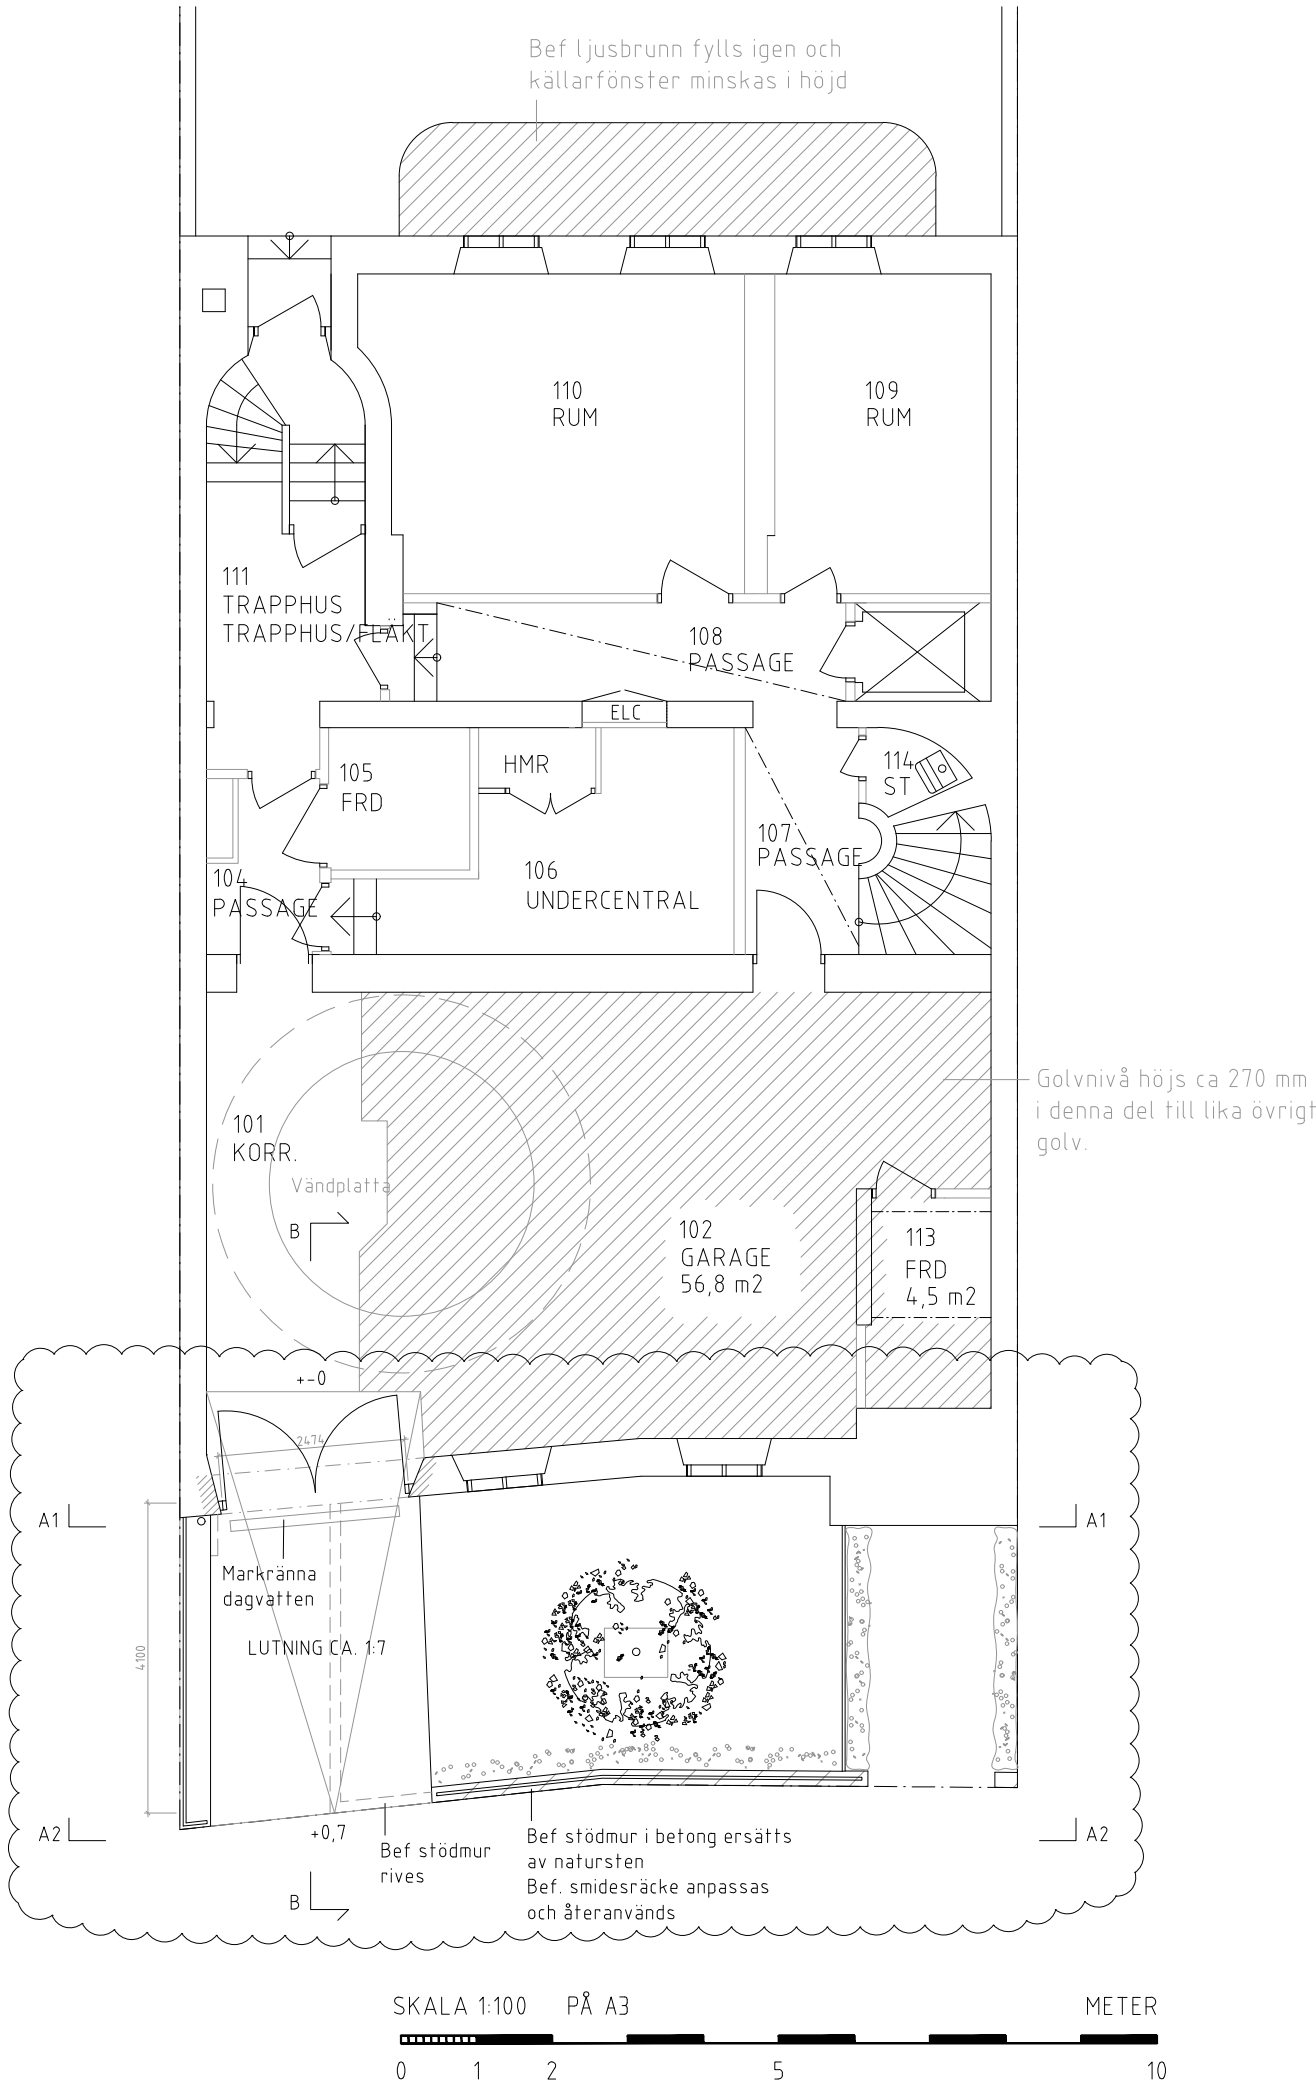

BYGGLOVHANDLING FURIEN 8

OMBYGGNAD KÄLLARE

KÄLLARPLAN 1:100

MB, IT & JK 2021-02-16

A-002

REV: LL 2024-05-02