


REF:


LAGER: SB11

FÖRBINDELSE  
TILL TRAPPHUS

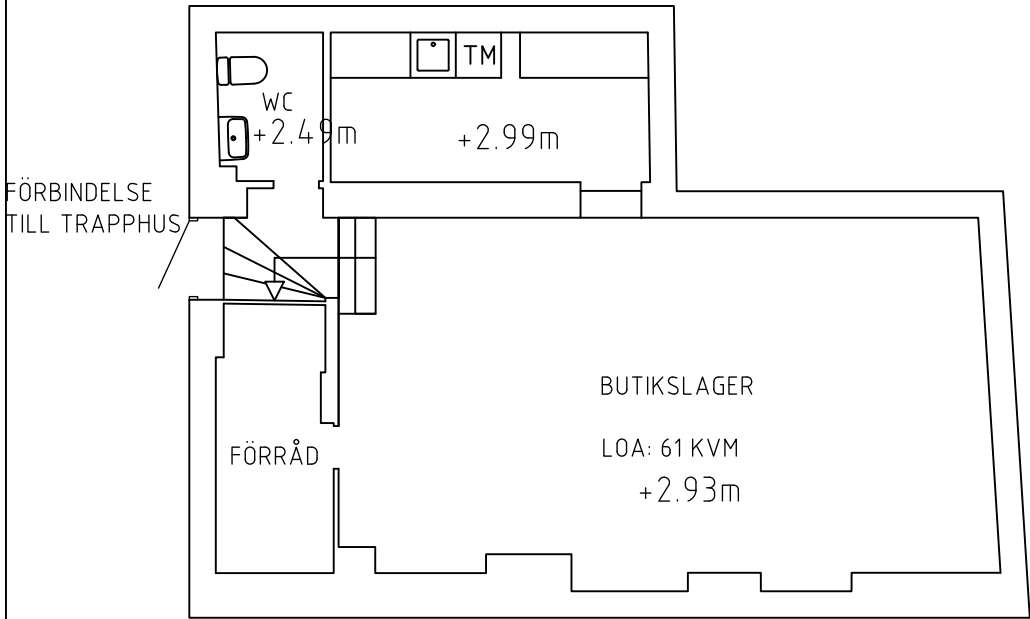


BEFINTLIG UTFORMNING, BUTIK MED  
UNDER PLAN

SKALA 1:100

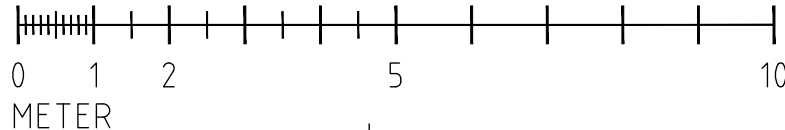

GÅRD

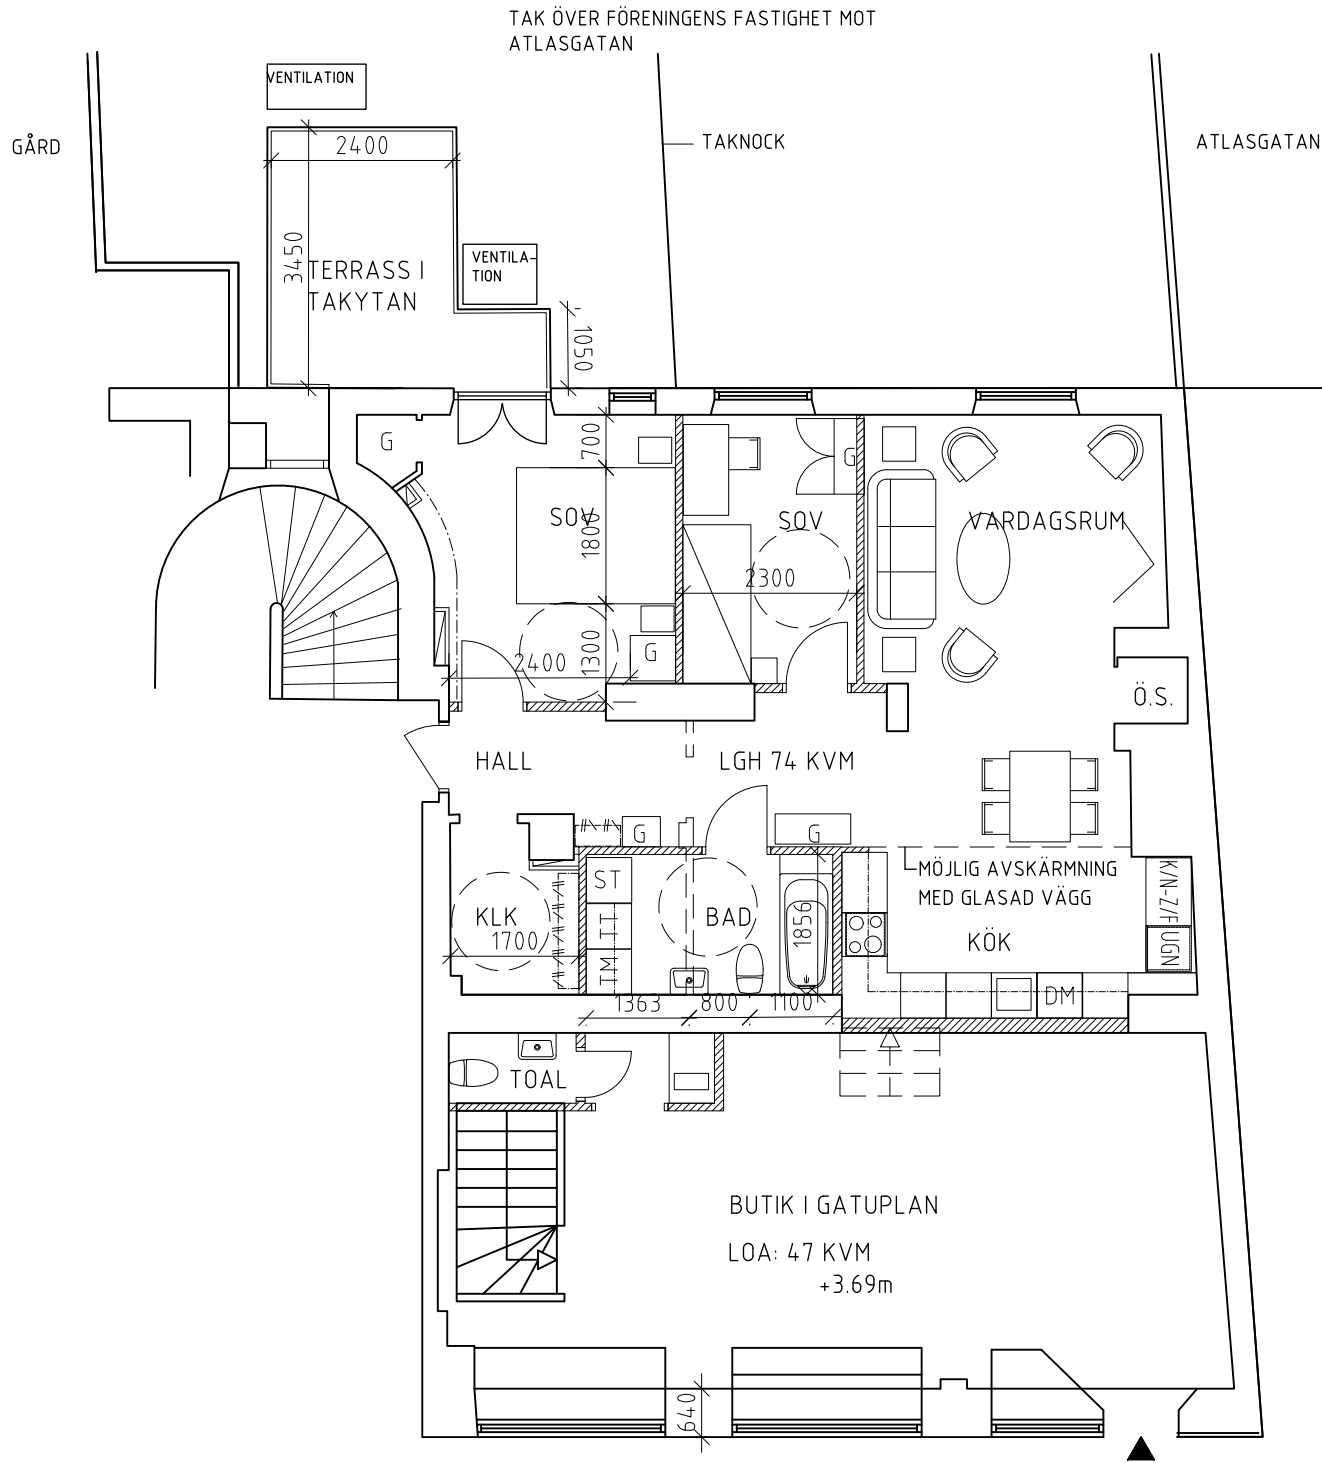


FÖRESLAGEN UTFORMNING, BOSTAD  
MOT GÅRD, BUTIK MOT GATA OCH  
I UNDER PLAN SOM IDAG

FÖRKLARINGAR

NY VÄGG  
RIVEN VÄGG

HELA DEN REDOVISADE YTAN  
ÄR IDAG BUTIK.  
URSPRUNGLIGEN FANNES EN  
LÄGENHET MOT GÅRDEN. NU  
VILL MAN ÅTERSTÄLLA YTAN  
MOT GÅRDEN TILL BOSTAD  
OCH BEHÅLLA DELEN MOT  
GATAN OCH UNDER VÅNINGEN  
SOM BUTIK.

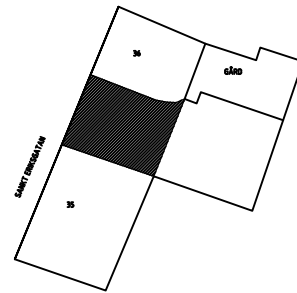

BYGGLOVSHANDLING

BIG BIRD DESIGN AB

070-6540906

RITAD/KONSTR AV

MONICA LLOYD

ORT/DATUM  
STOCKHOLM 2024-03-01

UPPDRAG NR

A PLANLÖSNING JUSTERAD 24-05-03 ML  
BET ANT ÄNDRINGEN AVSER DATUM SIGN

KV LOKET

BRF LOKET 35-36

PLANER

BEFINTLIG OCH FÖRESLAGEN UTFORMNING

SKALA 1:100

KOD/TYP/POS

RITINGSNUMMER

ÄNDR BET

A 40.1-01

A