


FASAD

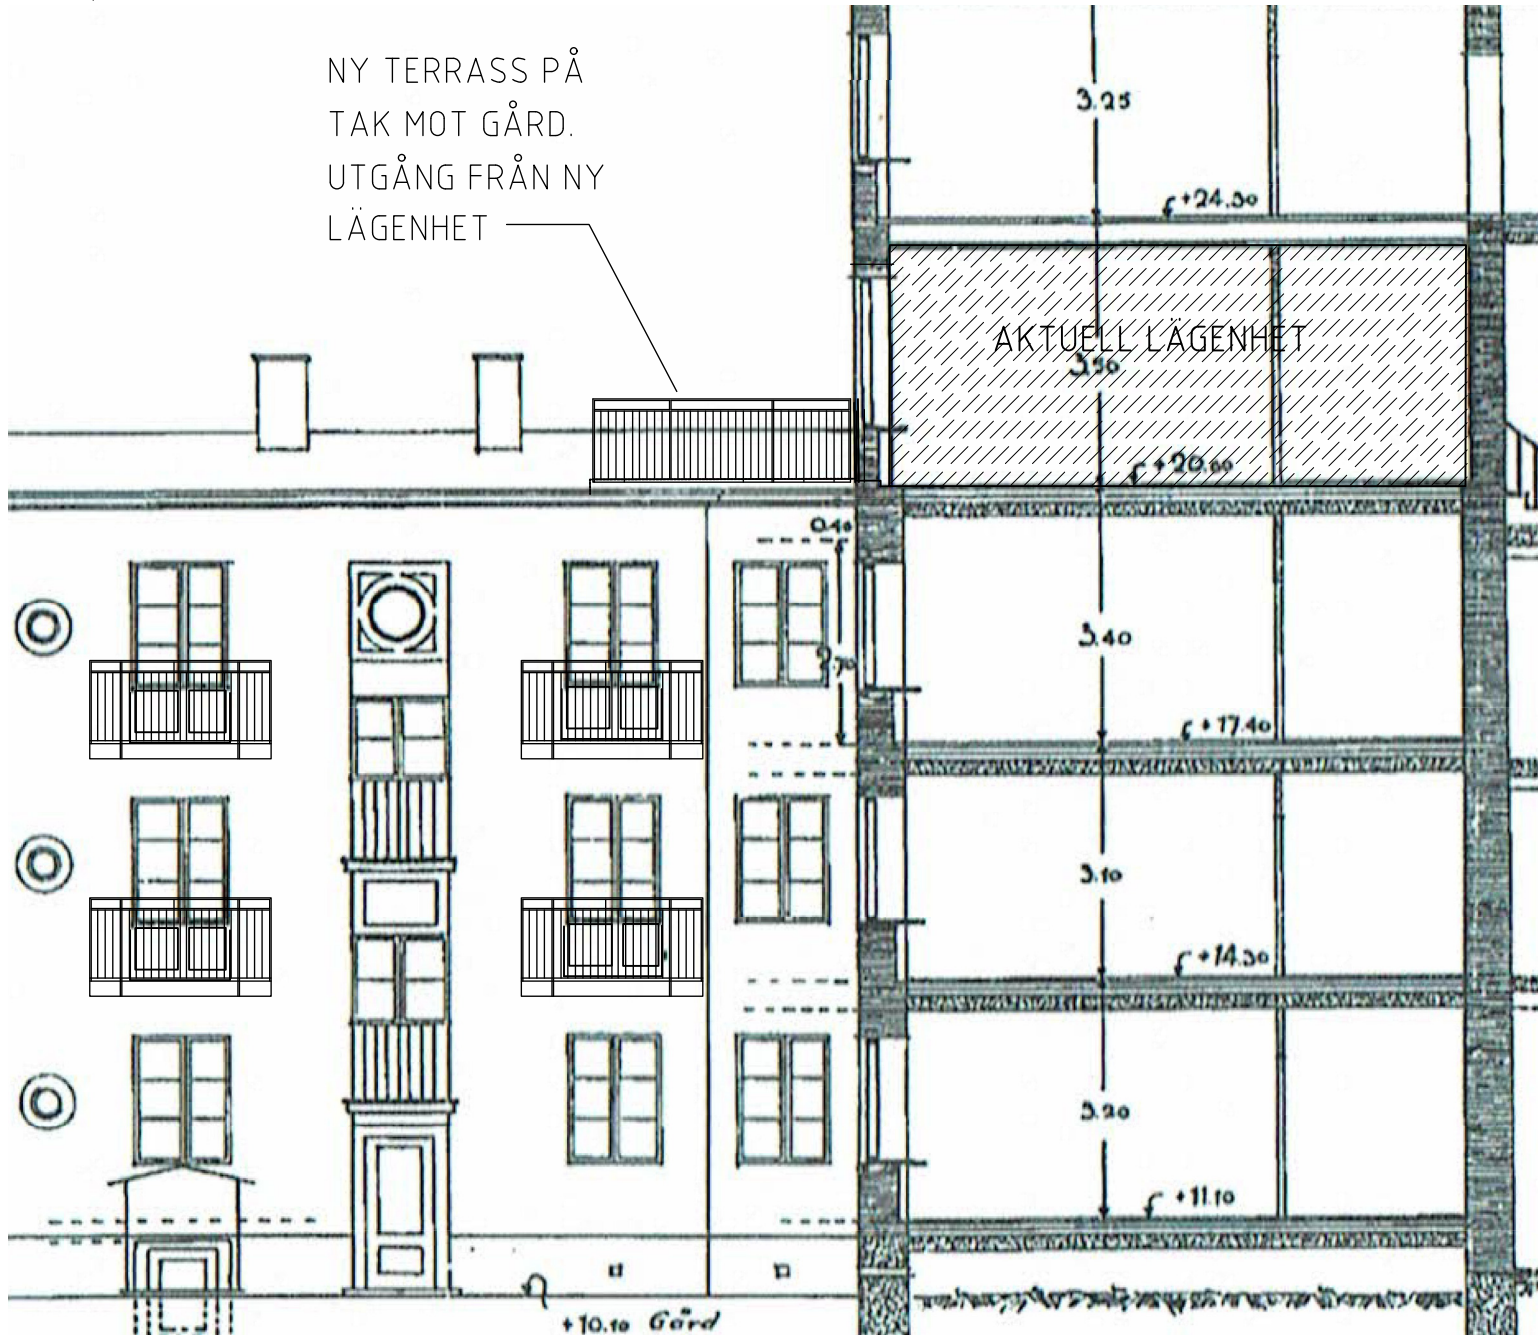


SEKTION



FÖRENINGEN HAR SEDAN TIDIGARE FÅTT LOV FÖR OCH BYGGT BALKONGER MOT GÅRD. DEN FÖRESLAGNA TERRASSEN VÄNDER MOT GÅRDEN OCH KOMMER INTE ATT SYNAS FRÅN ATLASGATAN

SKALA 1:100

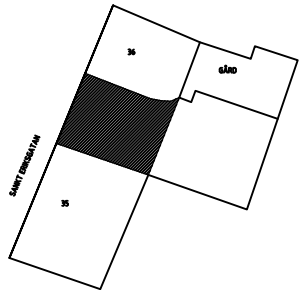

BYGGLOVSHANDLING

A		KOMPL MED BEF. BALKONGER		24-05-03	ML
BET	ANT	ÄNDRINGEN AVSER		DATUM	SIGN
BIG BIRD DESIGN AB		KV LOKET		BRF LOKET 35-36	
070-6540906		FASAD OCH SEKTION		FÖRESLAGEN UTFORMNING MED TERRASS	
RITAD/KONSTR AV MONICA LLOYD		UPPDAGNR		SKALA 1:100	
ORT/DATUM STOCKHOLM 2024-02-28		KOD/TYP/POS		RITNINGNUMMER A 43.1-01	
				ÄNDR BET A	