


REF:


LAGER: SB11




FASAD MOT ATLASGATAN OCH MOT GÅRD

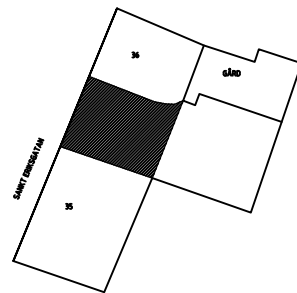

SKALA 1:200

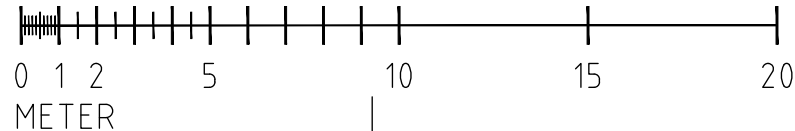

nybyggnad på tomt nr 5 Kv Loket i Stockholm

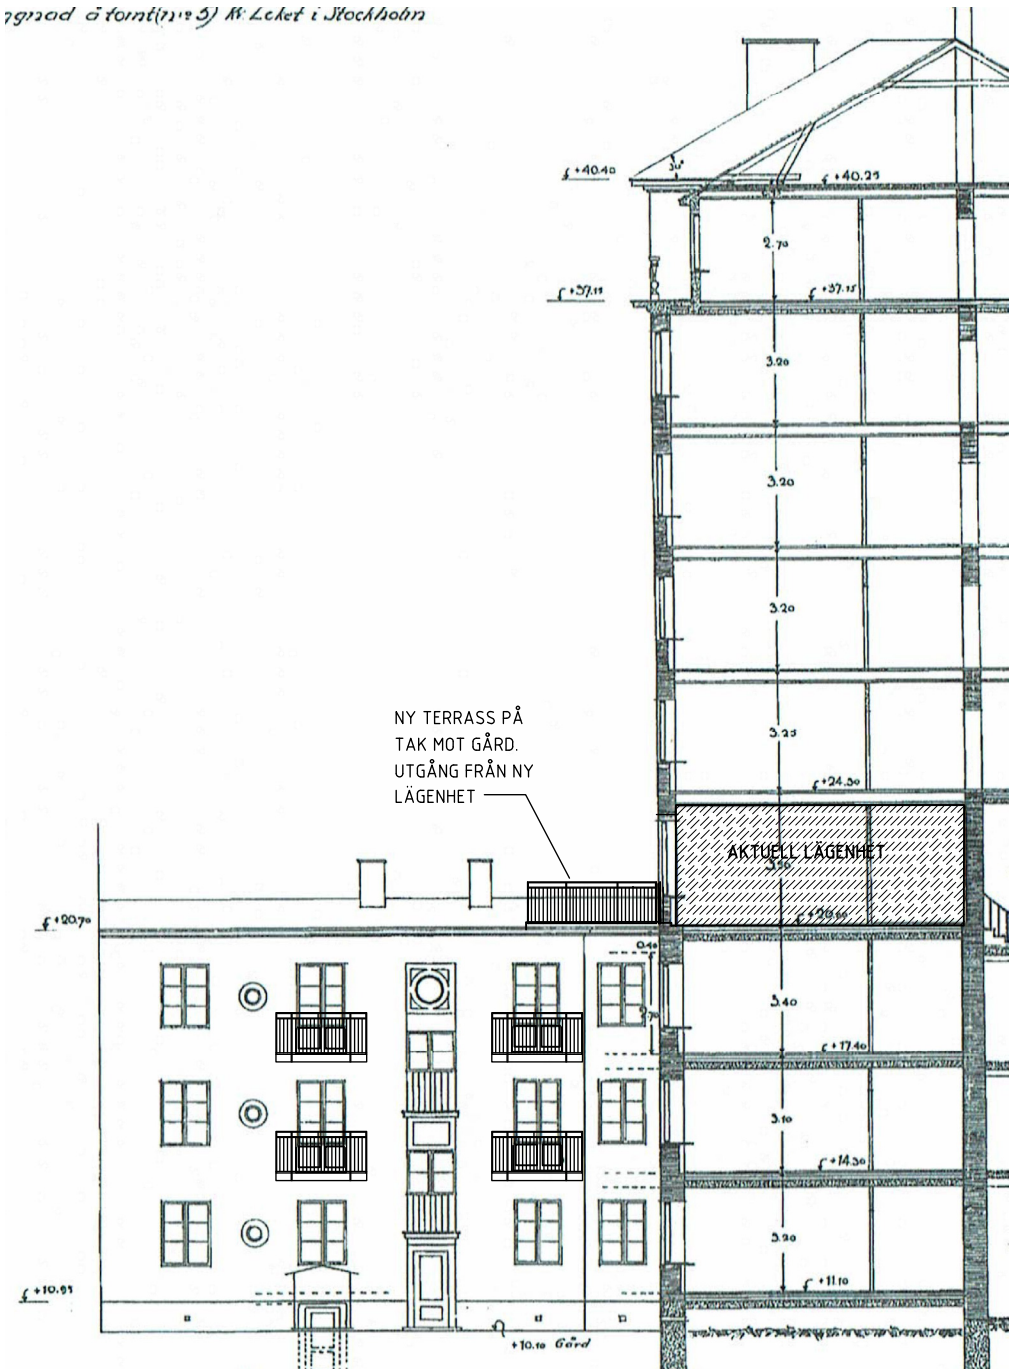

FASAD MOT GÅRD

BYGGLOVSHANDLING

BET	ANT	ÄNDRINGEN AVSER	DATUM	SIGN
BIG BIRD DESIGN AB				
070-6540906				
RITAD/KONSTR AV MONICA LLOYD	UPPDRAG NR			
ORT/DATUM STOCKHOLM 2024-03-01				
		SKALA 1:200		
		KOD/TYP/POS	RITNINGNUMMER	ÄNDR BET
			A 43.1-02	