



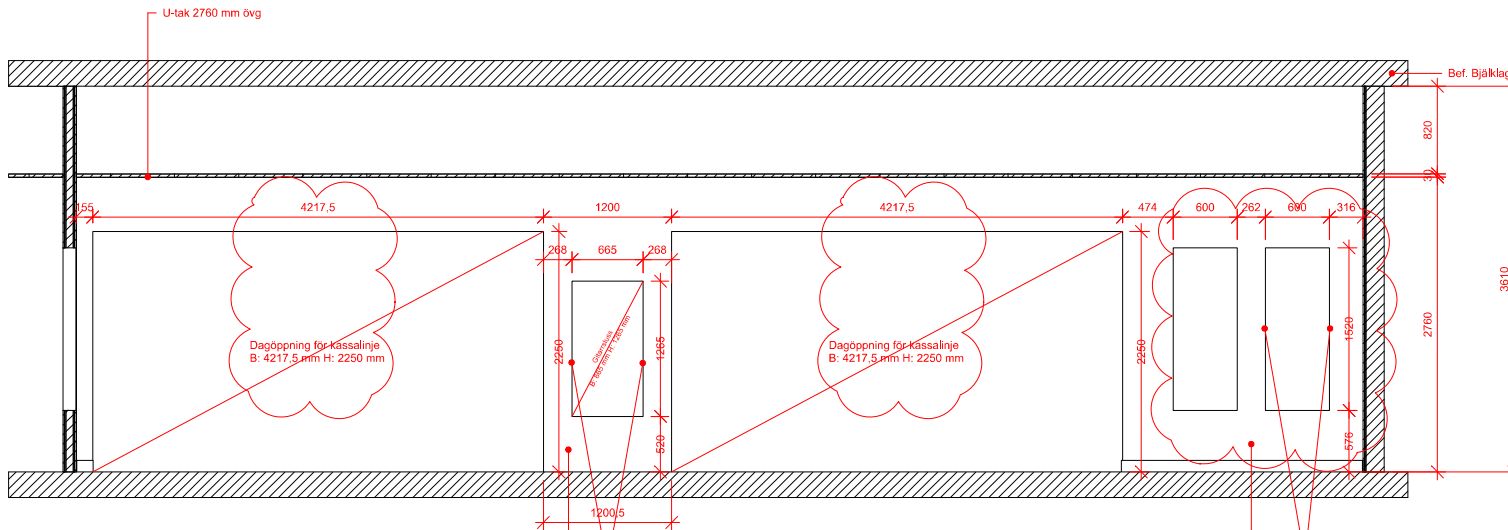

V-04 Dagöppning byggs med förstärkningsregel enligt V-04. Vertikala reglar i öppningen förses invändigt med en träregel för bästa infästingsmöjlighet.

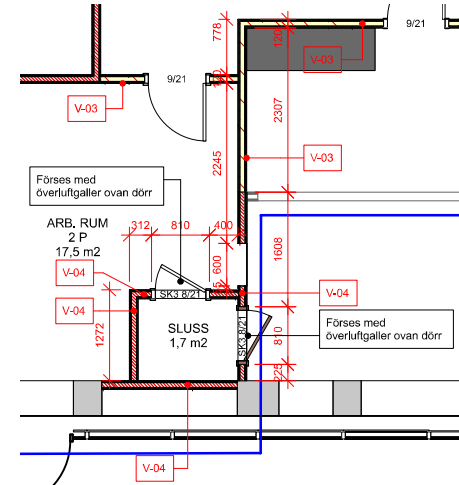

V-04 Dagöppning byggs med förstärkningsregel enligt V-04. Vertikala regler i öppningen förses invändigt med en träregel för bästa infästingsmöjlighet.



SKALA	NUMMER	REV.
1:50	A 305.02.01	A