


Vilutrymme
82 § På arbetsplatser ska det finnas, eller gå snabbt att ställa i ordning, ett vilutrymme för tillfällig, ostörd och liggande vila.
Tillfällig vila går att lösa i Pentry/paus, Förråd eller lager utifrån förutsättningar vid tillfället.

Max antal personer vid ett och samma tillfälle är 6 personer för denna verksamhet.

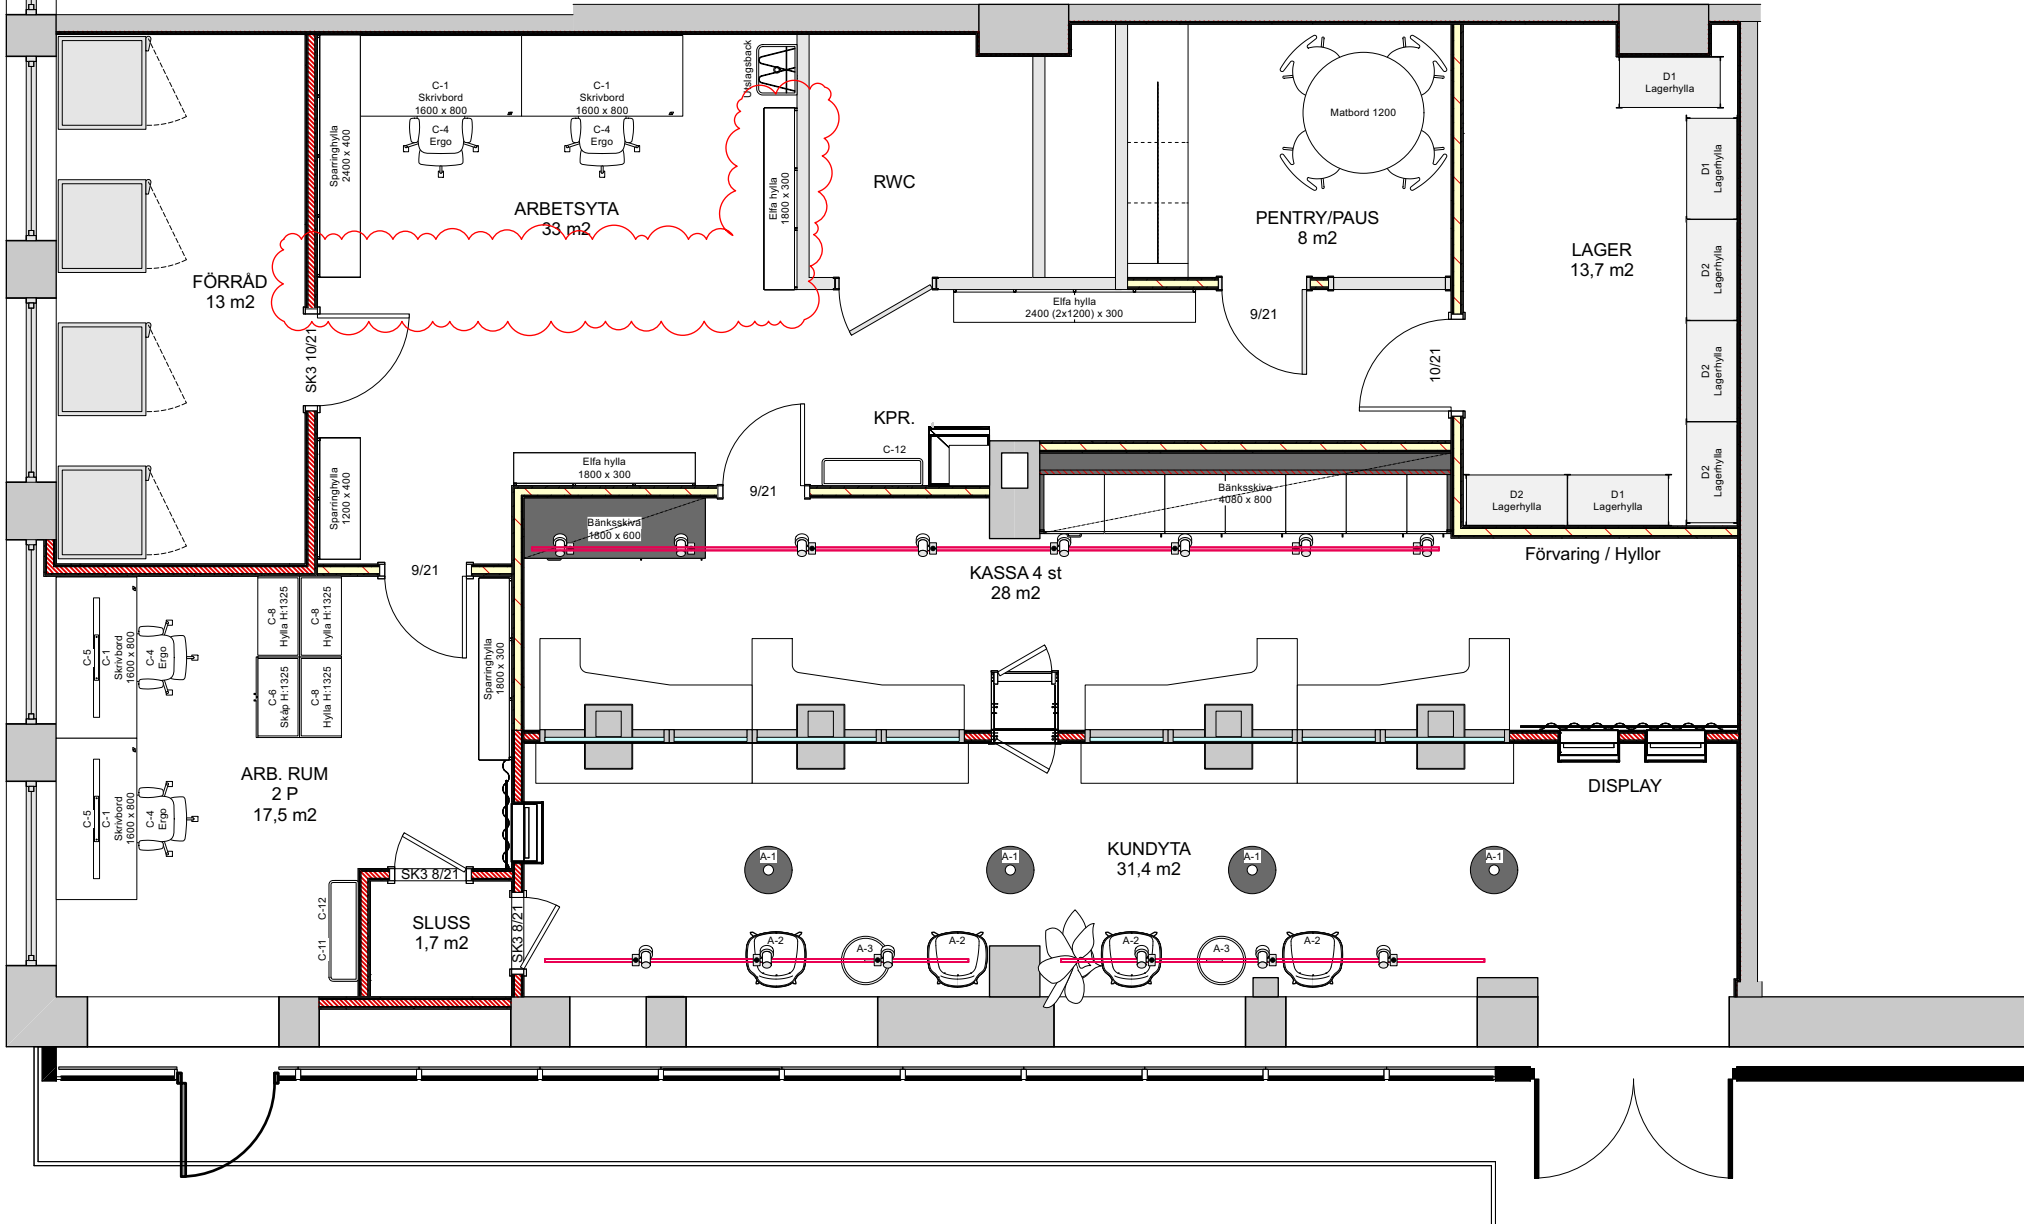

FÖRKLARINGAR / FÖRESKRIFTER

Samtliga mått anges i millimeter.
Samtliga mått kontrolleras på plats.
Ändringar beträffande utförande skall godkännas av arkitekt.
Tillverkare ansvarar för att erforderlig konstruktion och hållfasthet erhålls i samtliga tillverkade och levererade delar.

D	Layout möblering		2023-08-08	JKM
REV	ANT	ÄNDRINGEN AVSER	DATUM	SIGN
PROJEKTHANDLING				
JONAS KARLSSON MOLIN		STUDIO JKMI Studio AB Mästarbacken 29 / 129 40 Hägersten 070 566 15 10 / jonas @ jkmistudio.se		
UPPDRAG.NR 23-SP01		RITAD/KONSTR AV JKM	HANDLÄGGARE Niklas Danielsson	
DATUM 2023-03-20		FÖRSLAG 	GODKÄND	
Sefina Pantbank				
Kista Centrum				
Möbleringsplan Layout				
SKALA		NUMMER		REV.
1:75		A 318.01.01		D