




FASAD MOT NORR

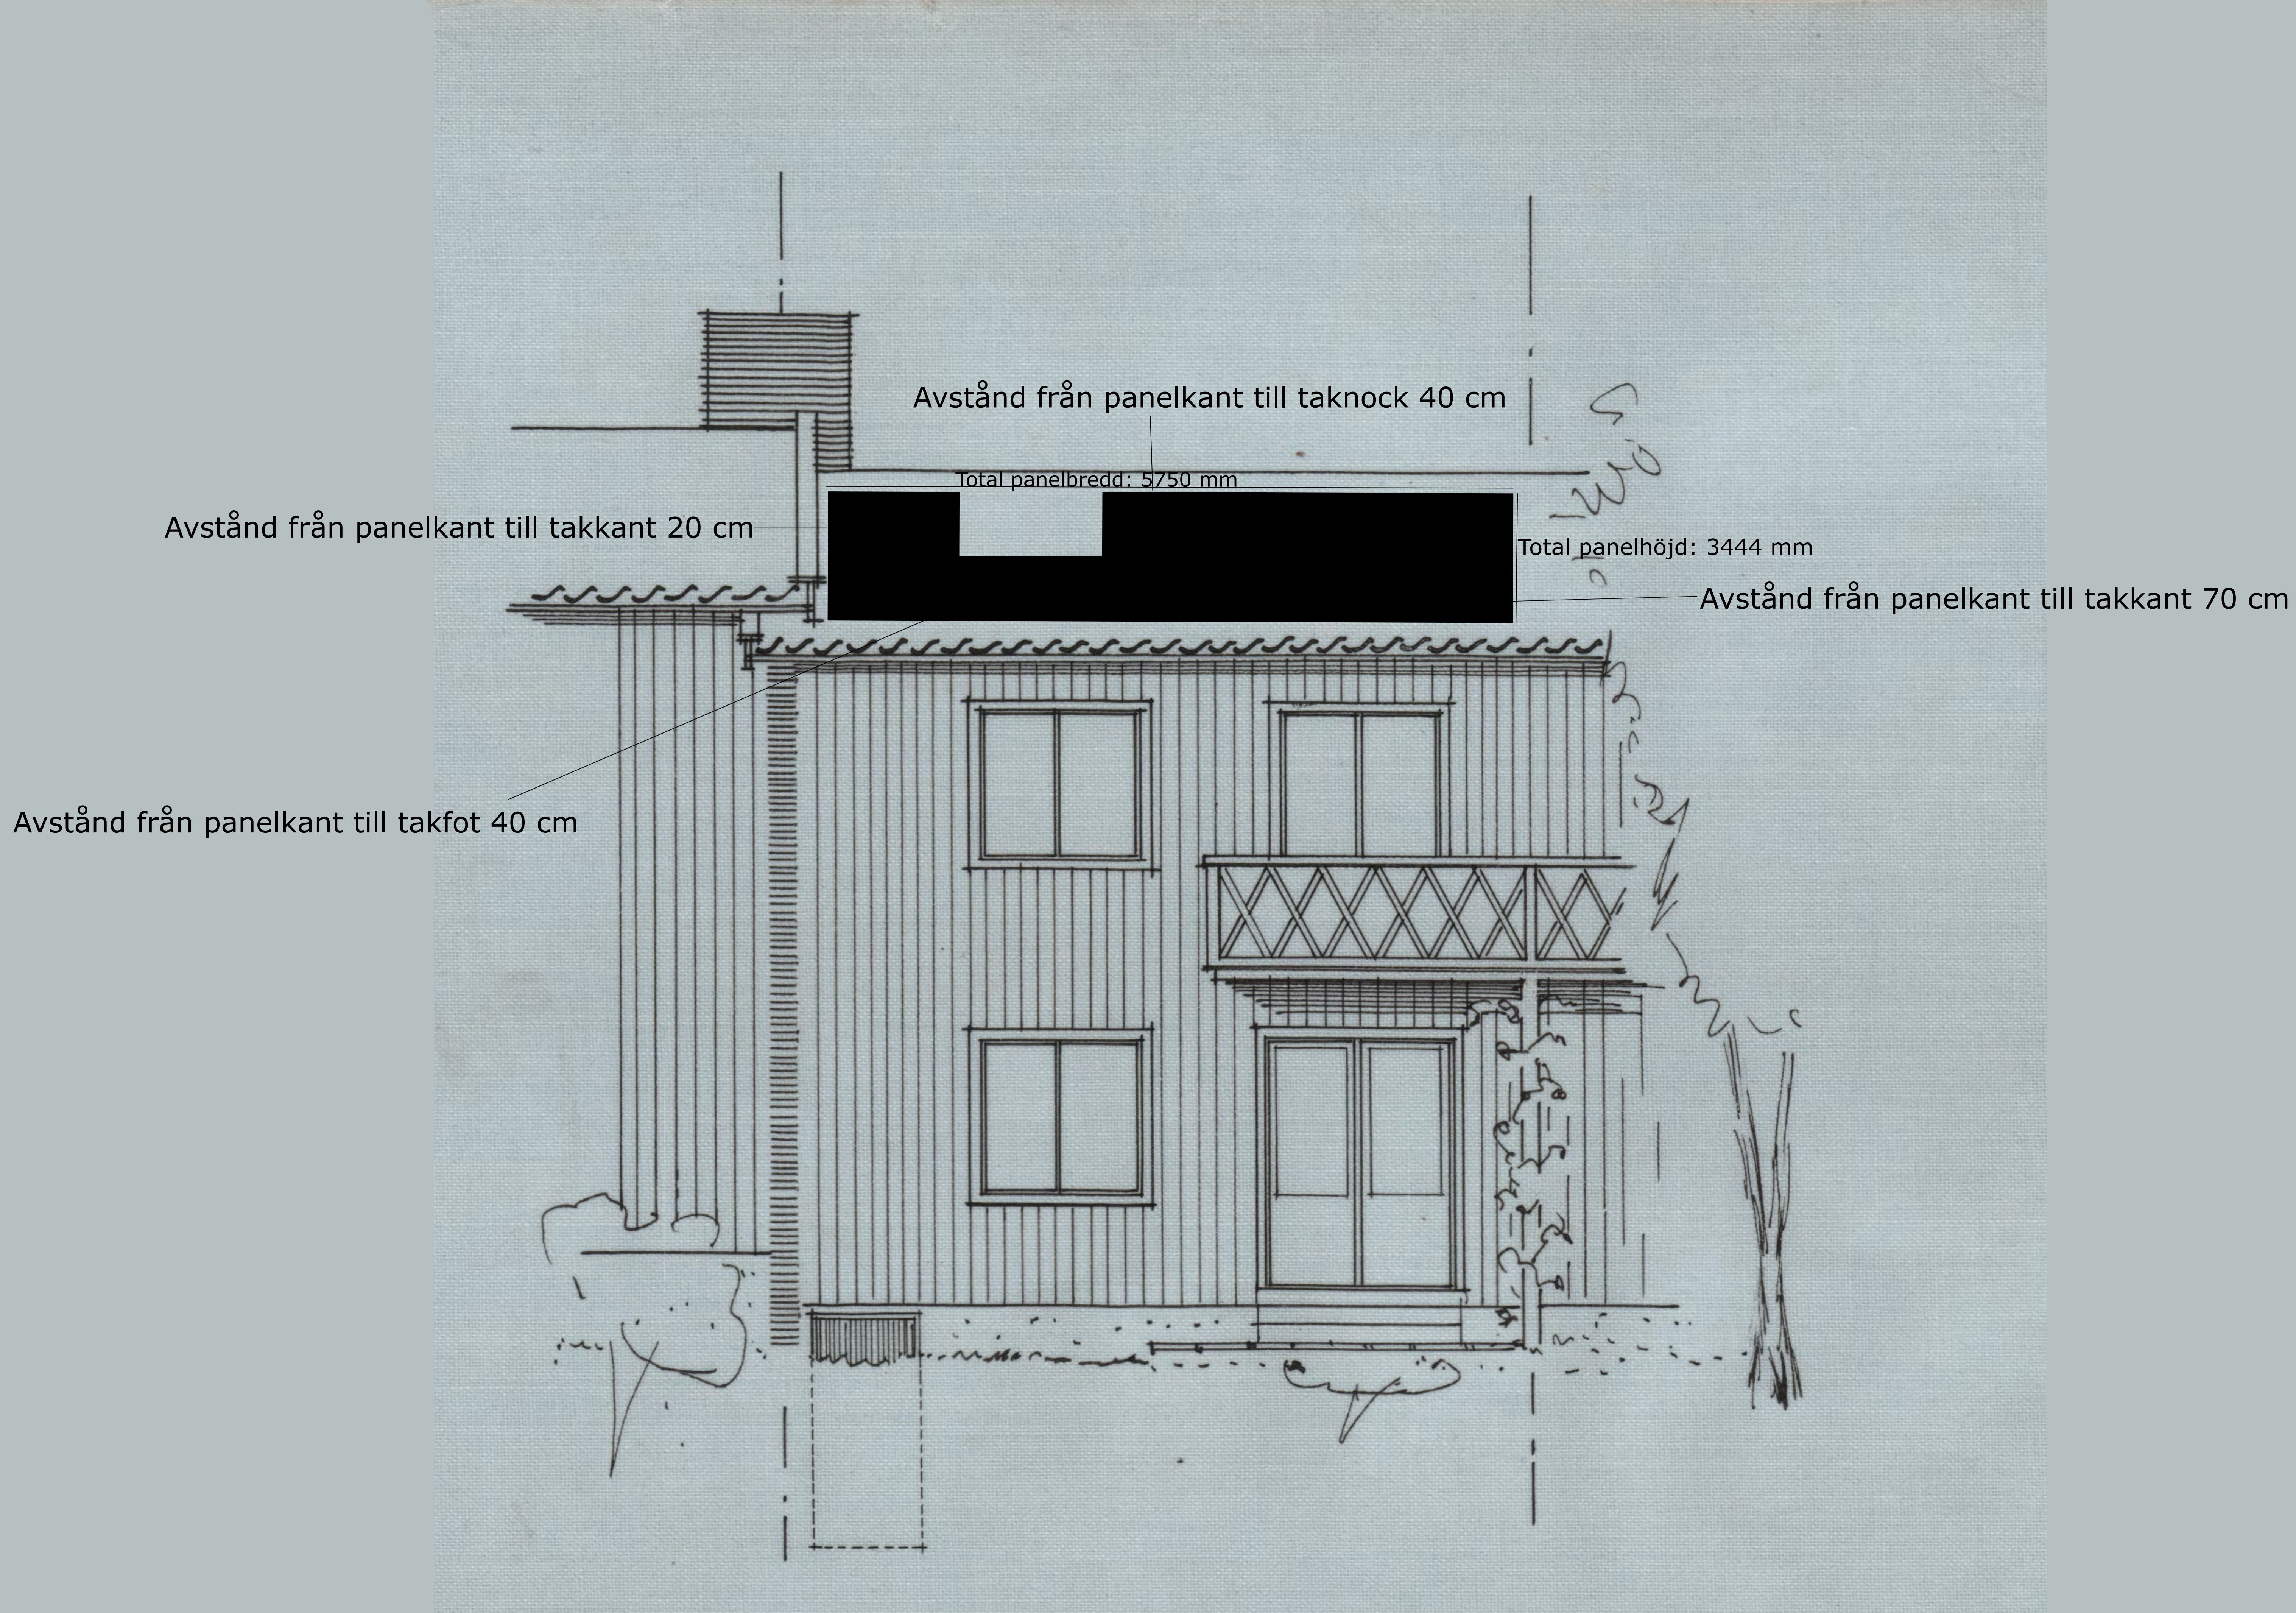

FASAD MOT SYD