
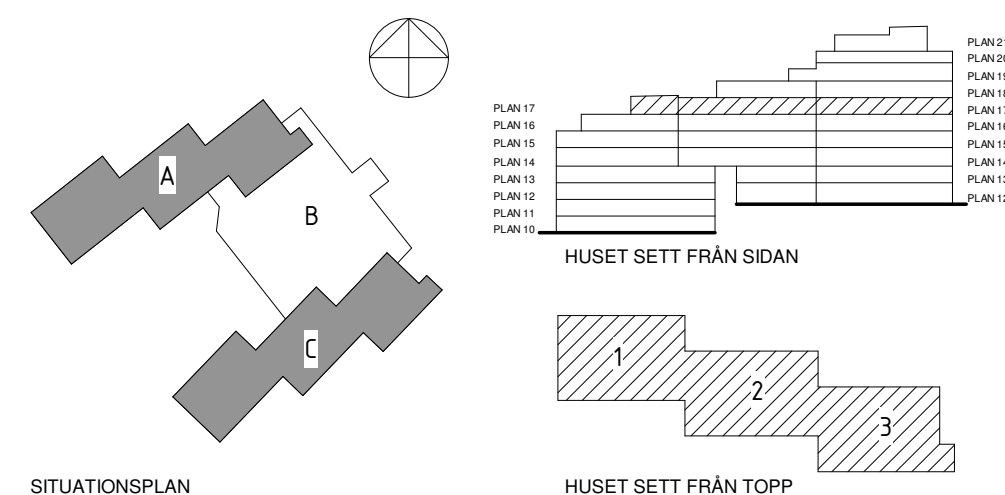
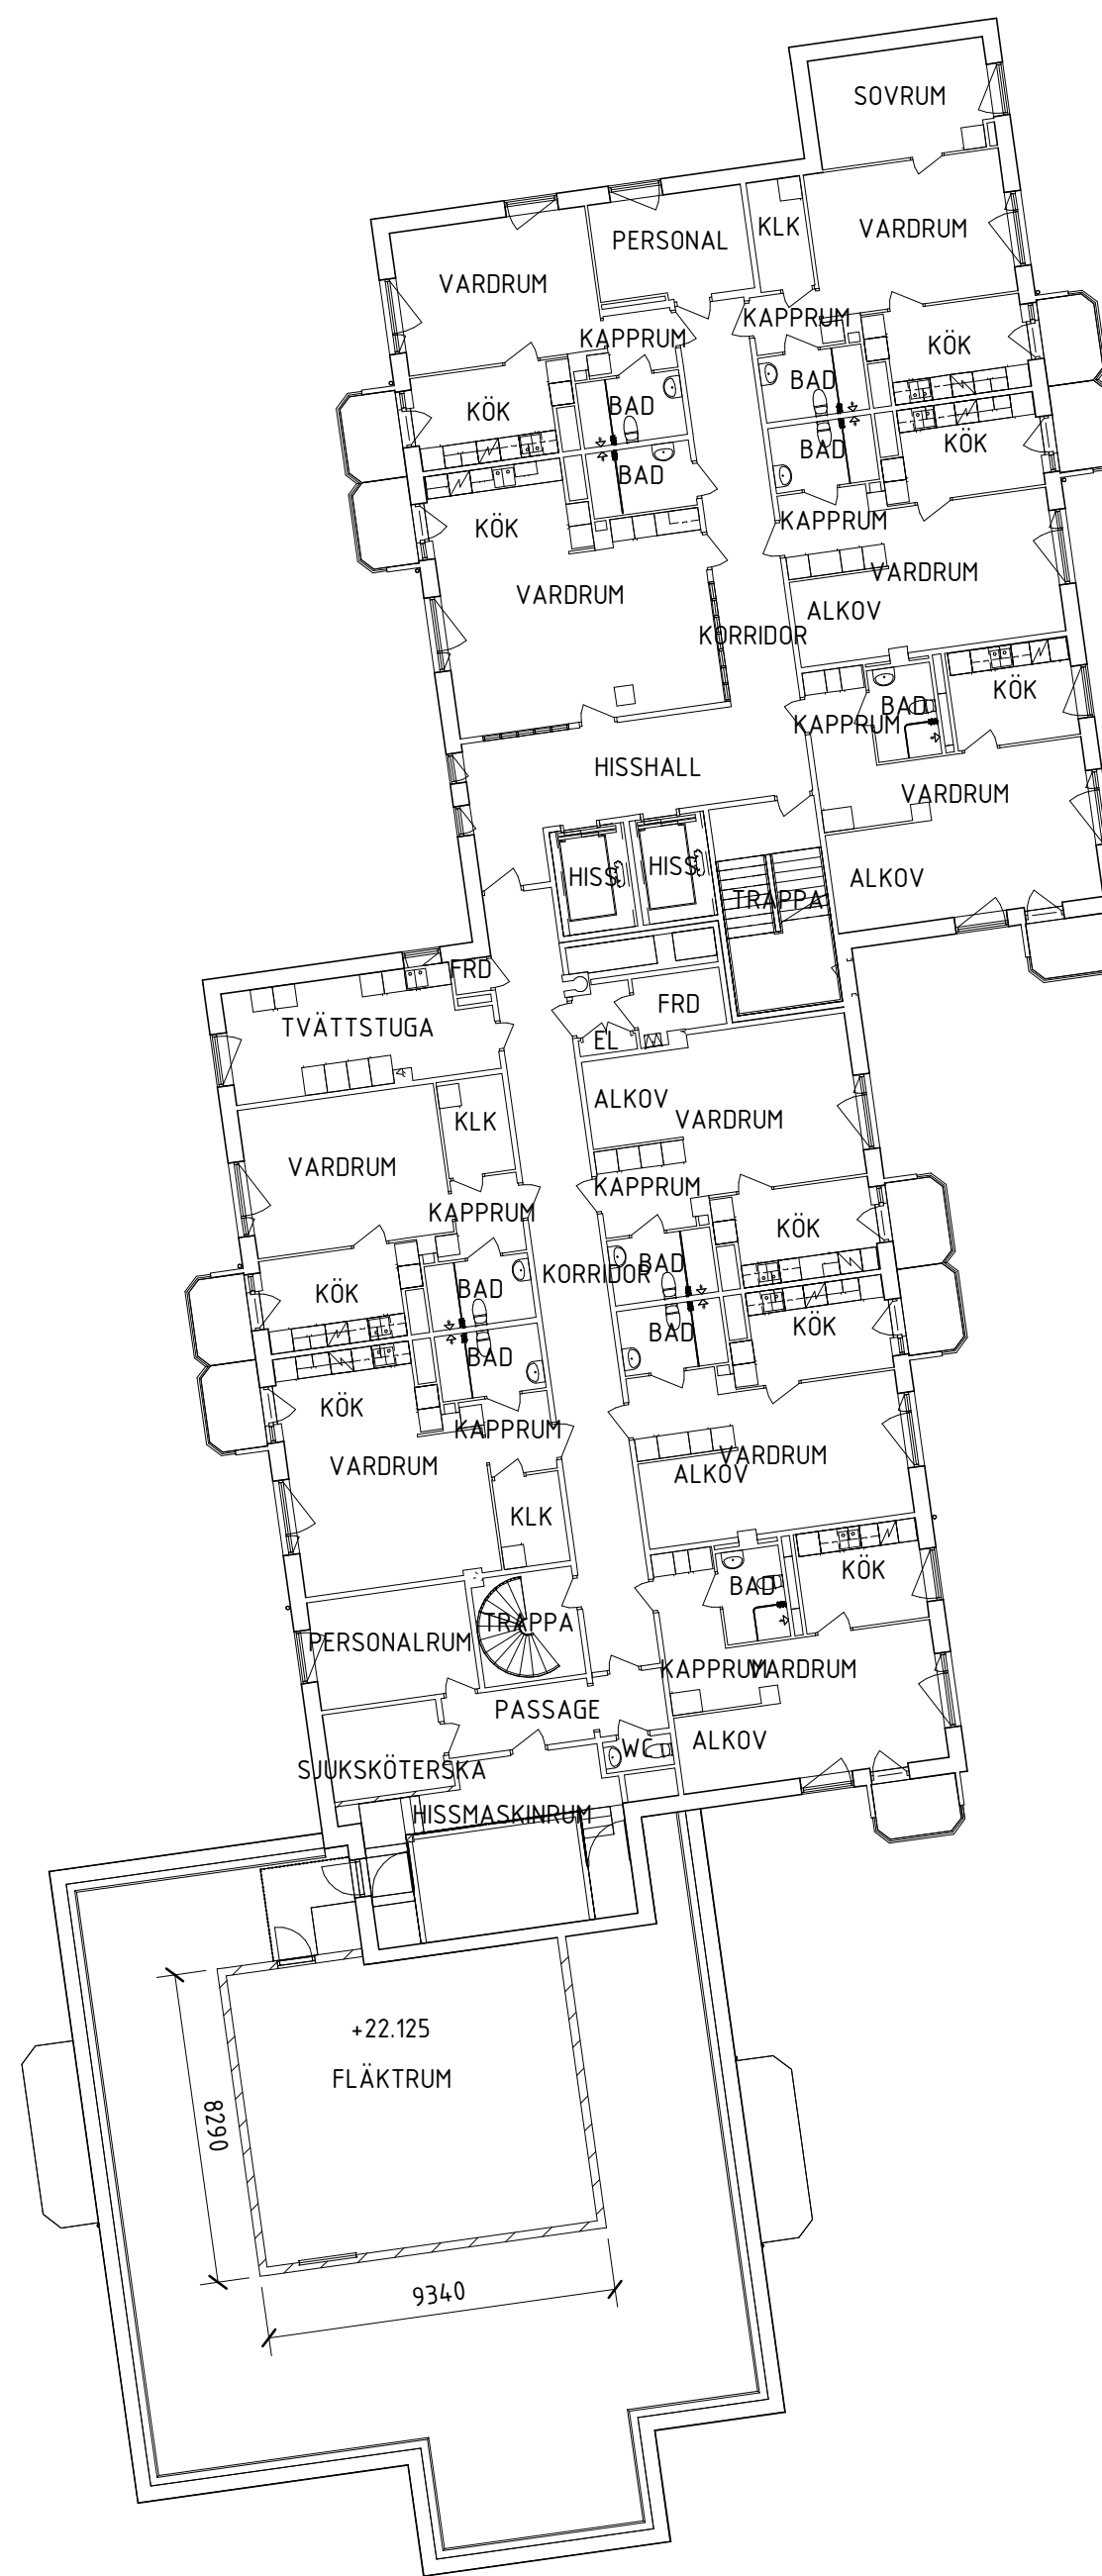


 = Ny vägg

$\rho$  = Ny dörr

 = Befintlig dör

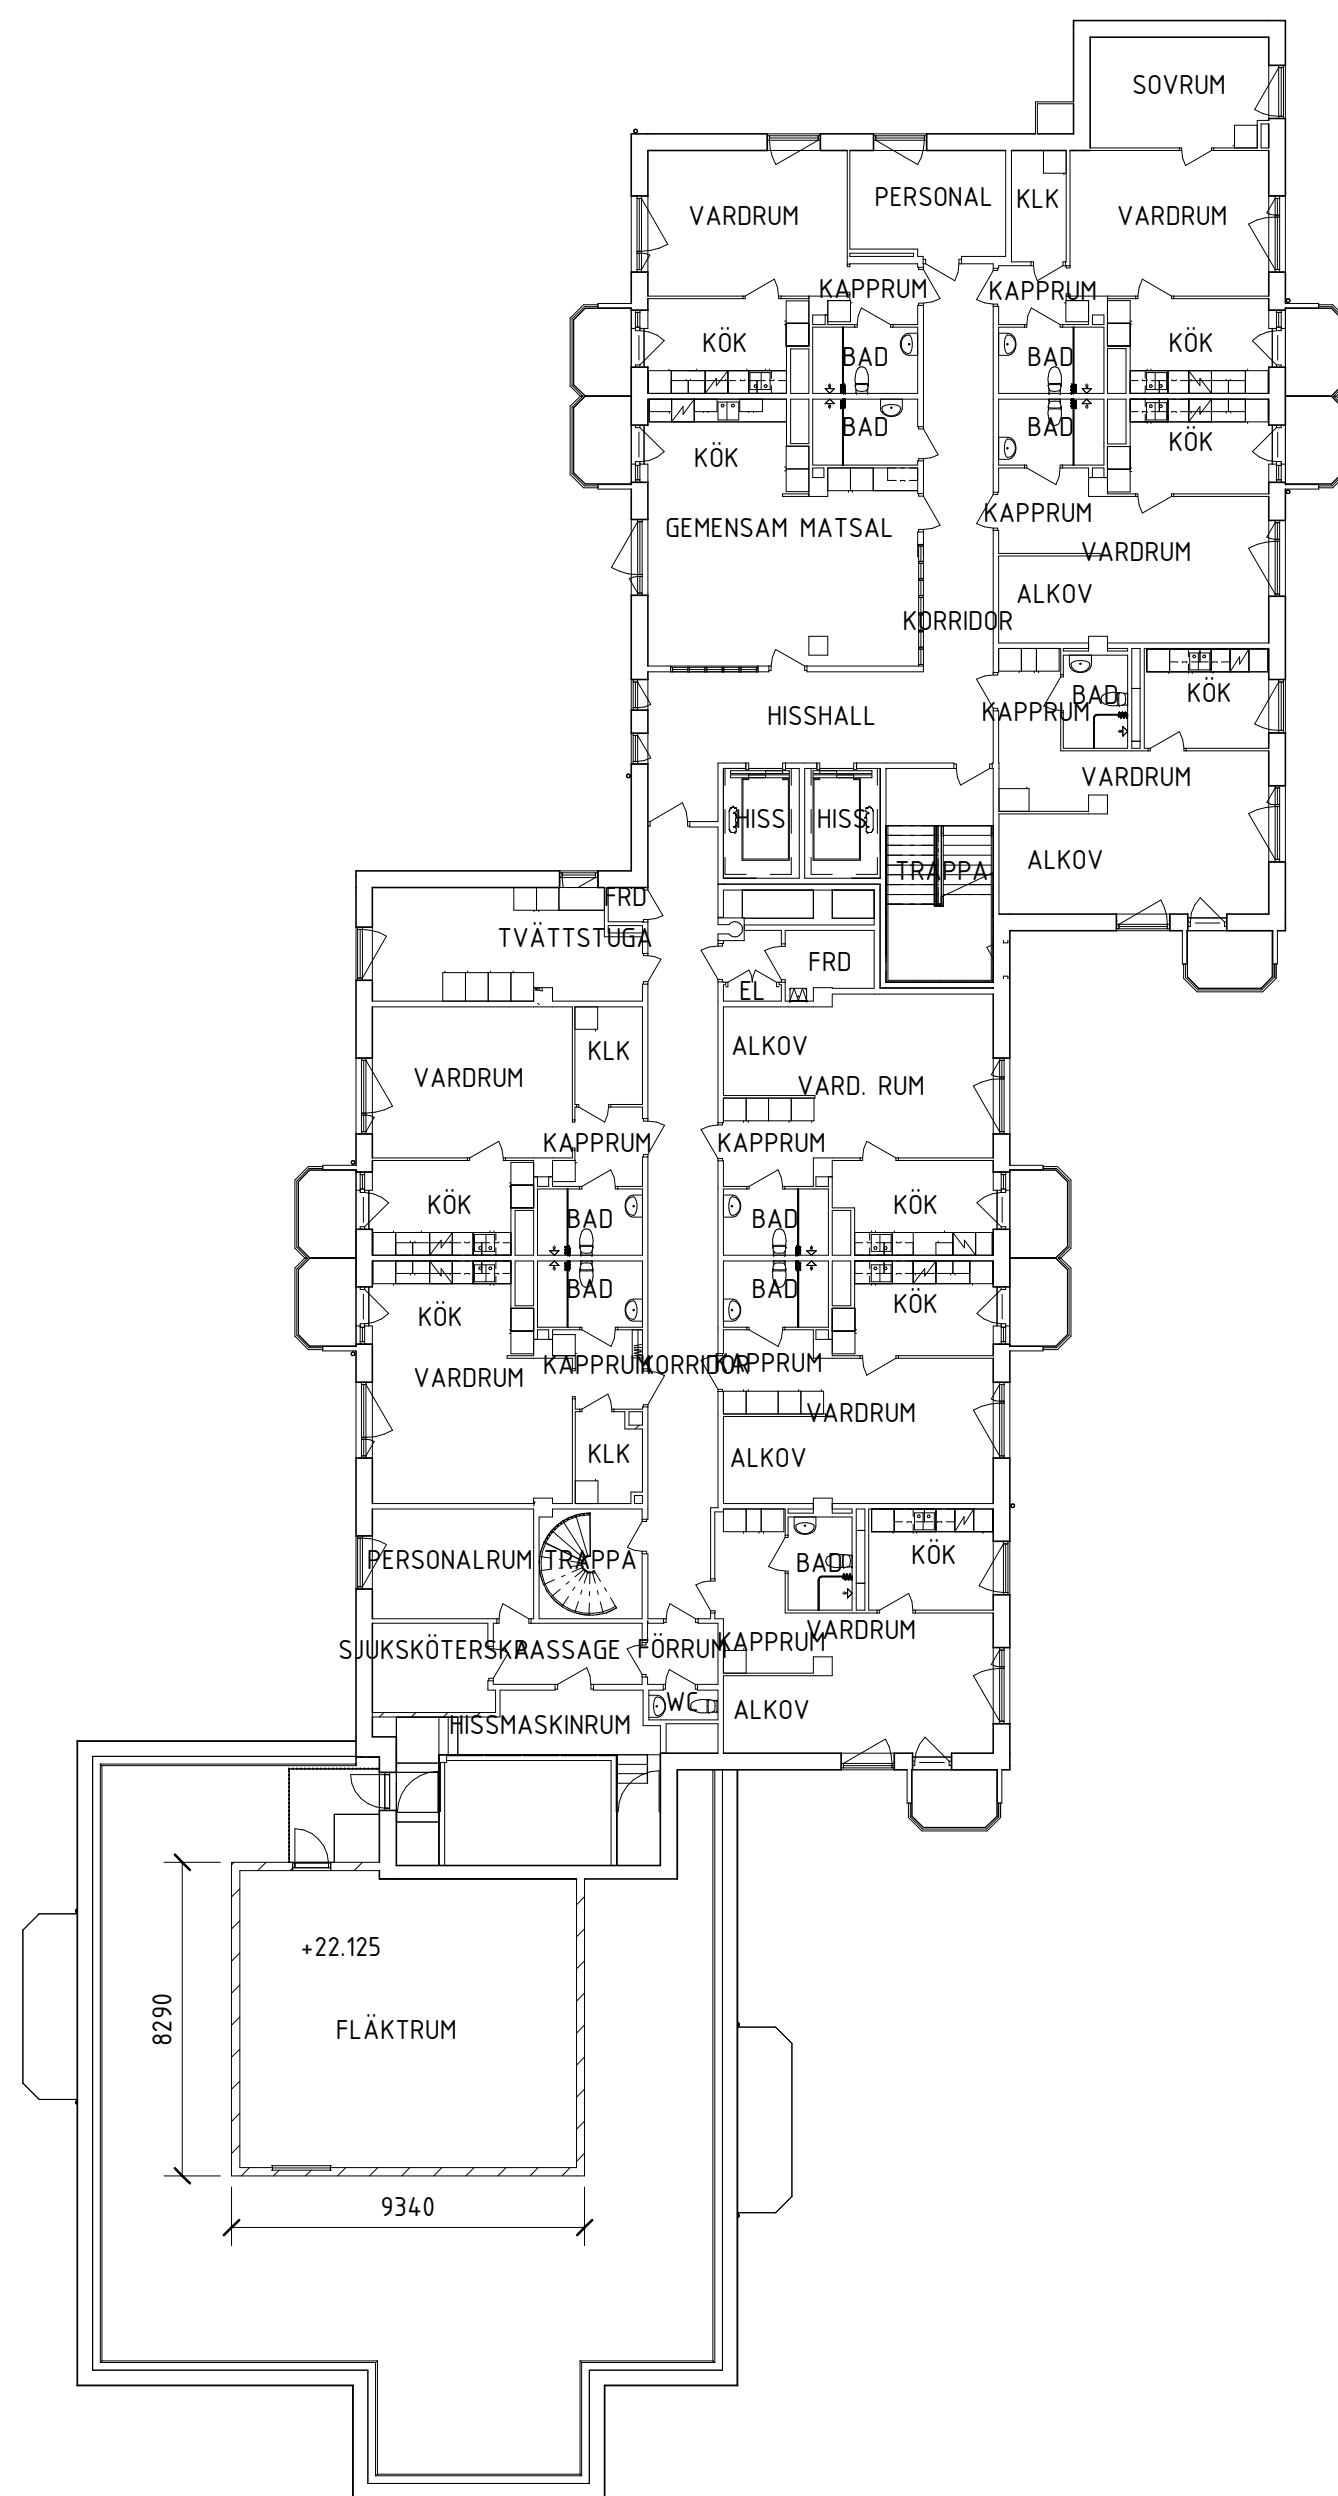

# MÄLTERIET 2 HELHETSGREPP

## Plan 17, ÖVERSIKT

ANSVARIG <b>BTE</b>		UPPDRAGSLLEDARE <b>BTE</b>	RITAD/KONSTR AV <b>AA</b>
DATUM <b>2023-05-03</b>		UPPDRAG.NR <b>10481</b>	
SKALA A1 <b>1:200</b>	SKALA A3 <b>1:200</b>	NUMMER <b>A40-02</b>	BET