



FÖRKLARINGAR


ALLA MÅTT I MM
G = GLAS
F = FYLLNING

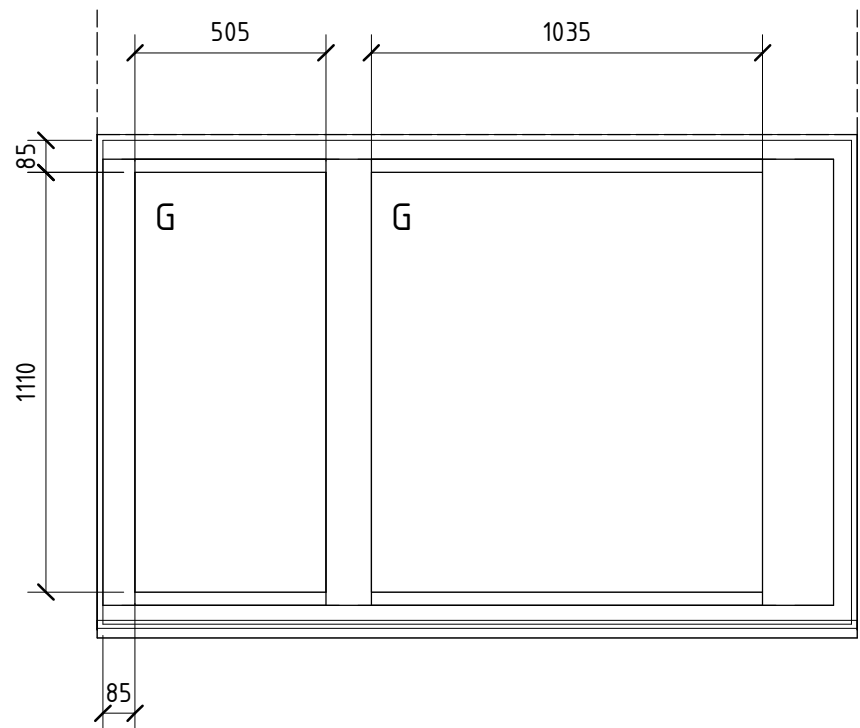


BEF UTFÖRANDE

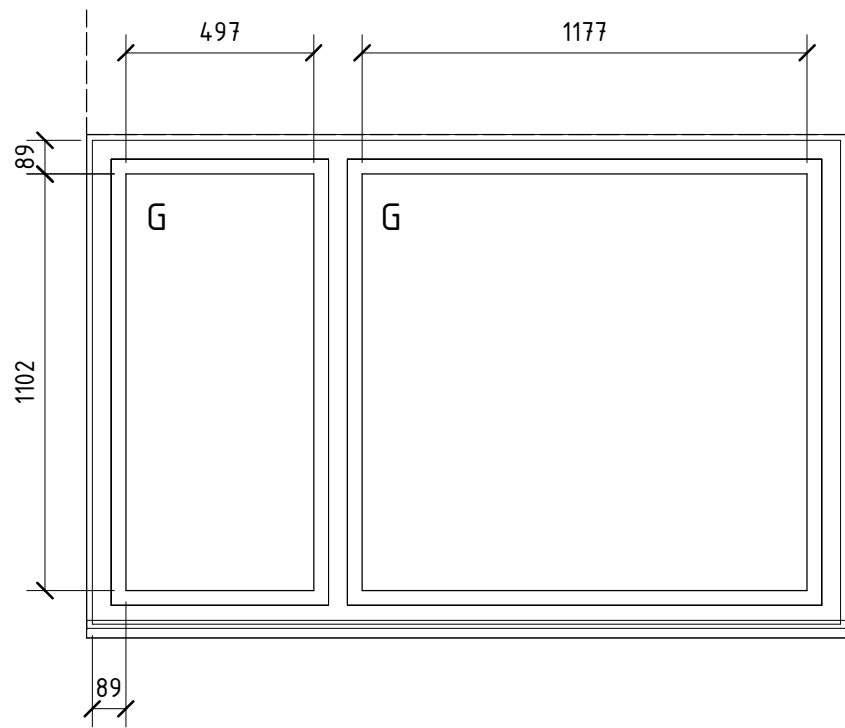


NYTT UTFÖRANDE

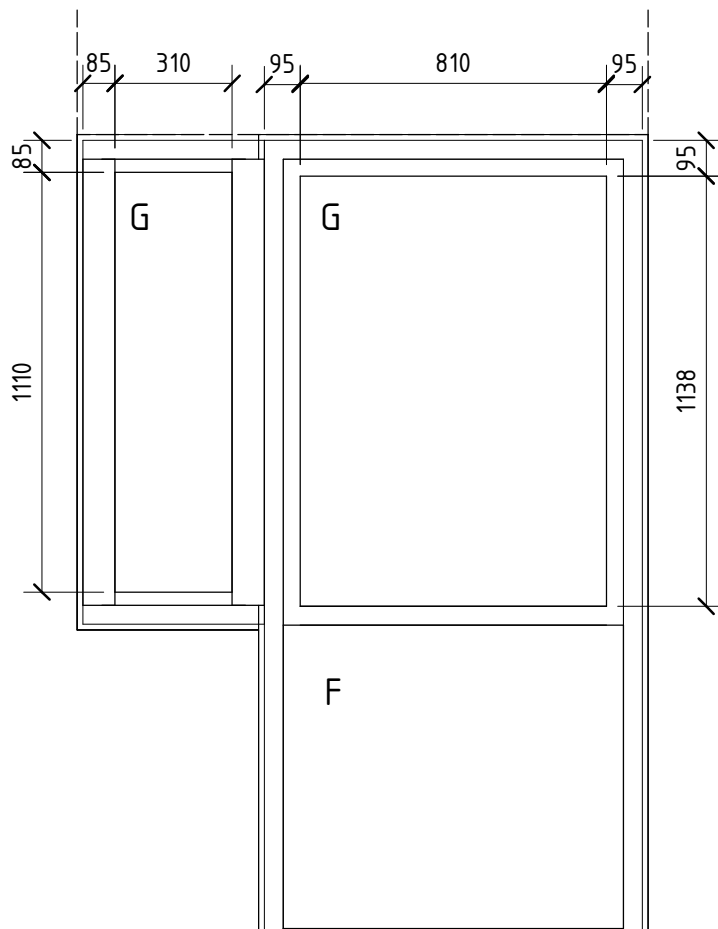


BEF UTFÖRANDE

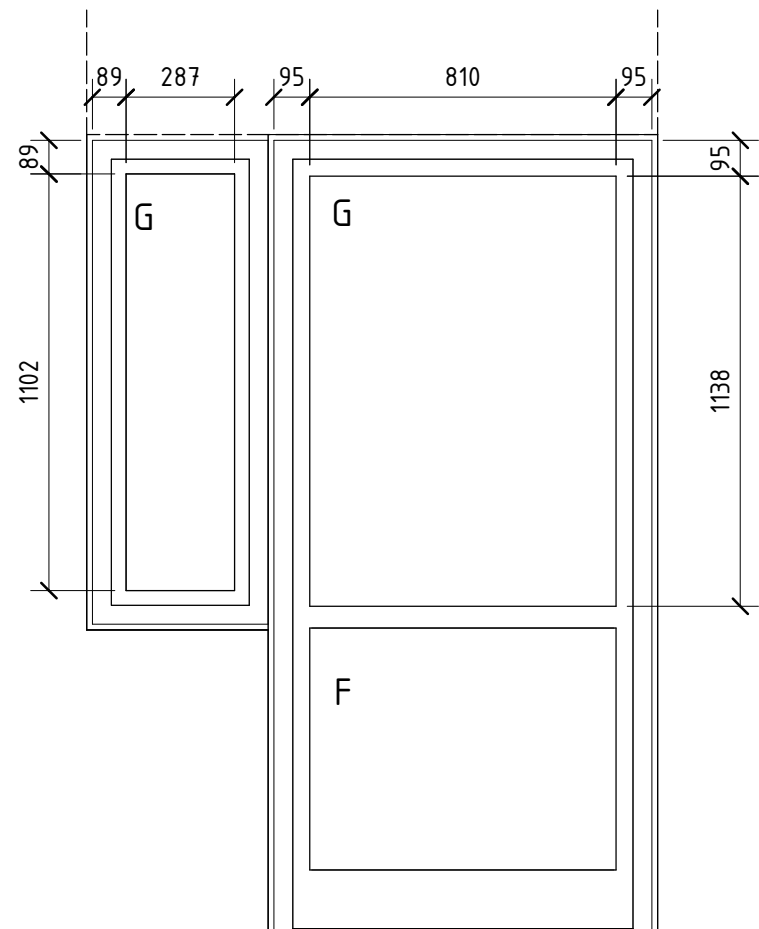


NYTT UTFÖRANDE

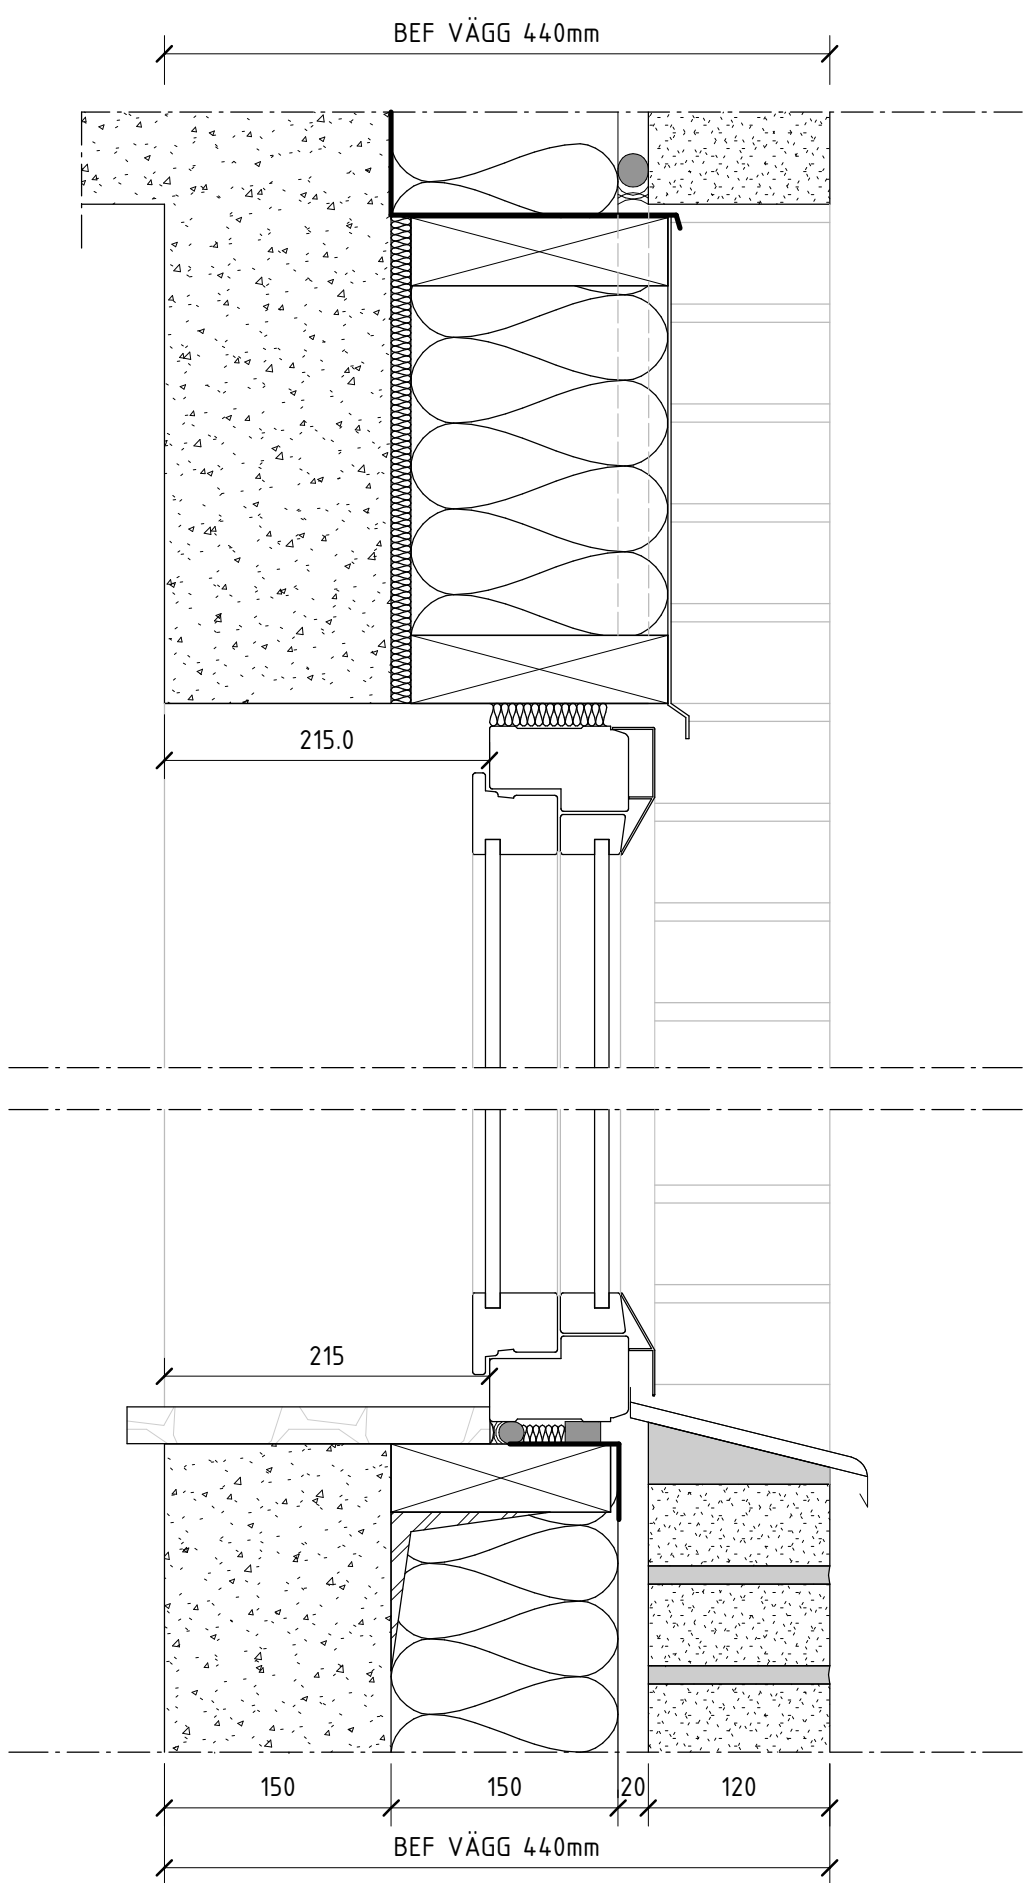


BEF UTFÖRANDE

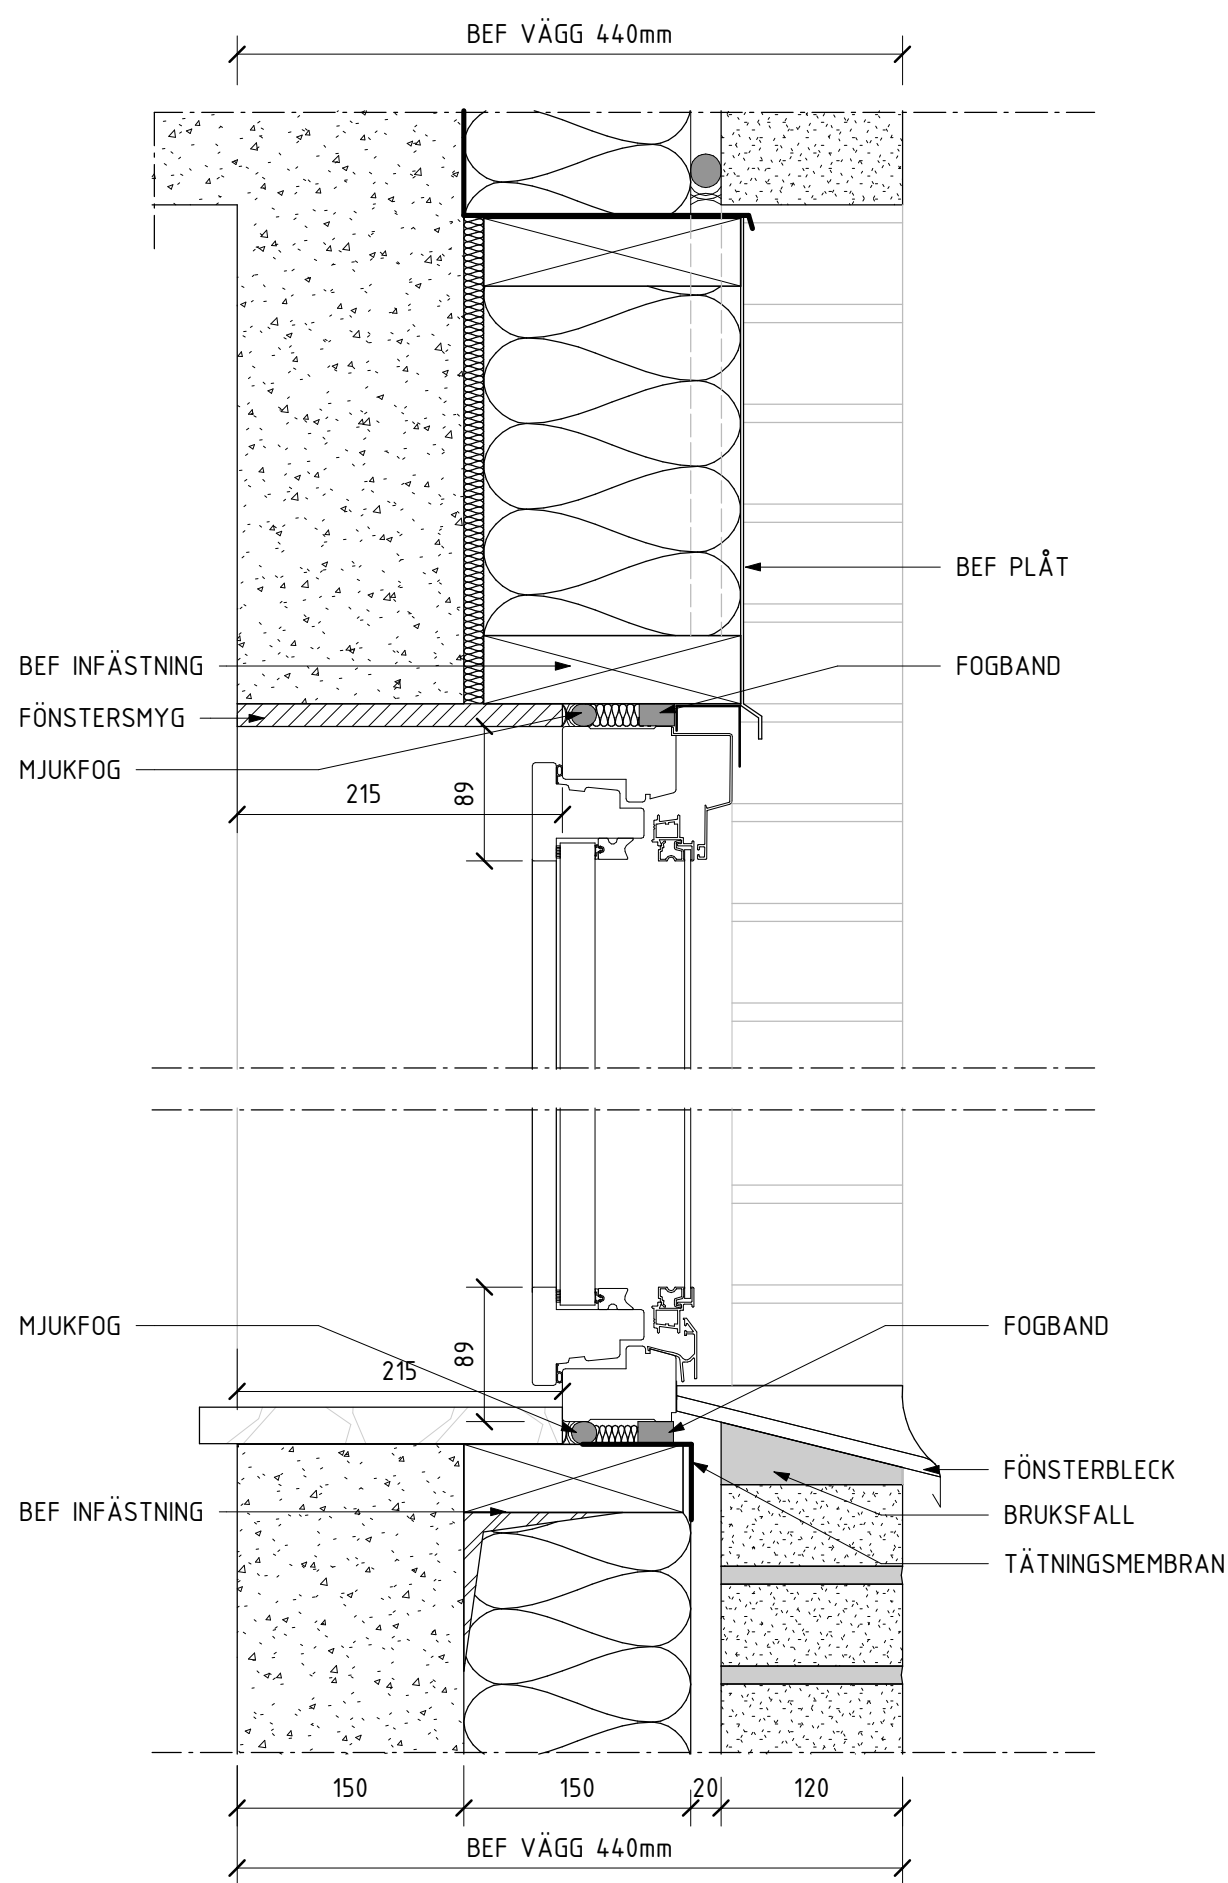


NYTT UTFÖRANDE

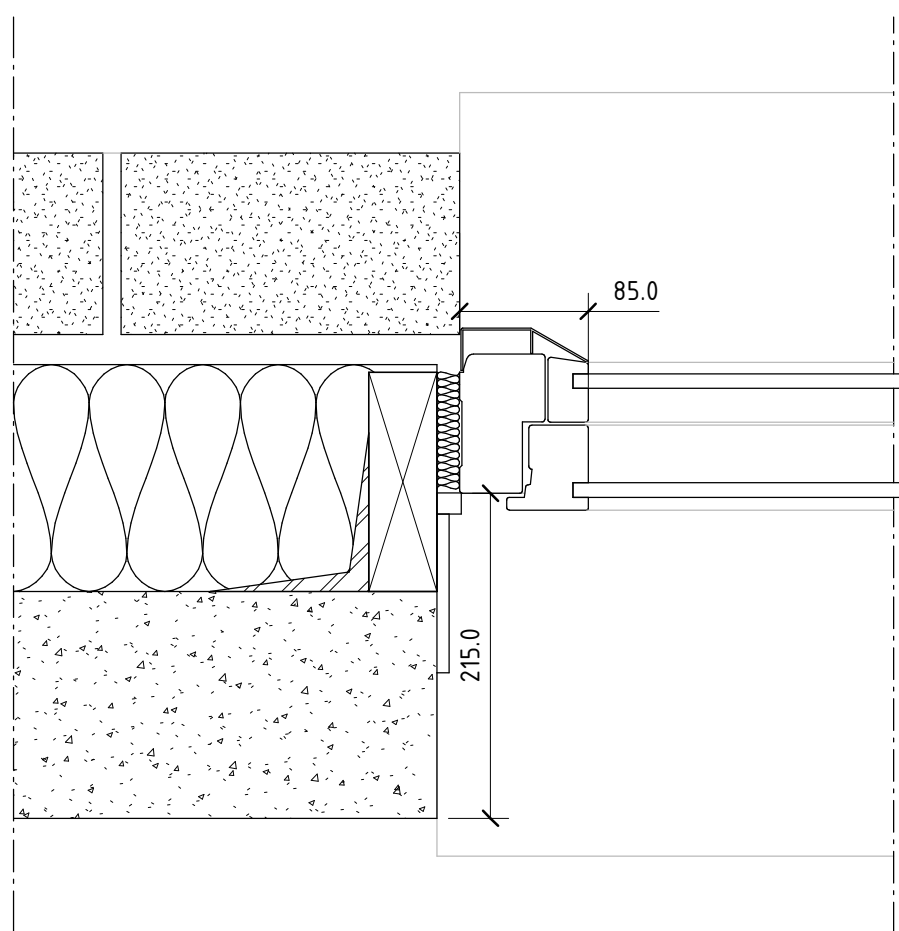

BEF UTFÖRANDE

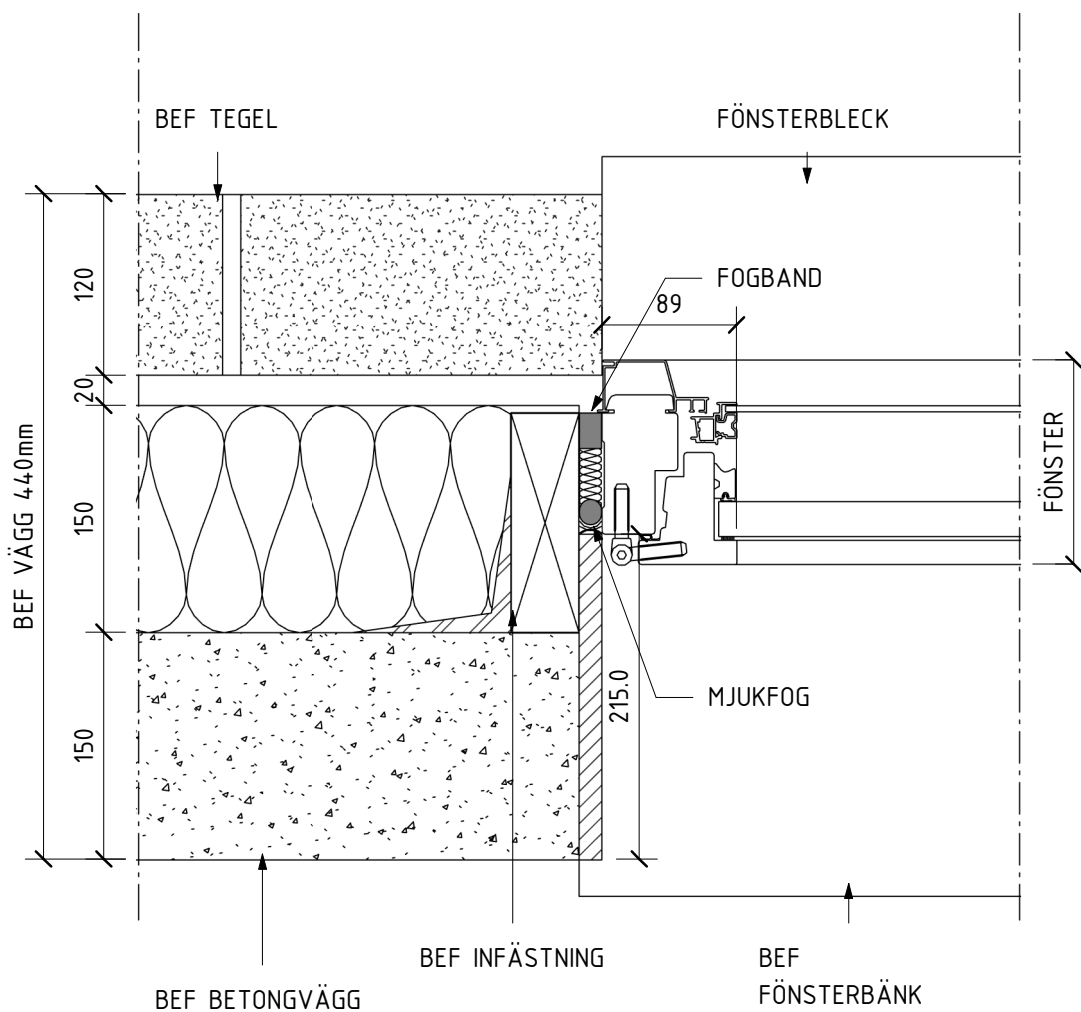

NYTT UTFÖRANDE

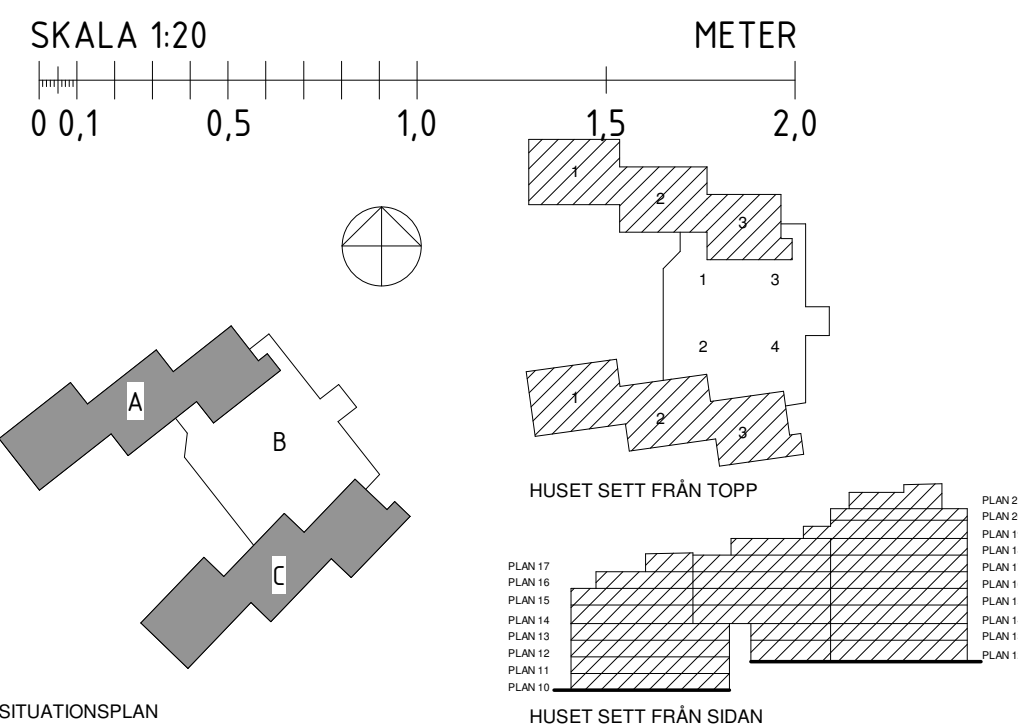

A	TILLKOMMANDE FÖNSTER	BTE	2023-11-29
BET	ÄNDRINGEN AVSER	SIGN	DATUM
FASTIGHET			
Kv MÅLTERIET 2			
HUS			
HUS A, HUS B, HUS C			
ADRESS			
VINDRAGARVÄGEN 16			
X	TOL ARKITEKTER AB	tel 08-642 56 29	
K	LOOSTROM	tel 08-755 11 60	
V	BENGT DAHLGREN STOCKHOLM AB	tel 08-588 881 00	
VS	BENGT DAHLGREN STOCKHOLM AB	tel 08-588 881 00	
BR	BRIAB	tel 08-410 102 50	
S	BENGT DAHLGREN STOCKHOLM AB	tel 08-588 881 00	
E	HB EKONOMI AB	tel 072-210 51 30	
VA	REJLERS	tel 0771-78 00 00	
L	REJLERS	tel 0771-78 00 00	
BYGGLOVSHANDLING			
MÅLTERIET 2 HELHETSGREPP TYPBYGGNADSDETALJER FÖNSTERMÅTT			
ANSVARIG	UPPDRAGSLEDARE	RITAD/KONSTR AV	
BTE	BTE	SDR	
DATUM	UPPDRAG NR		
2023-05-03	10481		
SKALA A1	SKALA A3	NUMMER	BET
1:20	1:40	A40-19	A