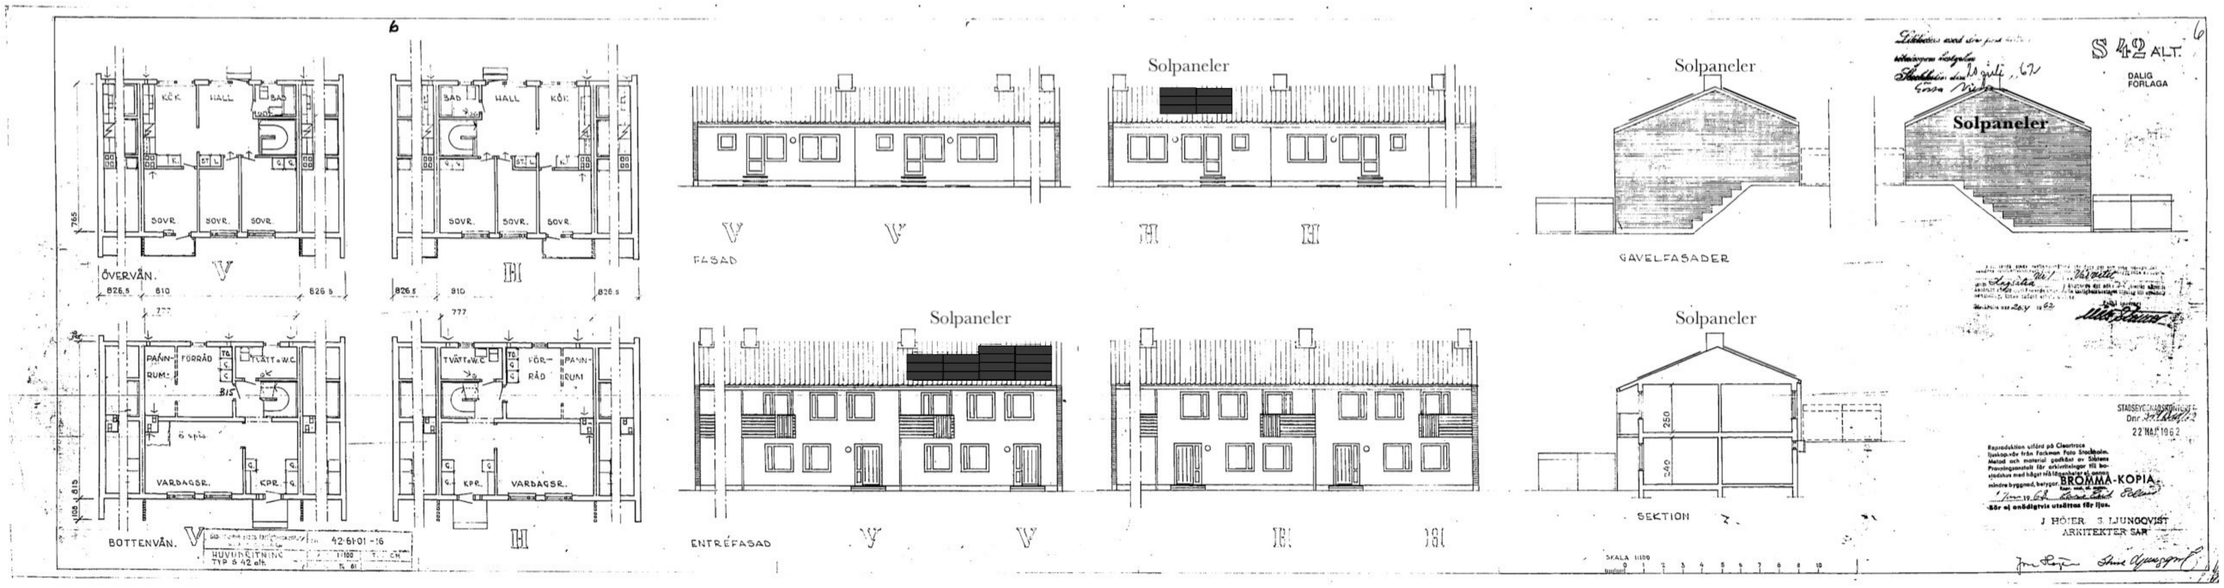

S 42 ALT.
DALIG FORLAGA
Solpaneler
ÖVERVÅN.
BOTTENVÅN.
FASAD
ENTRÉFASAD
GAVELFASADER
SEKTION
BROMMA-KOPIA
J HÖIER S. LJUNGQVIST
ARKITEKTER SAR