




Sanitetsinstallation i hus med källare
HUS A4,B2,B3,G8,I2

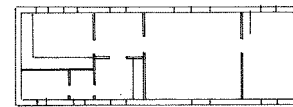


2 B1 HUS A3, A4

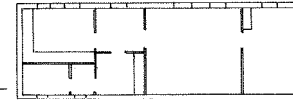

2 B2 HUS B2, B3
I2
K2, L2

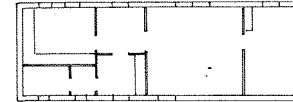


2 B3 HUS H7, L8

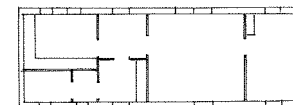


2 B4 HUS
E3
G5
H5, I1




2 B5 HUS G8

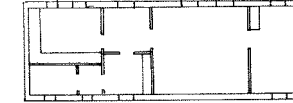

2 B6 HUS E1,E7

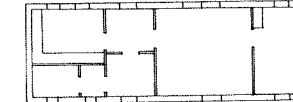

2 B7 HUS 16

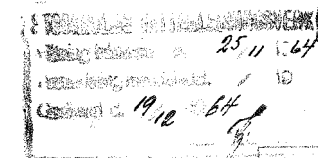

PLANRITNING
THORSTEN LEVENSTAMS VÄG 24

31-166	4	1	Text	Rz
31-5 65	3	4	Hus 16, 2 B4, 2 B7	Rz
18-1 65	2	8	Flyttad diskb.Husbet.Rod.kök.43.rum.54	
4 8 64	1		Rad. i kpr 94	RZ
DAT. REV. ANL. REVIDERINGEN SVSVER				
SKOGBYNN			LA	LO
STORA SKÖNDAL			1:50	1:200
Villor typ 2 B			DATUM	15.5.64
SVEN LOMÆUS			ARB. NR	173
KONSULTERANDE INGENJÖRSBYRÅ VVS			RITNING NR	227
ROSLAGSG. 9 STHLM VA. 30.42.77, 30.43.07				