



3 C3

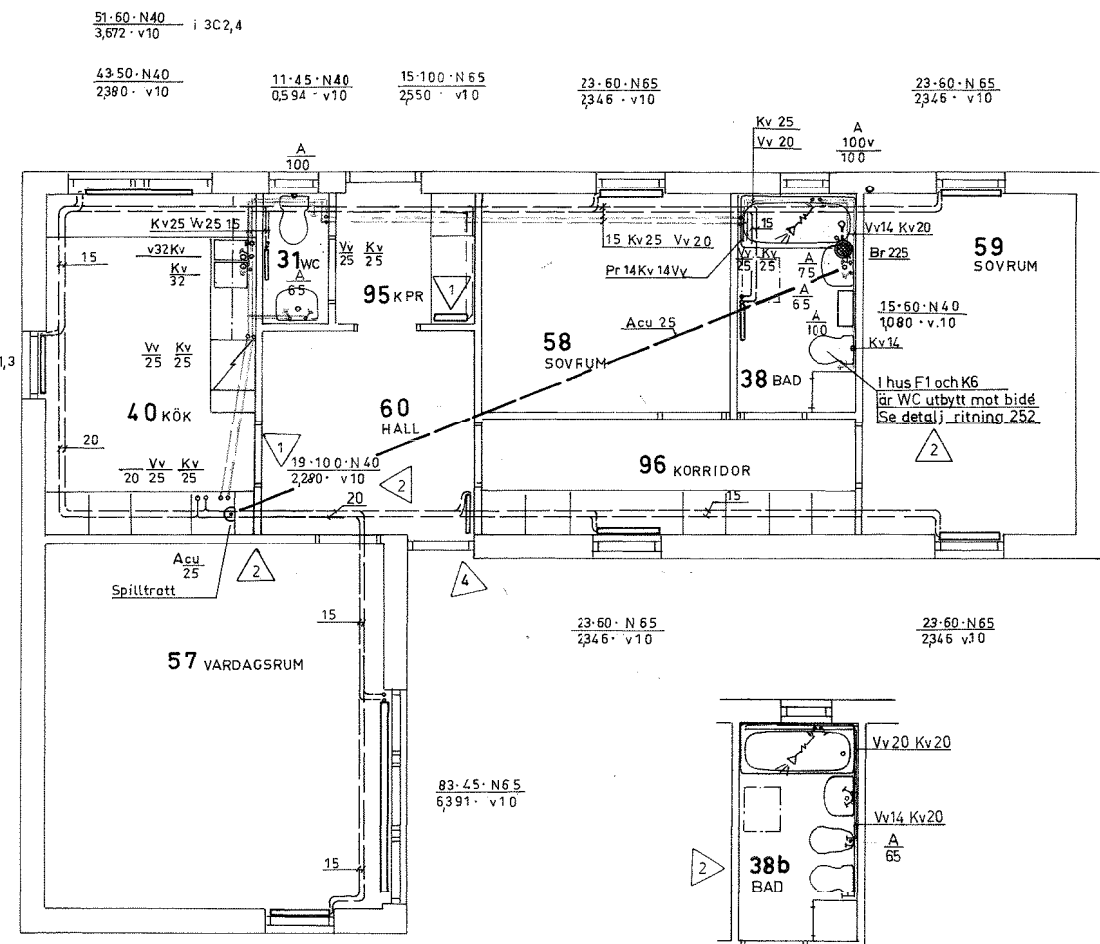


PLAN HUS 3C4


3 C1,2,4

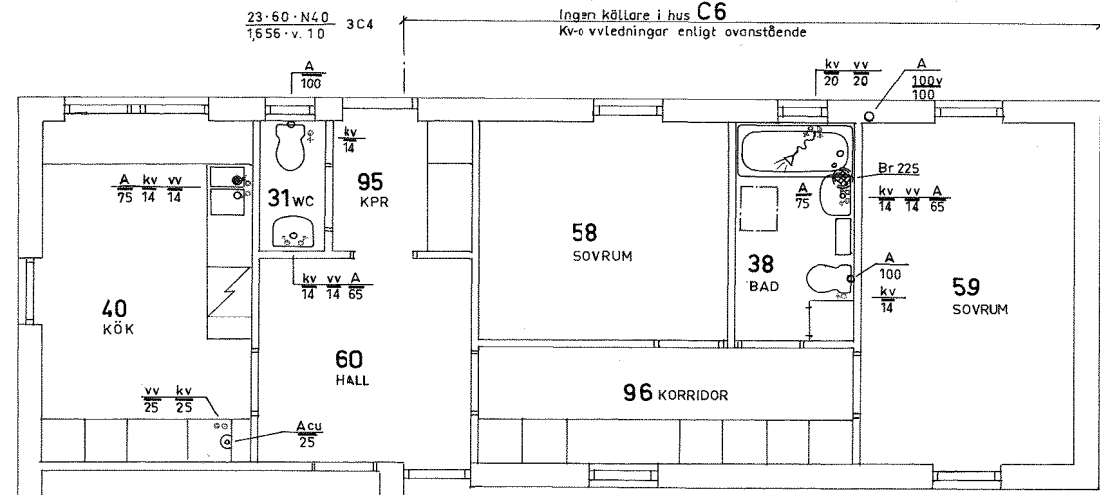


Sanitetsinstallation i hus med källare  
HUS C6, D1

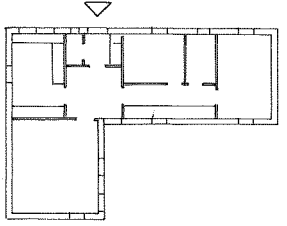


3 C 1 HUS C7  
D1 D3

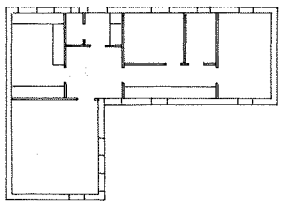


3 C 2 HUS K6 D2

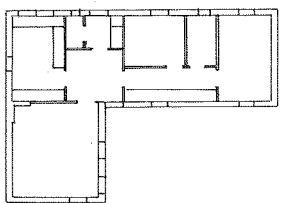

3 C 3 HUS I7 F1F2

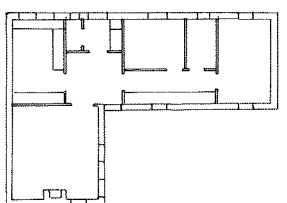

3 C 4 HUS C6

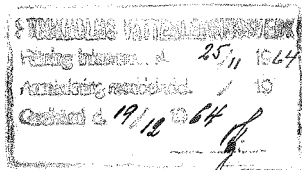

PLANRITNING  
THORSTEN LEVENSTAMS VÅG 54

31-5-65	5	1	Text	Rz
22-6-65	4	1	Rad i hall 60	Rz
30-1-65	3	1	Ändrat bad Hus C2	Rz
18-1-65	2	6	Ändr värmel. Ändr badr. Hus bet.	Rz
4-8-64	1		Rad i hall 60. kpr 95	Rz
REVIDERINGEN AVSER				
DAT.	REV.	ANT.		SIGN.
SKOGBYNN			RIT.	KONSTR.
STORA SKÖNDAL			L.A.	L.O.
Villor typ 3C			SKALA	
			1:50	1:200
			DATUM	
			15.5.64	
			ARB. NR	173
			RITNING NR	
SVEN LOMÆUS				230
KONSULTERANDE INGENJÖRSBYRÅ VVS				
ROSLAGSG. 9 STHLM VA, 30 42 07, 30 43 07				