Inkom till Stockholms stadsbyggnadskontor - 2024-05-07, Dnr 2024-07331

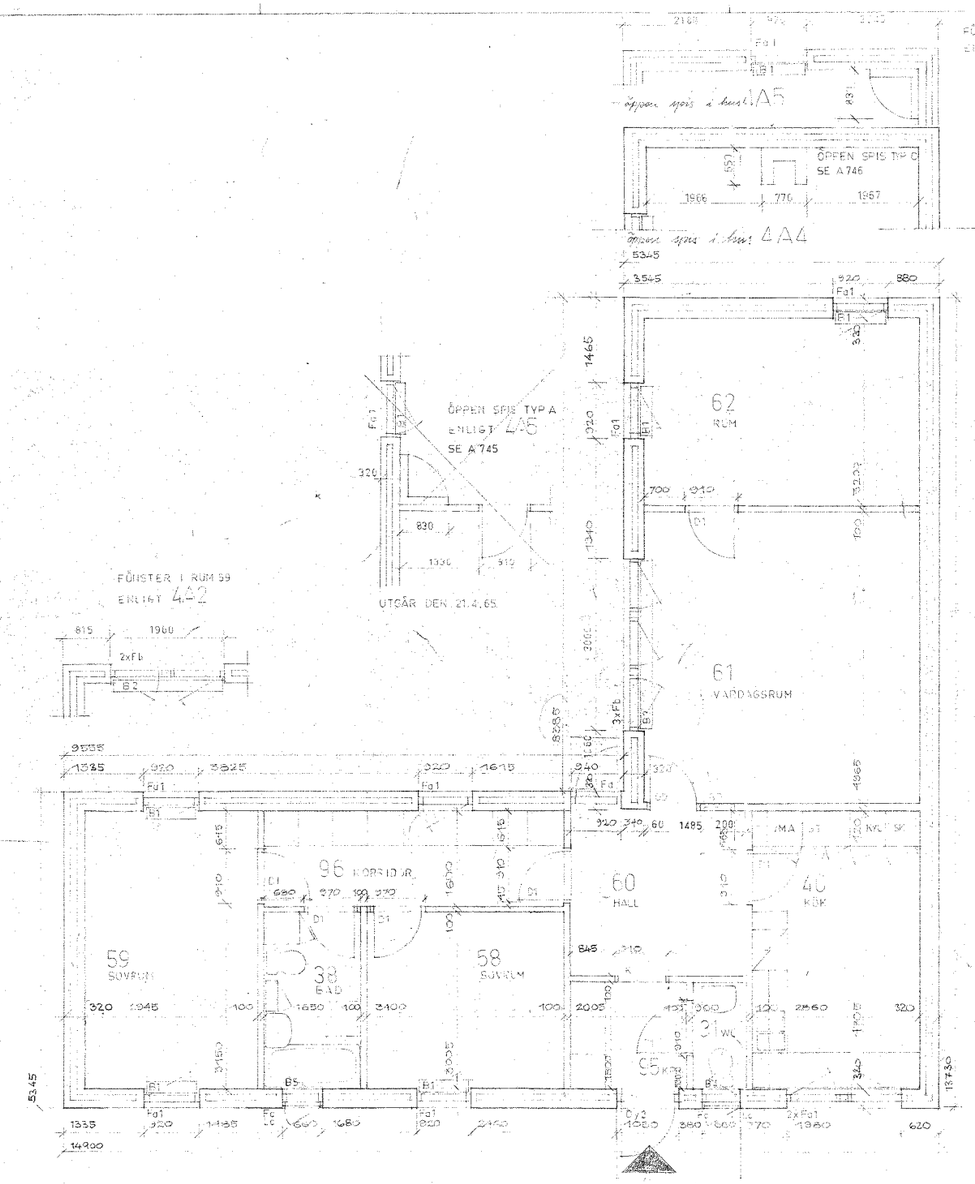

PLAN HUS 4A3

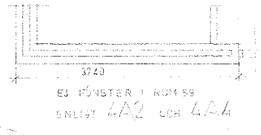

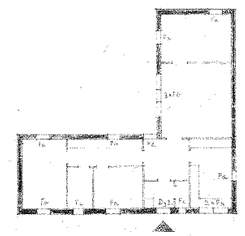

4A1 HUS E2, -

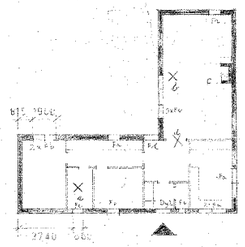

4A2 HUS F3

a. Duschrum väggarna enl. rit. A 733, rum 38 c mm 2 kvällplåt, rätt utan torkskarv
b. Rum 62 och 61 sammanslagna i ett rum
c. Öppen spis i olika utförande, enligt typritning öppen eldning
d. Enkelt bänk mellan rum 60 och 61
e. I samtliga rum 58 och 59 samt vardagsrum 61-62 upprättas väggytan med målning på väggen.
f. Över dessa rum 61-62 upprättas special-takstol enligt K-ritning. Ok färdig tak 2500 över FG.
Ventilering av tak enligt konstruktörens anvisning.

4A3 HUS H4?

a. Duschrum enl. 58 b anläggningar A 735
b. Rum 61 och 62 sammanslagna till ett rum.

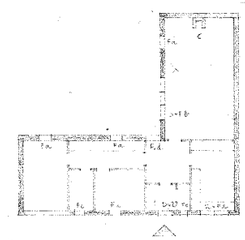

4A4 HUS J3

a. Rum 62 och 61 sammanslagna till ett rum
b. Öppen spis på gavelvägg, typ C
c. Bänk [illegible] typ 38b
d. [illegible]
e. I Rok utgår den övre delen av takstol uppställning på vilken [illegible] [illegible]

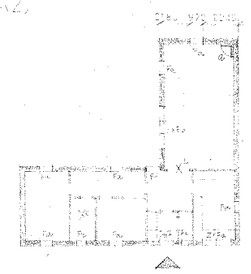

4A5 HUS K7

a. Öppen spis typ A se rum 62
b. Bänkar mellan rum 60 och 62
c. I [illegible] upprättas takstol enligt K-ritning A 753
d. [illegible]

SNITT AV HUSEN 4A1, 4A2, 4A3

3.6.65	RUM M.M. VILLA H4	J
25.5.65	KÖK I VILLA J3	I
21.4.65	TAKSTOL F3	H
	ÖPPEN SPIS rum K7	H
30.3.65	VAVSPÄNNING 58 59 61-62 F3	G
18.3.65	ÖPPNA SPISAR	F
12.2.65	ÖPPEN SPIS I F3	E
19.12.64	FÖNSTERHÄNDN.	D
1.12.64	K7, F3, H4, J3,	C
9.11.64	L.S.T.	B
2.10.64	MÅTT PGA TEGEL	A
7.9.64	ENTREPRENADRITNING	
14.8.64	KONTRAKTSRITNING	
1.6.64	ANBUDSRITNING	
DATUM	SIGNATUR ANMÄRKNINGAR	REV

PLANRITNING
THORSTEN LEVENSTAMS VÄG 56A

SKOGSBYN

SVENSKA DIAKONSTALSKAPET STORA SKÖNDAL VILLOR - 4 ROK RVP. 4A - PLAN

A - GUSTA ÅKERGREN ARKITEKT SAR STOCKHOLM GAMLA STAN
K - SVEN TYRÉN AB MÄSTARE SMEDSGATAN 4 STOCKHOLM 40
V - SVEN EDVARD WESTERLUND KONSTRUKTÖR V. STENHUVUD
S - STOCKHOLMS BYGGPLAN AB NORRMALMSTORG 8 STOCKHOLM

SKALA 1:50 1:200 RITNING A 707-3