
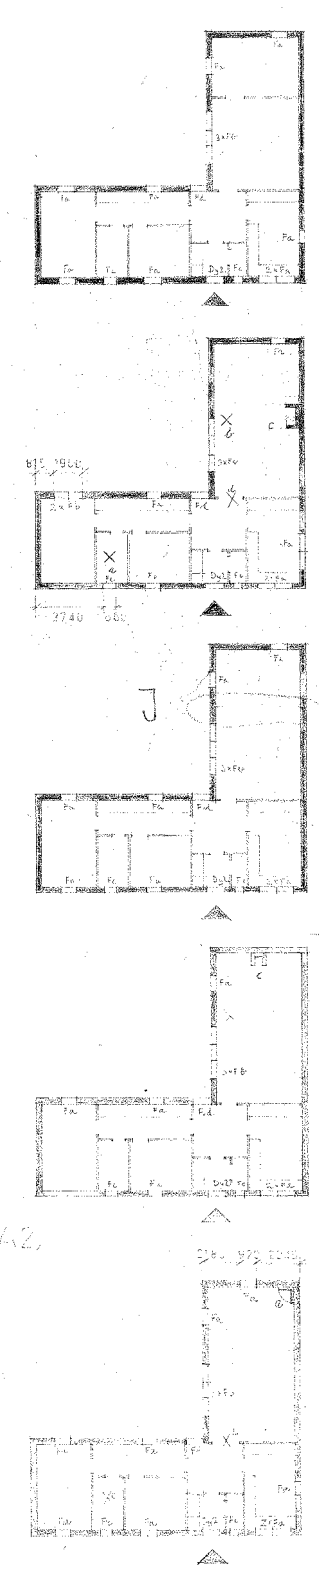


PLAN HUS 4A3

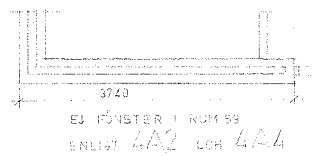

- 4 A1 HUS E2, -
- 4 A2 HUS F3
- 4 A3 HUS H4
- 4 A4 HUS J3
- 4 A5 HUS K7

35.85	RUM 11 VILLA H4	J
35.85	KÖK VILLA J3	I
214.85	ÖPPEN SPIS E2	H
303.45	VARDAGSRUM E2	G
18.3.65	ÖPPEN SPIS E3	F
12.2.65	ÖPPEN SPIS E4	E
15.12.63	FÖNSTERHÄNGN.	D
1.12.64	K7, F3, H4, J3	C
9.12.64	LIT.	B
2.10.64	MATT PÅ TEDEL	A
1.9.64	ENTRÉRENSHÄNGN.	
14.8.64	KONTRASTFÄRGNING	
1.6.64	ANBUDSRITNING	

SKOGSBYN


VILLOR 4 ROK BYF 4A PLAN

1:50 1:200 Y

A707