Inkom till Stockholms stadsbyggnadskontor - 2024-05-07, Dnr 2024-07331

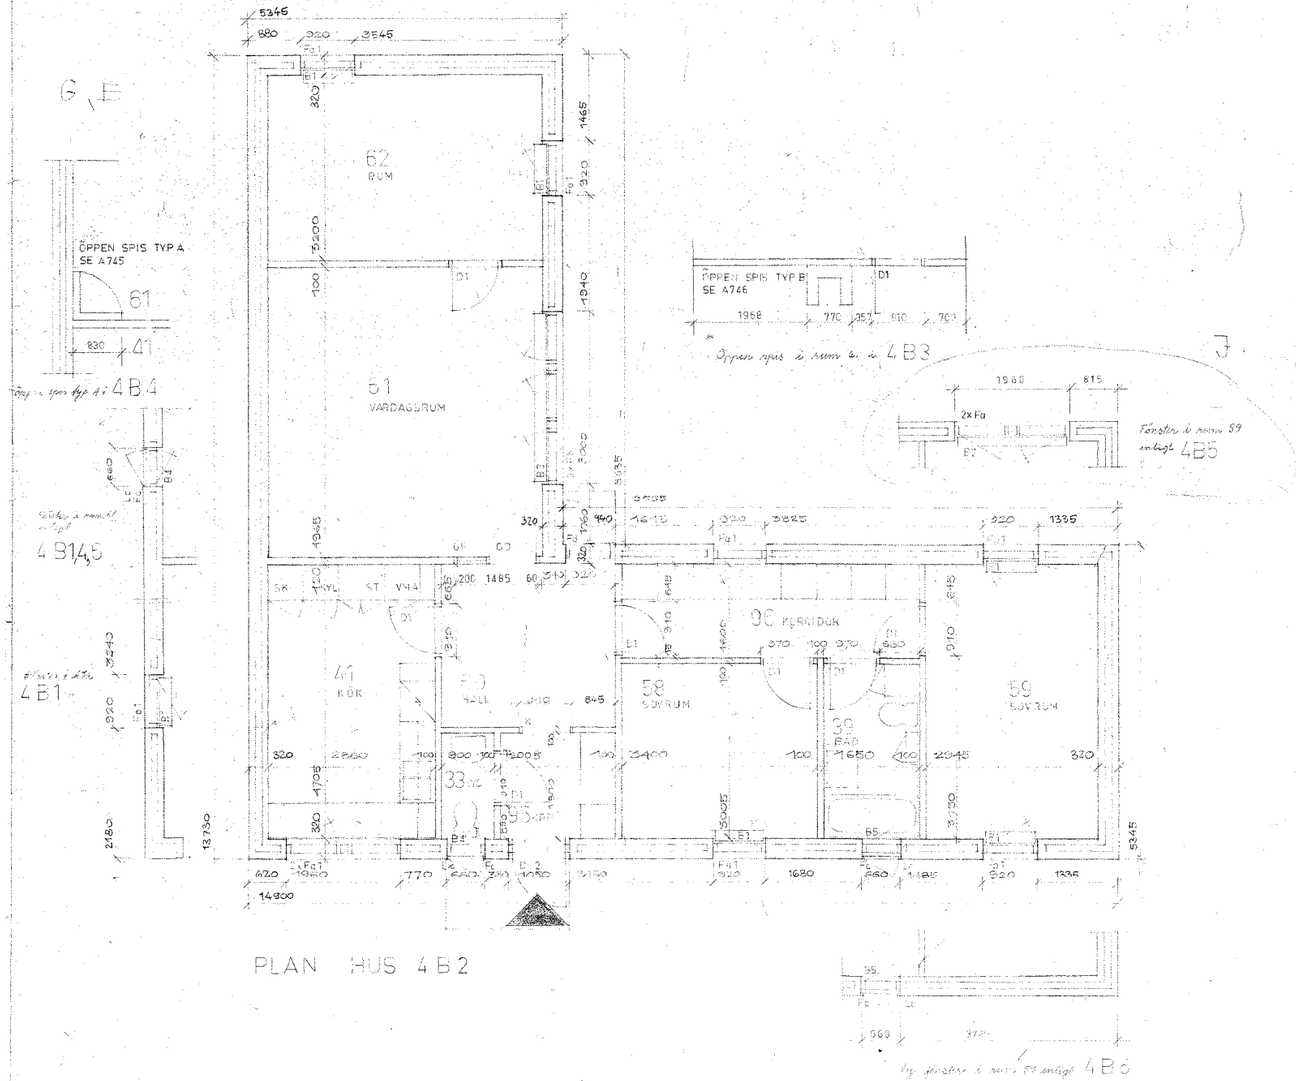

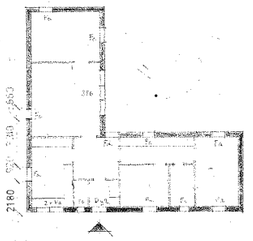

4B1 HUS L9

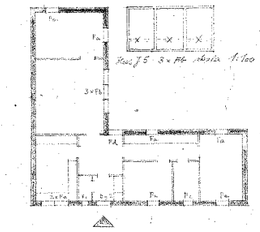

4B2 HUS C4, J5

Hus J5 uppsätts som 4B2 utan ventilationsaggregat och öppen spis enligt ritning A 741

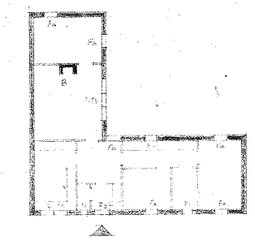

4B3 HUS L7

B 4 rum, kök i rum 61, typ B

I bad installeras bidet enligt ritning A 753

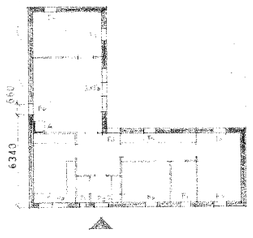

4B4 HUS K3, 7

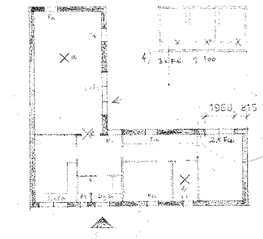

4B5 HUS I3

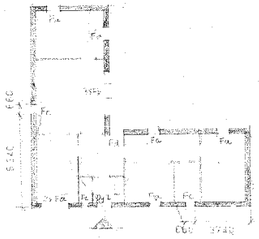

4B6 HUS L5

7.10.65	FÖNSTER HUS I3	J
2.9.65	4B2 HUS J5	I
14.6.65	4B5 HUS I3	H
18.3.65	ÖPPNA SPISAR	G
12.2.65	ÖPPEN SPIS I KS	E
15.1.65	FÖNSTERHÄNGN.	F
1.12.64	[illegible]	E
[illegible]	[illegible]	D
27.10.64	I 2 L5	C
9.10.64	LITE Ö-SPIS	B
2.10.64	MÅTT PGA TEGEL	A
3.9.64	[illegible]	
14.8.64	[illegible]	
1.6.64	**ANBUDSRITNING**	

DATUM · SIGNATUR · ANMÄRKNINGAR · REV ·

PLANRITNING
THORSTEN LEVENSTAMS VÄG 73

SKOGSBYN
SVENSKA DIAKONSTÄLLSKAPET STORA SKÖNDAL
VILLOR · 4 RÖK · TYP 4B · PLAN

A - GÖSTA ANDERSSON ARKITEKT SAR | STÖDSTAMS DAHL HASSIA
B - SVEN SYRÉN AB | SANITÄR KANALISATION AV STOCKHOLM 60
C - SVEN SCHOLANDER INGENJÖRSBYRÅ | KONSTRUKTION & SAMHÄLLSPLANERING
D - STOCKHOLMS ELKONSULT AB | FRANKLINSGATAN 6 SOLNA

SKALA 1:50 1:200 | RITNING Y | J 5705 | K