Inkom till Stockholms stadsbyggnadskontor - 2024-05-07, Dnr 2024-07331

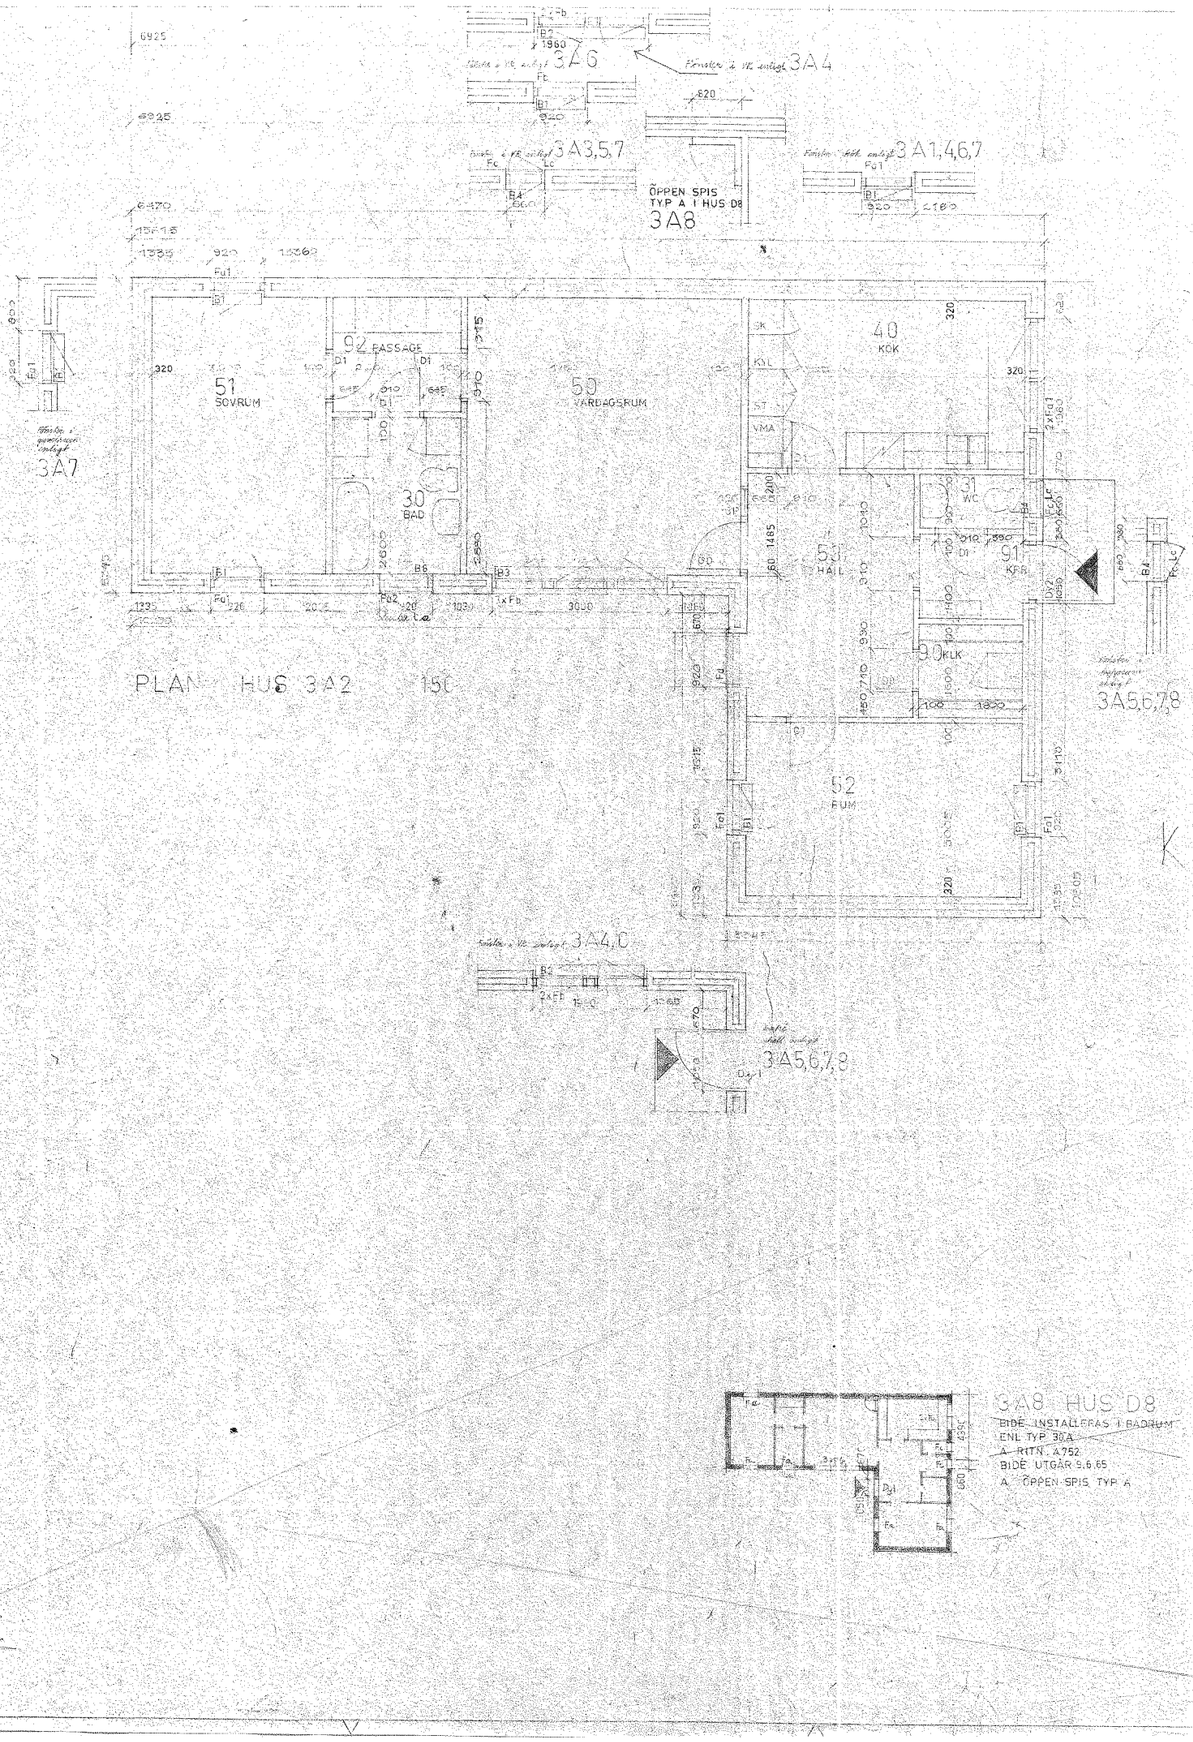

PLAN HUS 3A2 1:50

3A1 HUS J1

BIDÉ INSTALLERAS I BADRUM
ENL. TYP 30A
A. RITN. A752

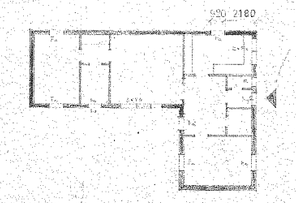

3A2 HUS J2

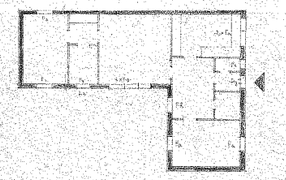

3A3 HUS A2

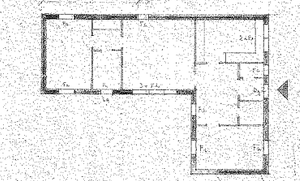

3A4 HUS D9 ✓

I VARDAGSRUM 50 SKALL 2 ST FÖNSTERPARTIER 2xFb ÄNDRAS GENOM ATT HORISONTELLA FÖNSTERPOSTER BORTTAGES OCH ATT STÖRRE OCH MINDRE FÖNSTERBÅGAR SAMMANSLÅS TILL EN BÅGE I VARDERA FÖNSTERENHETEN.

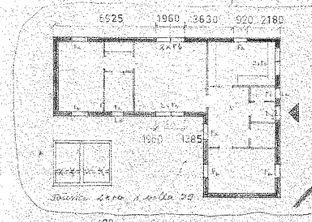

3A5 HUS D5 1) D7 2) G2

1) UTTAG FÖR TECKNISKT VÄGGUR UPPSÄTTES 1,5 M OVANFÖR GOLV MITT ÖVER DÖRR I HÖR. RUM 40 I HUS D7

2) I VILLA D5 I BADRUM 30 SKALL TVÄTTSTÄLL GUSTAVSBERG 525 UTGÅ I STÄLLET UPPSÄTTES TVÄTTSTÄLL MED SEP. TANDBORSTSKÅL 700 x 420.

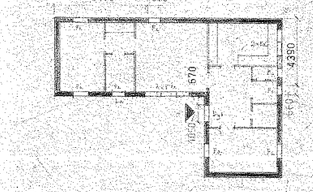

3A6 HUS D6 1) 2) G1

1) I VARDAGSRUM 50 I HUS D6 SKALL FÖNSTER LITT Fb c 2Fb ÄNDRAS GENOM ATT HORISONTELLA FÖNSTERPOSTER BORTTAGAS OCH ATT STÖRRE OCH MINDRE FÖNSTERBÅGE SAMMANSLÅS TILL EN BÅGE I VARDERA FÖNSTERENHET.

2) I KÖK 40 I HUS D6 SKALL KÖKSVENTILATOR TYP "FUTURUM" I KOMBINATION MED EXTRA ÖVERSKÅP INSTALLERAS.

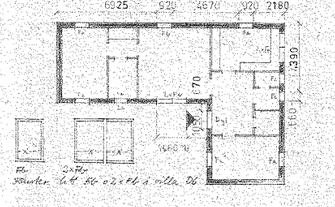

3A8 HUS D8

BIDÉ INSTALLERAS I BADRUM
ENL TYP 30A
A. RITN. A752
BIDÉ UTGÅR 9.6.65
A. ÖPPEN SPIS TYP A

3A7 HUS B5 ✓

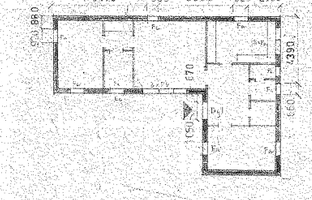

RUMSBESKRIVNING

		Socklar	Plastmatta
		Väggar	Plastlaminat
		Tak	Plastlaminat
		Inredning	Se ritning A 762
31	WC	Golv	Plastmatta
		Socklar	Målat hardtex
		Väggar	Målad puts
		Tak	Målad gipsskiva
		Inredning	Se ritning A 762
40	KÖK	Golv	Linoleum
		Socklar	Målat hardtex
		Väggar	Målad puts
		Tak	Målad gipsskiva
		Inredning	Se ritning A 740
50	VARDAGS RUM	Golv	Ek/björk Ekblandl. 22 mm, typ KUNGSÖL, limd i hellre drag mönster, slagd, oxlad ytbehandl.
		Socklar	Målat hardtex
		Väggar	Puts och tapeter
		Tak	Värmpanning och ytbehandling och målat Fabkat enligt ritning A 732
		Inredning	Fönsterbänk mid fönster Fb enligt ritning A 733 Fönsterbänk mid fönster F enligt ritning A 736
51	SOVRUM	Golv	Linoleum
		Socklar	Fabrikat hardtex
		Väggar	Puts och tapeter
		Tak	Värmpanning, fabrikat målning, A 732
		Inredning	Fönsterbänkar A 733
52	RUM	Golv	Ek/björk lika rum 50
		Socklar	Målat hardtex
		Väggar	Puts och tapeter
		Tak	Värmpanning, fabrikat målning, A 732
		Inredning	Fönsterbänkar A 733
53	HALL	Golv	Korrar
		Socklar	Målat hardtex
		Väggar	Puts och målning
		Tak	Värmpanning, fabrikat målning, A 732
90	KLÄS KAMMARE	Golv	Linoleum
		Socklar	Målat hardtex
		Väggar	Puts och målning
		Tak	Gipsskivor, fabrikat målning, A 732
		Inredning	Se ritning
91	KAPPRUM	Golv	Korrar
		Socklar	Målat hardtex
		Väggar	Puts och målning
		Tak	Gipsskivor, fabrikat målning, A 732
		Inredning	Klädhängare, klädpinnskena mot tak
92	PASSAGE	Golv	Linoleum
		Socklar	Målat hardtex
		Väggar	Puts och målning
		Tak	Gipsskivor, fabrikat målning A 732
		Inredning	Se ritning

Ly = 95.4 m²

7.10.65	3A4 HUS D5	K
6.9.65	3A6 HUS D6	J
14.6.65	3A5 HUS D5	J
9.6.65	3A8 HUS D8	H
26.5.65	3A 5678 LUCKA Lc	G
16.2.65	BIDÉ I D8	F
15.12.64	FÖNSTERHÄNGN	E
1.12.64	D8, J1, D7	D
9.11.64	LITT	C
27.10.64	3A4	B
2.10.64	MÄTT PGA TEGEL	A
1.9.64	ENTREPRENADRITNING	
14.8.64	KONTRAKTSRITNING	
1.6.64	ANBUDSRITNING	

DATUM SIGNATUR ANMÄRKNINGAR REV

SKOGSBYN

SVENSKA BOSTADS AB STORA BOSTÄDER

VILLOR 3 ROK TYP 3A PLAN

A. BOSTA AB STOCKHOLM
A. SVEN TAVEL AB STOCKHOLM
V. SVEN WOHLFAHRT, STOCKHOLM
E. STOCKHOLMS LUFTVÄRME AB STOCKHOLM

SKALA 1:50 1:200 ÄNDR. RITNING A 703

PLANRITNING 70
THORSTEN LEVENSTAMS VÄG 74