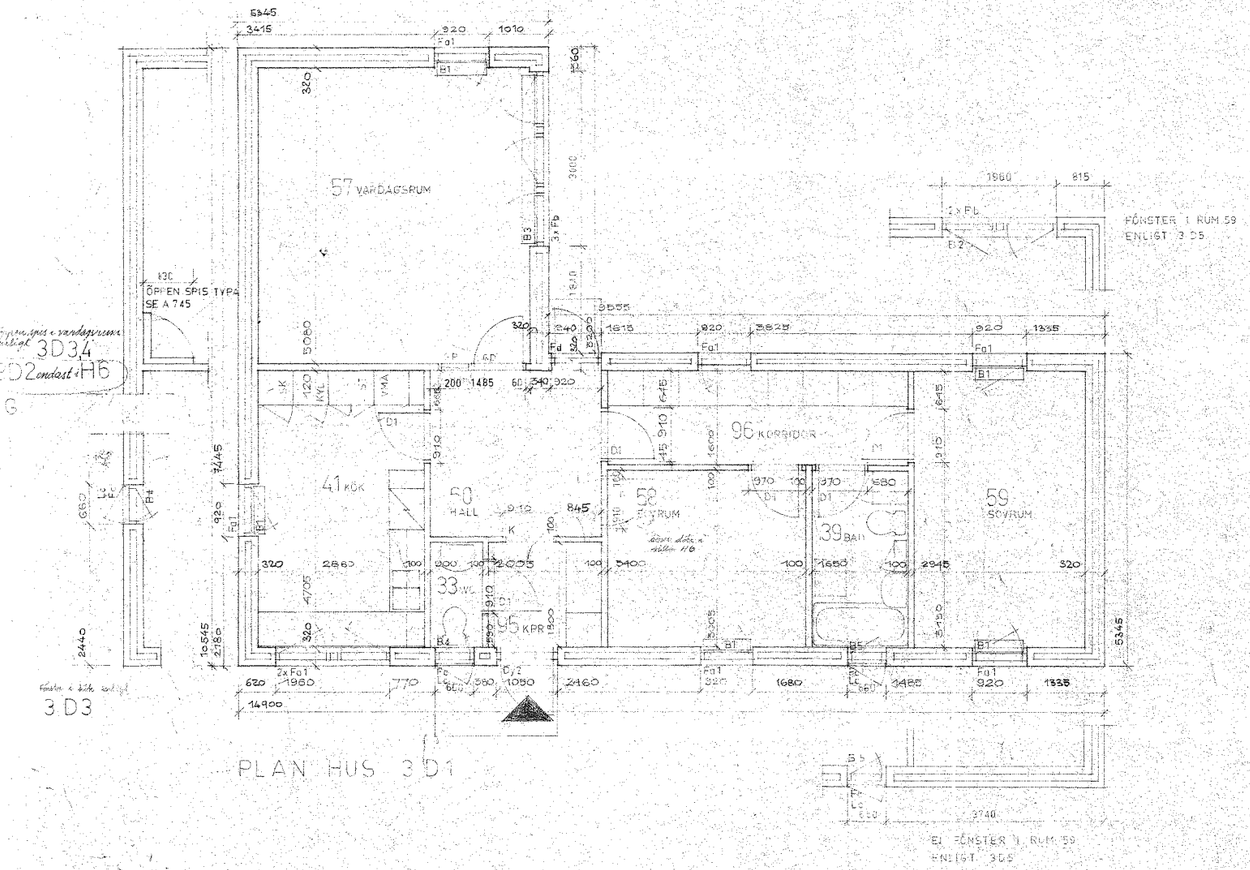


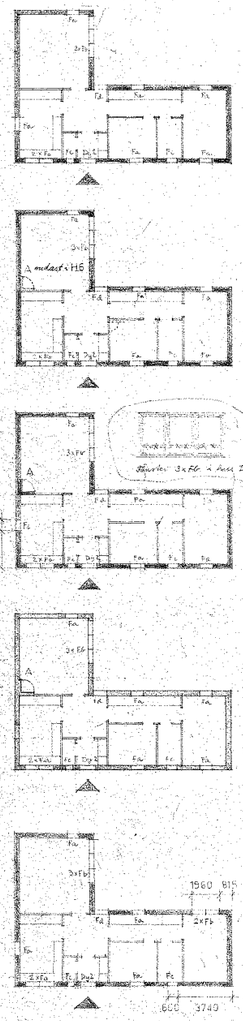

3 D1 HUS H6 ✓



3 D2 HUS B1 H5 L4

H5 HUS H6 SKALL RÖRE TILL RUM 58 SITTA I VÄNS SIDA HALL 60.

A ÖPPEN SPIS TYP A ENDAST I HUS H6



3 D3 HUS I5

A ÖPPEN SPIS, typ A

41 KORRIDOR 96 SKALL 2 ST GARDEROBSSKÅP ERSÄTTAS AV LINNESKÅP SE A 742

I VARDAGSRUM 57 SKALL FÖNSTER 3Fb ÄNDRAS GENOM ATT HORISONTELL FÖNSTERPOST BORTAGES OCH ATT STÖRRE OCH MINDRE FÖNSTERBÅGAR SAMMANSLÅS TILL EN BÅGE I VARDERA FÖNSTERENHETEN.



3 D4 HUS K5

A öppen spis, typ A



3 D5 HUS B4 ✓

Lv - 90.8 m²

| | | |
|---|---|---|
| 7.10.65 | FÖNSTER HUS I5 | H |
| 21.4.65 | ÖPPEN SPIS H6 | G |
| 18.3.65 | ÖPPNA SPISAR | F |
| 10.12.64 | FÖNSTERHÄNGN | E |
| 1.12.64 | B4, H6, I5 | D |
| 9.11.64 | L4 | C |
| 9.10.64 | LITT Ö-SPIS | B |
| 2.10.64 | MÅTT PGA TEGEL | A |
| 1. 9. 64 | ENTREPRENADRITNING | |
| 14. 8. 64 | KONTRAKTSRITNING | |
| 1. 6. 64 | ANBUDSRITNING | |

DATUM . SIGNATUR . ANMÄRKNINGAR . REV.

**PLANRITNING**
**THORSTEN LEVENSTAMS VÄG 77**

**SKOGSBYN**
SVENSKA DIAKONSÄLLSKAPET STORA SKÖNDAL

VÄLJGR-3 RÖK ÖVP 3D - PLAN

A - GÖSTA AHLSTRÖM ARKITEKT SAR STOCKHOLM 1:50 1:100 A 706
K - SVEN TEGEN AB MASSER SAMHÄLLSGATAN 1 STOCKHOLM 61
V - SVEN TÖMGÅRD PROJEKTERING AB KOLLEGIEGATAN 1 STHLM 6
E - STOCKHOLMS ELKONSULT AB FRAMNÄSGATAN 2 SOLNA

Inkom till Stockholms stadsbyggnadskontor - 2024-05-07, Dnr 2024-07331