Inkom till Stockholms stadsbyggnadskontor - 2024-05-07, Dnr 2024-07331

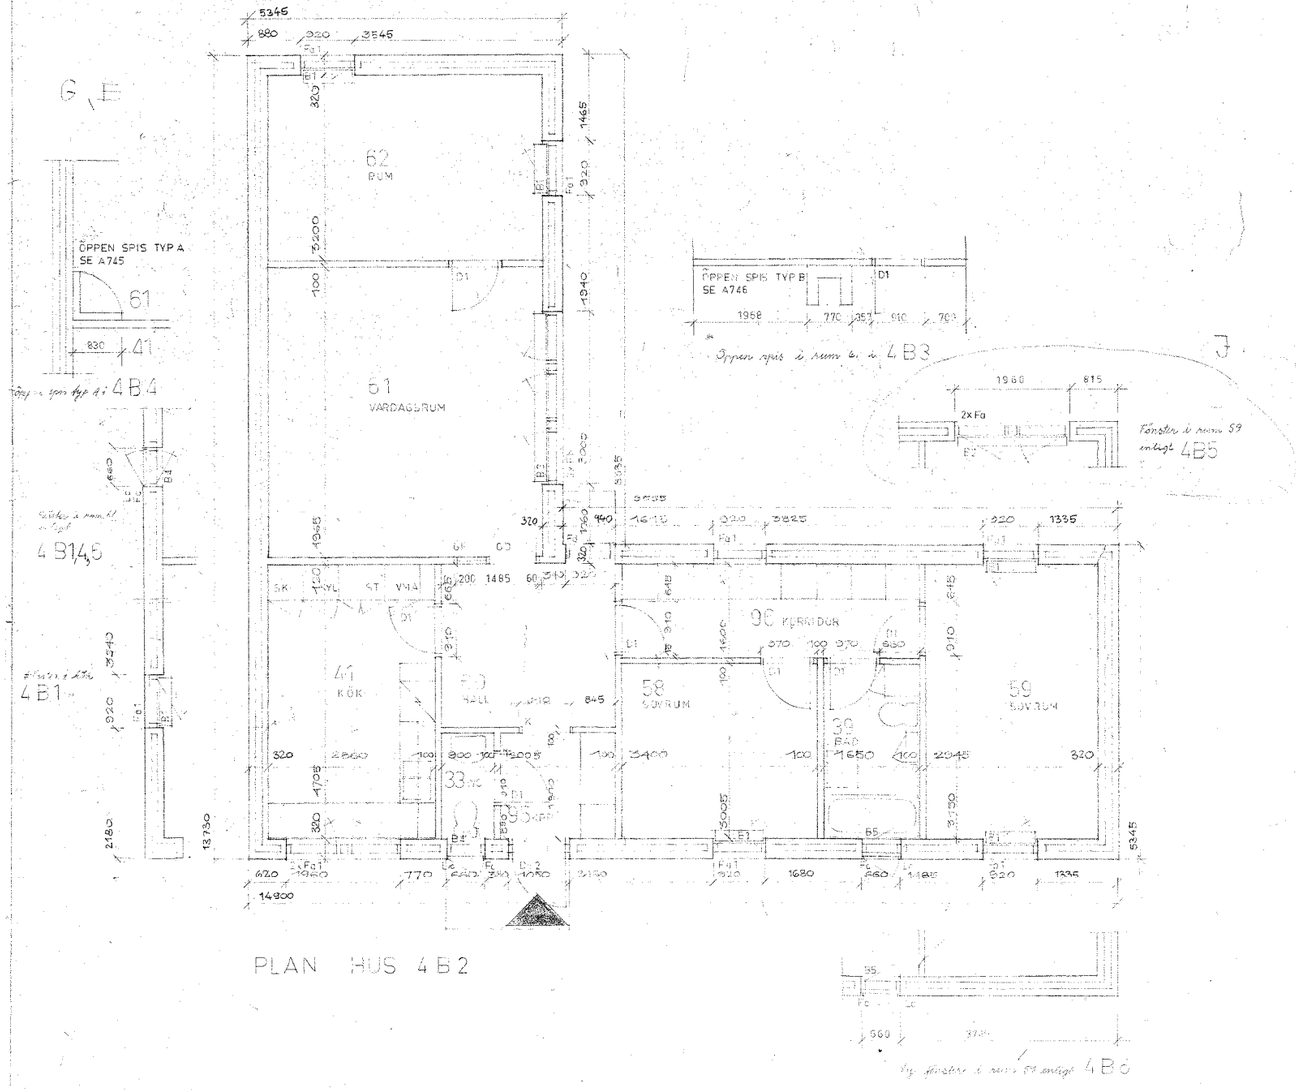

PLANRITNING
THORSTEN LEVENSTAMS VÄG 82

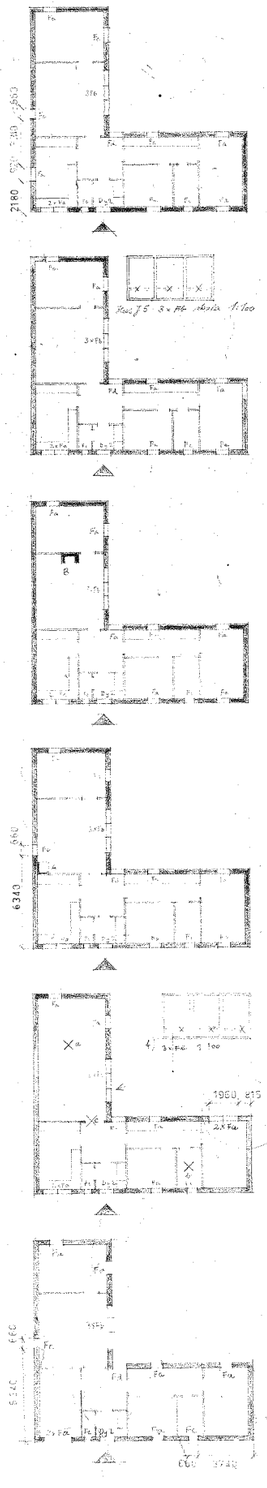

4B2 HUS C4, J5

Hus J5 uppsätts som C4 med undantag av att fönstren i rum 61 och 62 utföres med fast bröstning och ej som vädringsfönster.

4B3 HUS L7

B 4 rum, kök o rum 61, typ B

I hall installeras lucka enligt ritning A 753

4B4 HUS K3, 7

4B5 HUS I3

4) Ej möjligt montera rum 61 och 62
1) Hall utföres enligt ritning A 753 typrum 30:1
2) Endast 1 dörr mellan rum 60 och 61
3) Vardagsrum, rum 61+62, skall ha mätbara vädrgar enligt konstruktörens anvisning
4) Förlängarb 3 Fb utföres utan brännbart fönsterpost (Centrum och den mindre fönsterdelen sammanslås till en enda 4 rutig Fb

4B6 HUS L5

2) Hall i hus L5 utföres enligt ritning A 753 typrum 30:1

7.10.65	FÖNSTER HUS I 3	J
2.9.65	4B2 HUS J5	I
14.6.65	4B5 HUS I 3	H
18.3.65	ÖPPNA SPISAR	G
12.2.65	ÖPPEN SPIS I K5	E
15.12.64	FÖNSTERHÄNGN.	F
1.12.64	J5, I 3, L7	E
[illegible]	[illegible]	D
27.10.64	L9, L5	C
9.10.64	LITE C-SPIS	B
2.10.64	MÅTT PGA TEGEL	A
3.9.64	BYGGNADSNÄMNDS-	
14.8.64	FÖR GRANSKNING	
1.6.64	**ANBUDSRITNING**	

DATUM · SIGNATUR · ANMÄRKNINGAR · REV ·

SKOGSBYN
SVENSKA DIAKONSTÄLLSKAPET STORA SKÖNDAL

VILLOR · 4 RÖK · TYP 4B · PLAN

A - GÖSTA ANDERSSON ARKITEKT SAR	SAMTYCKANDE DATUM	SKALA	RITNING	J
K - SVEN SYRÉN AB SANITÄR KANALISATION 42 STOCKHOLM 42		1:50 1:20	Y	5705
V - SVEN SCHOLLIS INGENJÖRSBYRÅ KONSTRUKTION & SCHAKTA				
E - STOCKHOLMS ELKONSULT AB FRANZÉNSGATAN 6 SOLNA				