



4B1 HUS L9

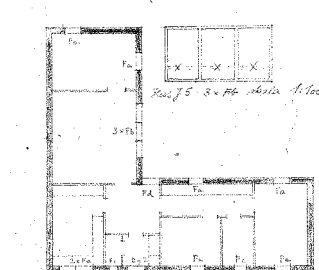


4B2 HUS C4, J5


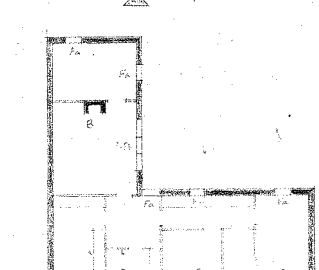


4B3 HUS L7

B 4 x 4,5 m i rum 61, typ B
3 bdr installeras till
enligt byggnads 29.4 pa
ritning A 753

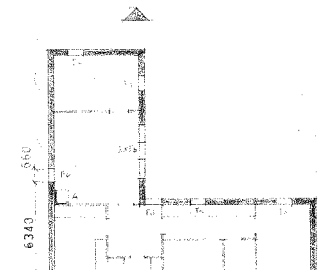


4B4 HUS K3, 7

A 4 x 4,5 m i rum 61, typ A

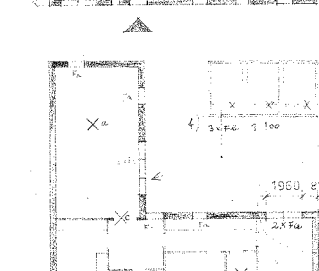

4B5 HUS H3

A 4 x 4,5 m i rum 61, typ A
3 bdr installeras enligt
byggnads 29.4

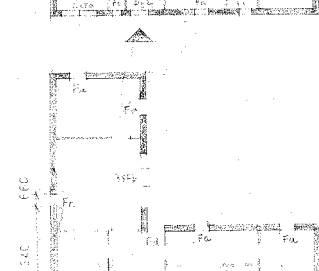

4B6 HUS L5

3 bdr i rum 65 uppfyller
enligt byggnads 29.4

SKOGSBYN
SVENSKA DIAGONALSKAPET
STORIA SKOHDAL

PLANRITNING
THORSTEN LEVENSTAMS VÄG 87

71065	FÖNSTER HUS I3	J
3 865	4B2 HUS J5	I
14 865	4B5 HUS I3	H
10 365	ÖPPNA SPISAR	G
12 265	ÖPPEN SPIS I K3	F
15 065	FÖRSTERHÄND	E
1 12 64	J 3, 5, 7	D
1 12 64	L 1, 5	C
27 18 64	LUT C-SPIS	B
9 13 64	MATT PCA TEGEL	A
2 10 64	INTEKONSTRUKTION	
14 8 64	ANBUDSRITNING	


VILLOR 4BOK TYP 4B PLAN

1:50 1:200 1:1000

1505