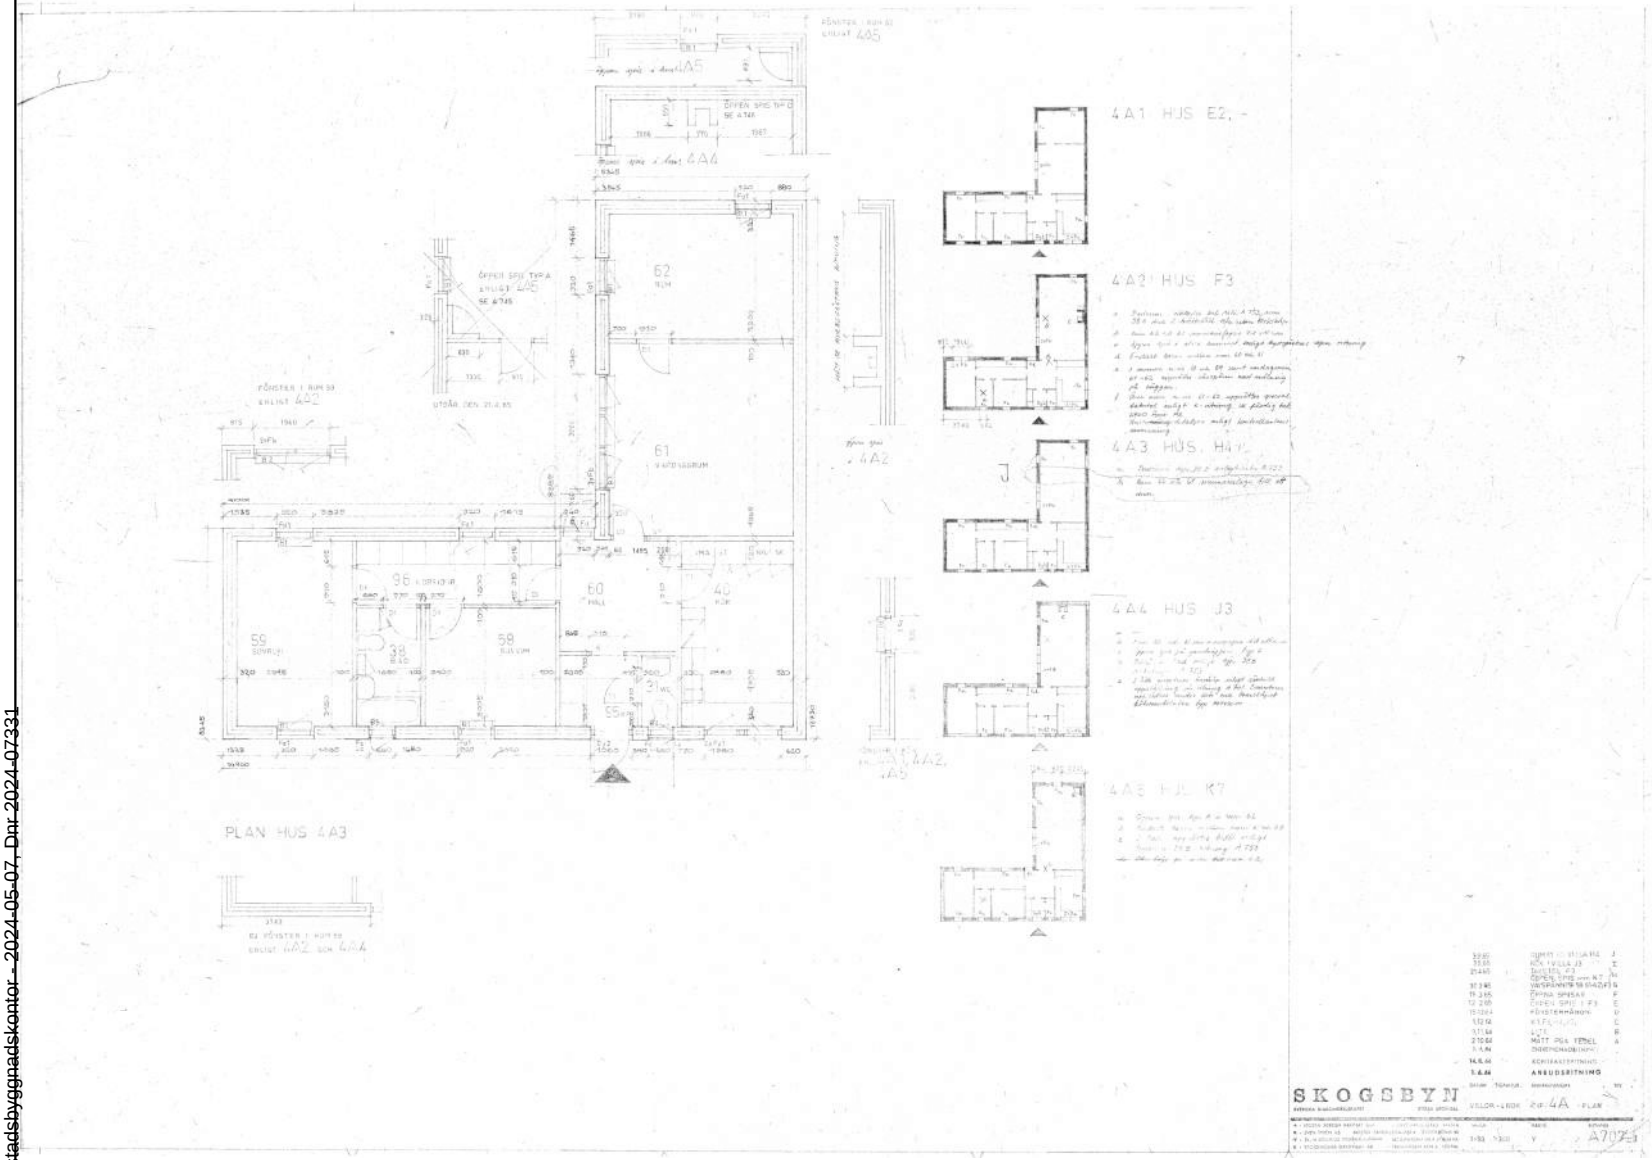

Inkom till Stockholms stadsbyggnadskontor - 2024-05-07, Dnr 2024-07331