

UTVÄNDIG MATERIAL- & KULÖRBESKRIVNING


FASAD (GUL) - & SOCKEL (GRÅ) ÄNDRAS EJ. LAGNINGAR UTFÖRS MED PUTS MED SAMMA STRUKTUR SOM BEFINTLIG & FÄRGAS I KULÖR LIKA BEF. FASAD RESP. SOCKEL.

STÖDMURAR PUTSAS LIKA BEF. SOCKEL (GRÅ) GÄLLANDE KULÖR. KRÖN TÄCKS AV NATURSTEN LIKNANDE BEF. STÖDMUR (GRÅ GRANIT).

TRAPPA UTFÖRS I BLOCKSTEG AV NATURSTEN LIKNANDE BEF. STÖDMUR (GRÅ GRANIT).

NYA FÖNSTER & YTTERDÖRRAR UTFÖRS LIKA BEFINTLIGA FÖNSTER GÄLLANDE KULÖR (VITA) OCH PROFILERING.

KOMPLETTERING AV BEF. STUPRÖR UTFÖRS MED DEL LIKA BEF. GÄLLANDE DIAMETER, MATERIAL (PLÅT) & KULÖR (SVART).

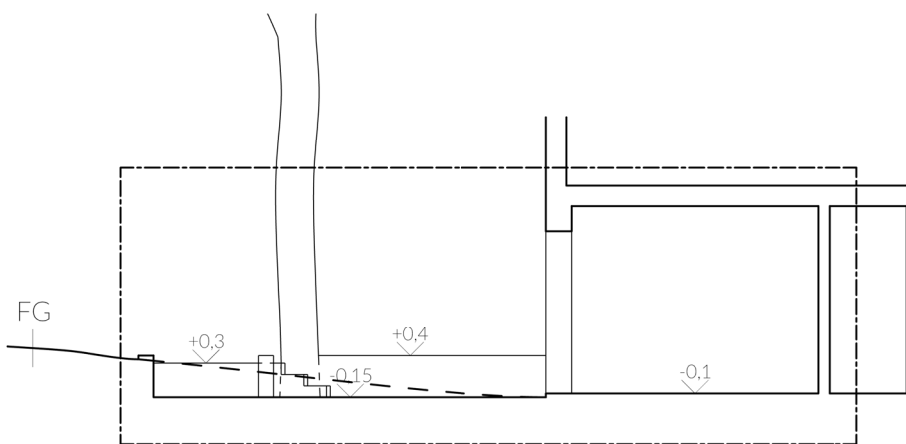


SEKTION A-A

FÖRKLARINGAR

ALLA MÅTT ÄR I MILLIMETER OM ANNAT EJ ANGES.
PLUSHÖJDER ÄR ANGIVNA I METER MED LOKAL NOLLPUNKT PÅ FG I TRAPPHUS.
FASADRITNING ÄR BASERAD PÅ URSPRUNGLIGT BYGGLOV MED INMÄTNING AV BERÖRT OMRÅDE SAMT VISUELL KONTROLL AV ÖVRIGA DELAR.
FÄRGER I FASADER ÄR ENDAST ILLUSTRATIVA, SE KULÖRBESKRIVNING.

----- = GRÄNSLINJE FÖR DEL DÄR ÄNDRINGAR SKER
----- = BEF. FÖNSTER- & DÖRRÖPPNINGAR SOM ÄNDRAS

0 1 5 m

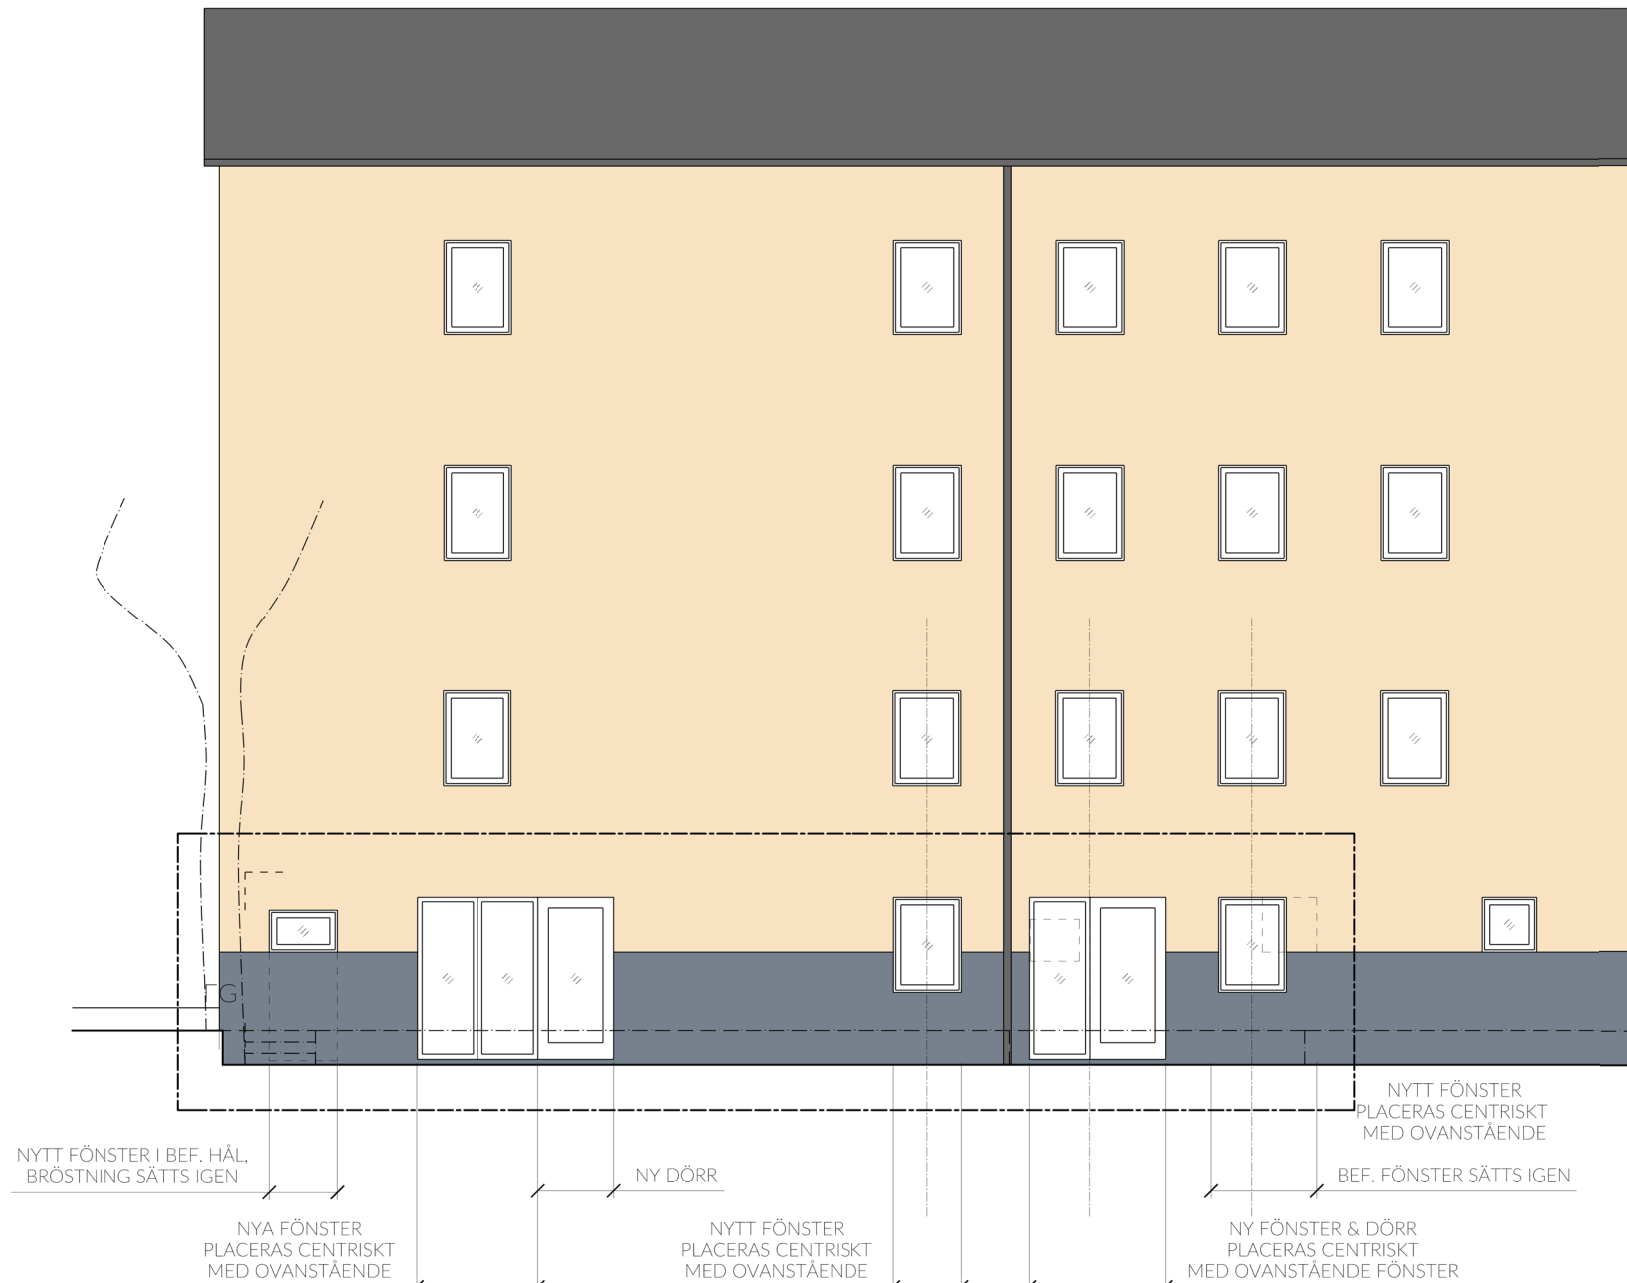

FASAD MOT NORR

BYGGLOVSHANDLING

REG	ANT	REGISTRERINGEN AVSER	SIGN	DATUM
ÄNDRING AV ANVÄNDNING/ YTTREÄNDRING MALMINGEN 2 BOLMENSVÄGEN 9, ÅRSTA				
SEKTION A-A FASAD MOT NORR UTVÄNDIG MATERIAL- & KULÖRBESKRIVNING				
KOD TYP POS			RITINGSNUMMER	REG
			A-03	-

RITNINGSBYRÅN LUKAS JOHNELL
POSTADRESS: TORSTEN ALMS GATA 9, 126 51 HÄGERSTEN
BESÖKSADRESS: JOHN ERICSSONGATAN 14 NB, 112 22 STOCKHOLM
TELEFON: 0708 28 01 39 - E-POST: JOHNNELL@RITNINGSBYRAN.SE

RITAD KONSTRUERAD AV GRANSKAD AV ARBETSNUMMER

LJ

LUKAS JOHNNELL, 20230328