

BOTTENVÅNING, 1:100

----- = GRÄNSLINJE FÖR DEL DÄR ÄNDRINGAR SKER
- - - = BYGGNADSDDEL SOM RIVS
███ = NY VÄGG ELLER ÄNDRING I BEF.

FÖRKLARINGAR

ALLA MÅTT ÄR I MILLIMETER OM ANNAT EJ ANGES.
PLUSHÖJDER ÄR ANGIVNA I METER MED LOKAL
NOLLPUNKT PÅ FG I TRAPPHUS.
PLANRITNING & ÖVERSIKTSRITNING ÄR BASERADE PÅ
URSPRUNGLIGT BYGGLOV MED INMÄTNING AV BERÖRT
OMRÅDE SAMT VISUELL KONTROLL AV ÖVRIGA DELAR.

AREA- & FÖNSTERAREABERÄKNING

LGH 1
BOA = 30 m²


ALLRUM+SOVALKOV
GOLVAREA = 22,7 m²
FÖNSTERAREA = 4,0 m²
FÖNSTERAREA / GOLVAREA = 18%

LGH 2
BOA = 32 m²
BIA = 8 m²

ALLRUM
GOLVAREA = 19,3 m²
FÖNSTERAREA = 4,8 m²
FÖNSTERAREA / GOLVAREA = 25%

SOVRUM
GOLVAREA = 12,0 m²
FÖNSTERAREA = 1,4 m²
FÖNSTERAREA / GOLVAREA = 12%

DÖRRAR ÄR EJ INRÄKNADE I FÖNSTERAREA.

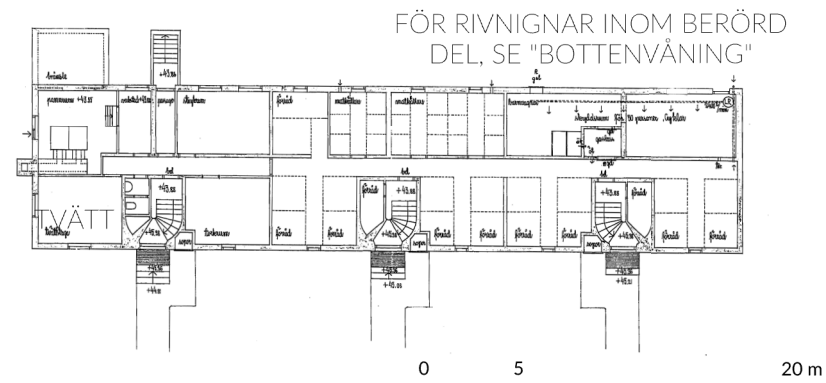

ÖVERSIKT - RELATIONSRTNING, 1:400

BYGGLOVSHANDLING

RITNINGSBYRÅN LUKAS JOHNELL
POSTADRESS: TORSTEN ALMS GATA 9, 126 51 HÄGERSTEN
BESÖKSADRESS: JOHN ERICSSONGATAN 14 NB, 112 22 STOCKHOLM
TELEFON: 0708 28 01 39 - E-POST: JOHNNELL@RITNINGSBYRAN.SE

RITAD KONSTRUERAD AV
LJ

GRANSKAD AV

ARBETSNUMMER

LUKAS JOHNNELL, 20230328

A	2	MÅTT WC/D	LJ	20240313
REG	ANT	REGISTRERINGEN AVSER	SIGN	DATUM

ÄNDRING AV ANVÄNDNING/ YTTREÄNDRING
MALMINGEN 2
BOLMENSVÄGEN 9, ÅRSTA

BOTTENVÅNING
ÖVERSIKT - RELATION- & RIVNINGSRITNING
AREA- & FÖNSTERAREABERÄKNING

SKALA

1:100
1:400

KOD TYP POS	RITNINGSNUMMER	REG
	A-02	A