


Spröjsen 9

16st solpaneler på taket mot södra sidan

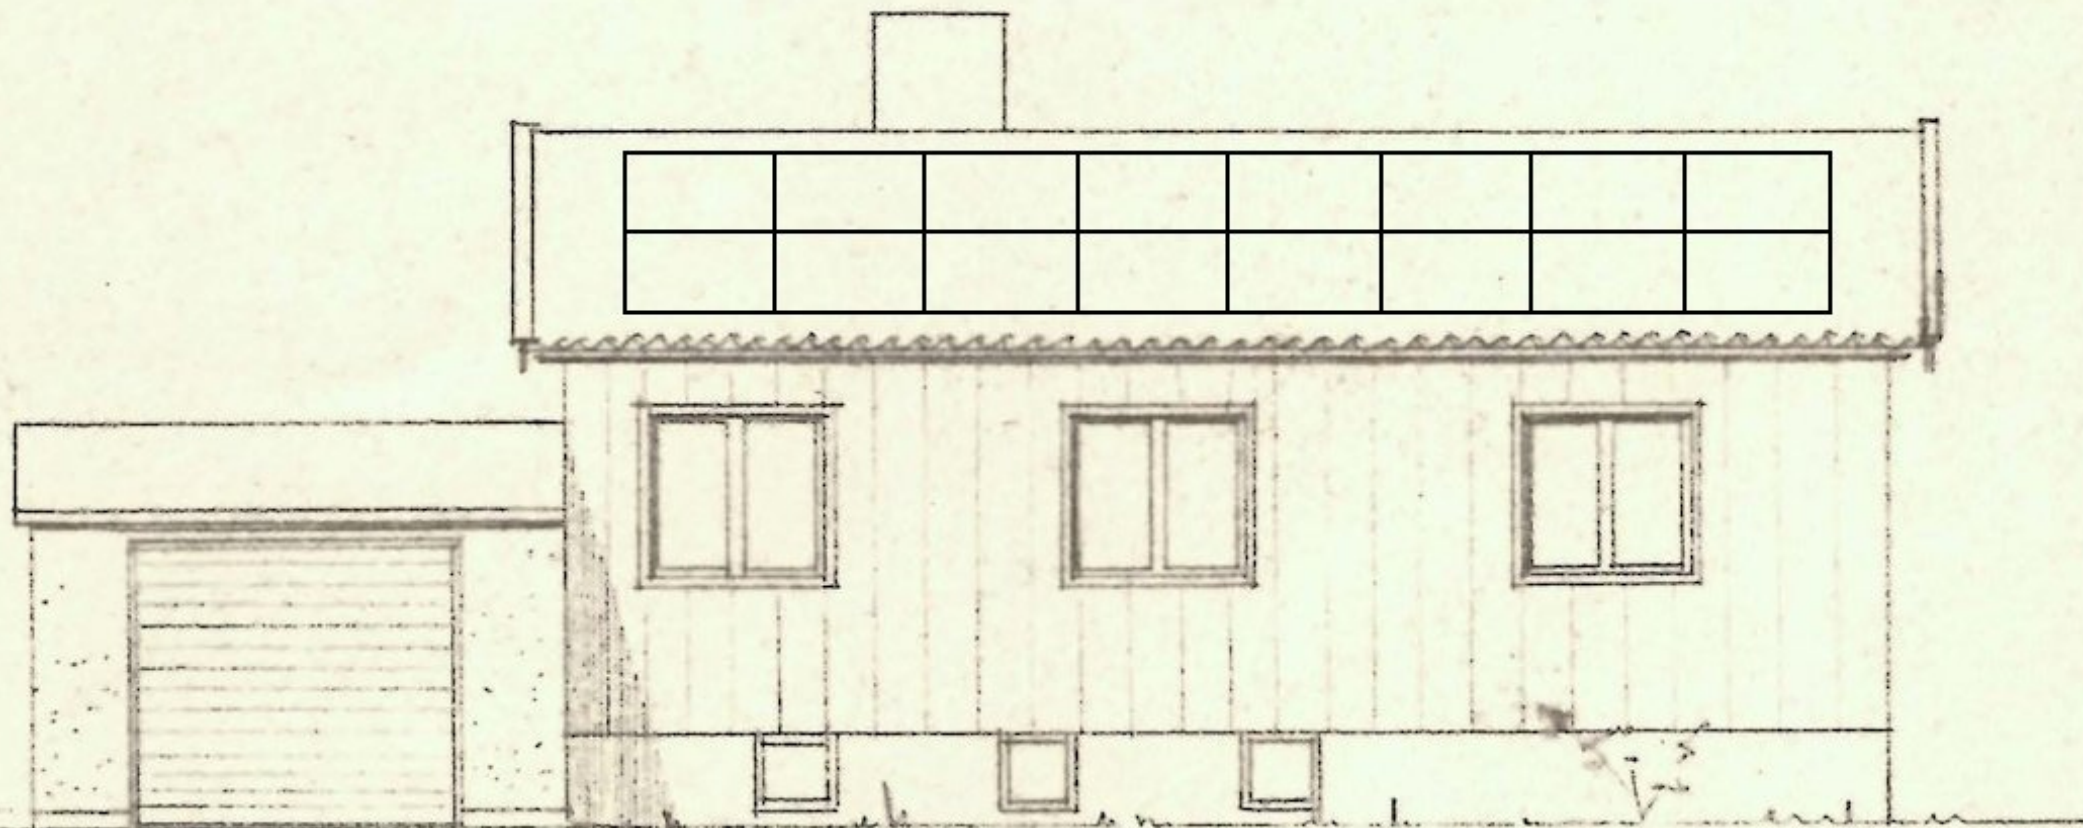

FASAD MOT SÖDER

10DM 0 1 2 3 4 5 10M