




FASAD

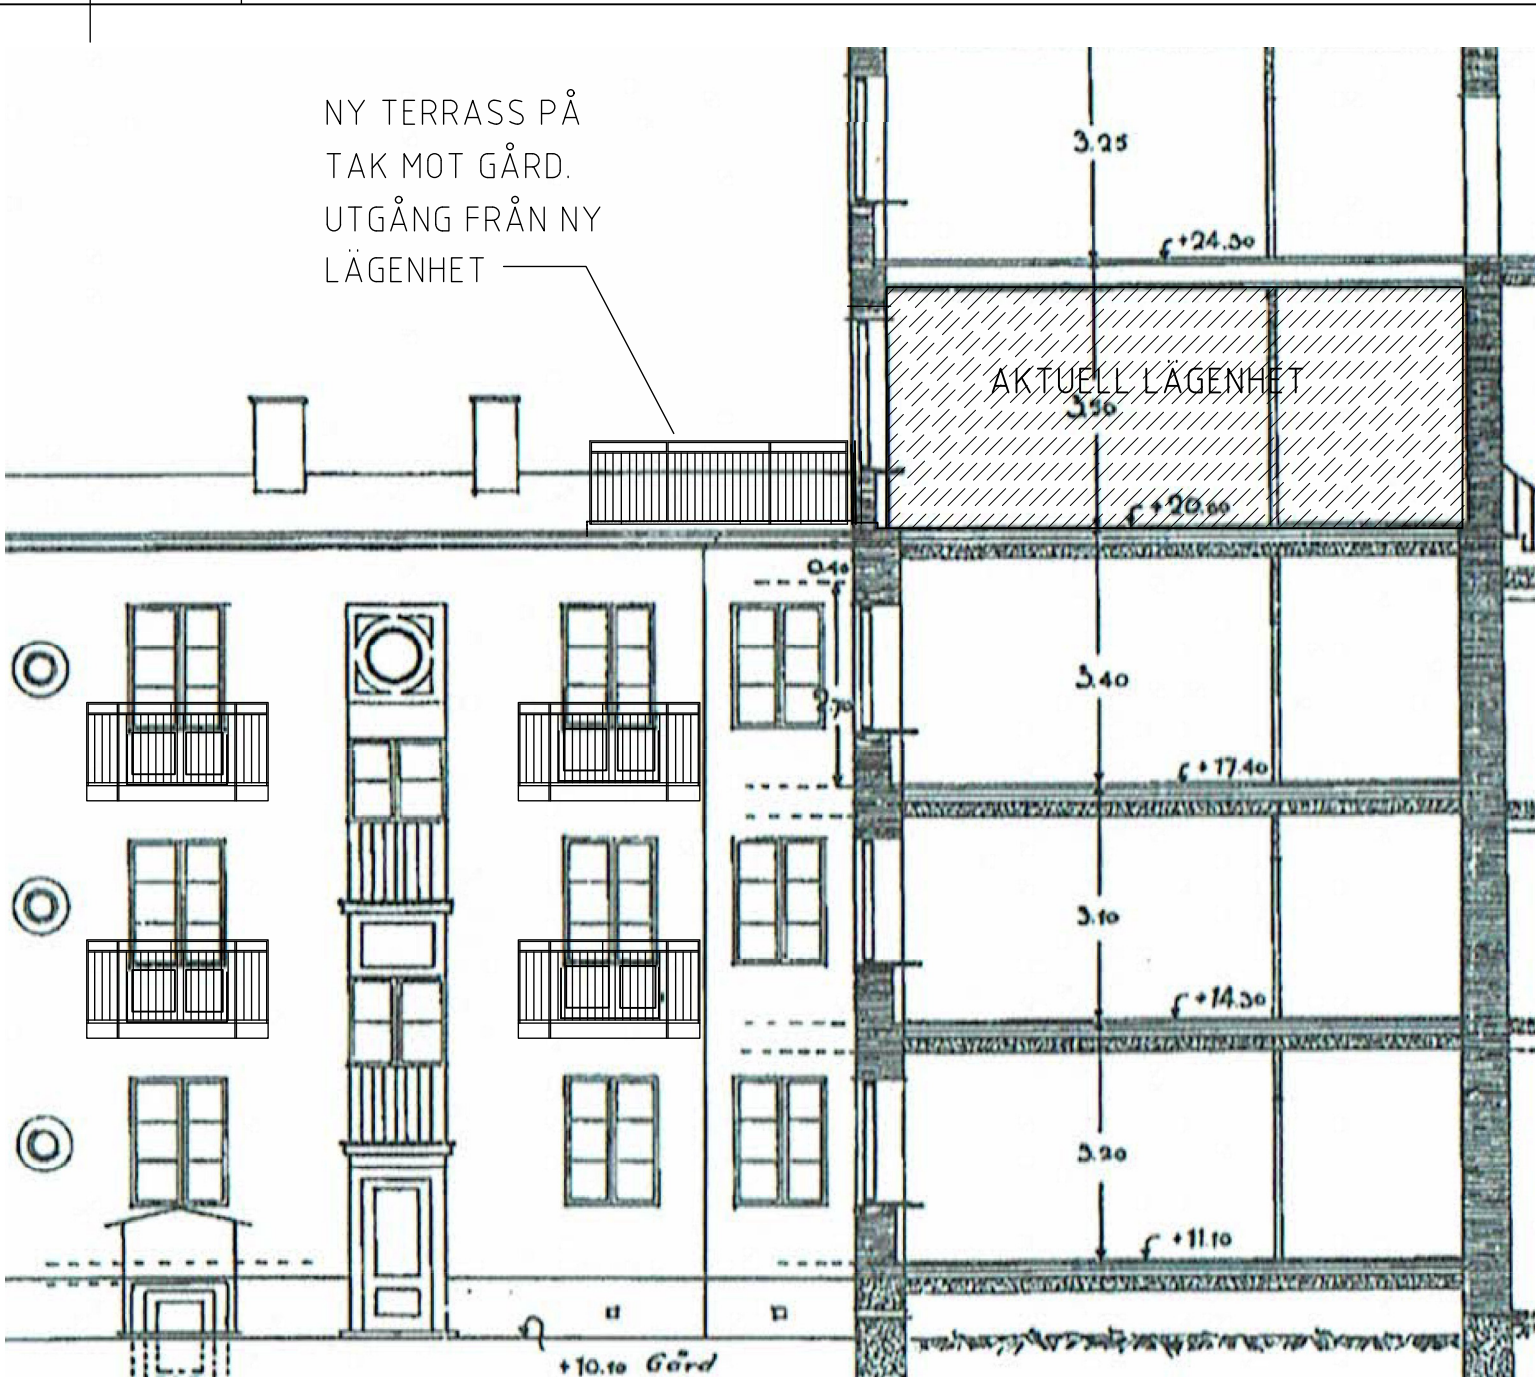

SEKTION



FÖRENINGEN HAR SEDAN TIDIGARE FÅTT LOV
FÖR OCH BYGGT BALKONGER MOT GÅRD.
DEN FÖRESLAGNA TERRASSEN VÄNDER MOT
GÅRDEN OCH KOMMER INTE ATT SYNAS
FRÅN ATLASGATAN

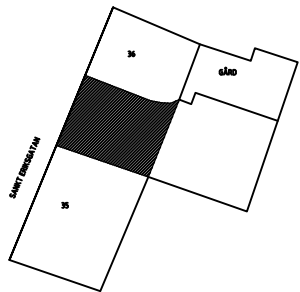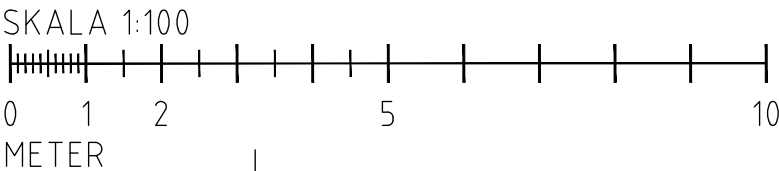

BYGGLOVSHANDLING

B	JUSTERAD FASAD	24-05-10	ML
A	KOMPL MED BEF. BALKONGER	24-05-03	ML

BET	ANT	ÄNDRINGEN AVSER	DATUM	SIGN
-----	-----	-----------------	-------	------

BIG BIRD DESIGN AB

070-6540906

RITAD/KONSTR AV
MONICA LLOYD
ORT/DATUM
STOCKHOLM 2024-02-28

UPPDAGNR

KV LOKET
BRF LOKET 35-36
FASAD OCH SEKTION
FÖRESLAGEN UTFORMNING MED TERRASS

SKALA 1:100

KOD/TYP/POS

RITNINGNUMMER

A 43.1-01

ÄNDR BET

B

REF:

LAGER: SB11