



42 Blåsklöverbacken / Flockfibblan 7

1. Situationsplan i skala 1:400

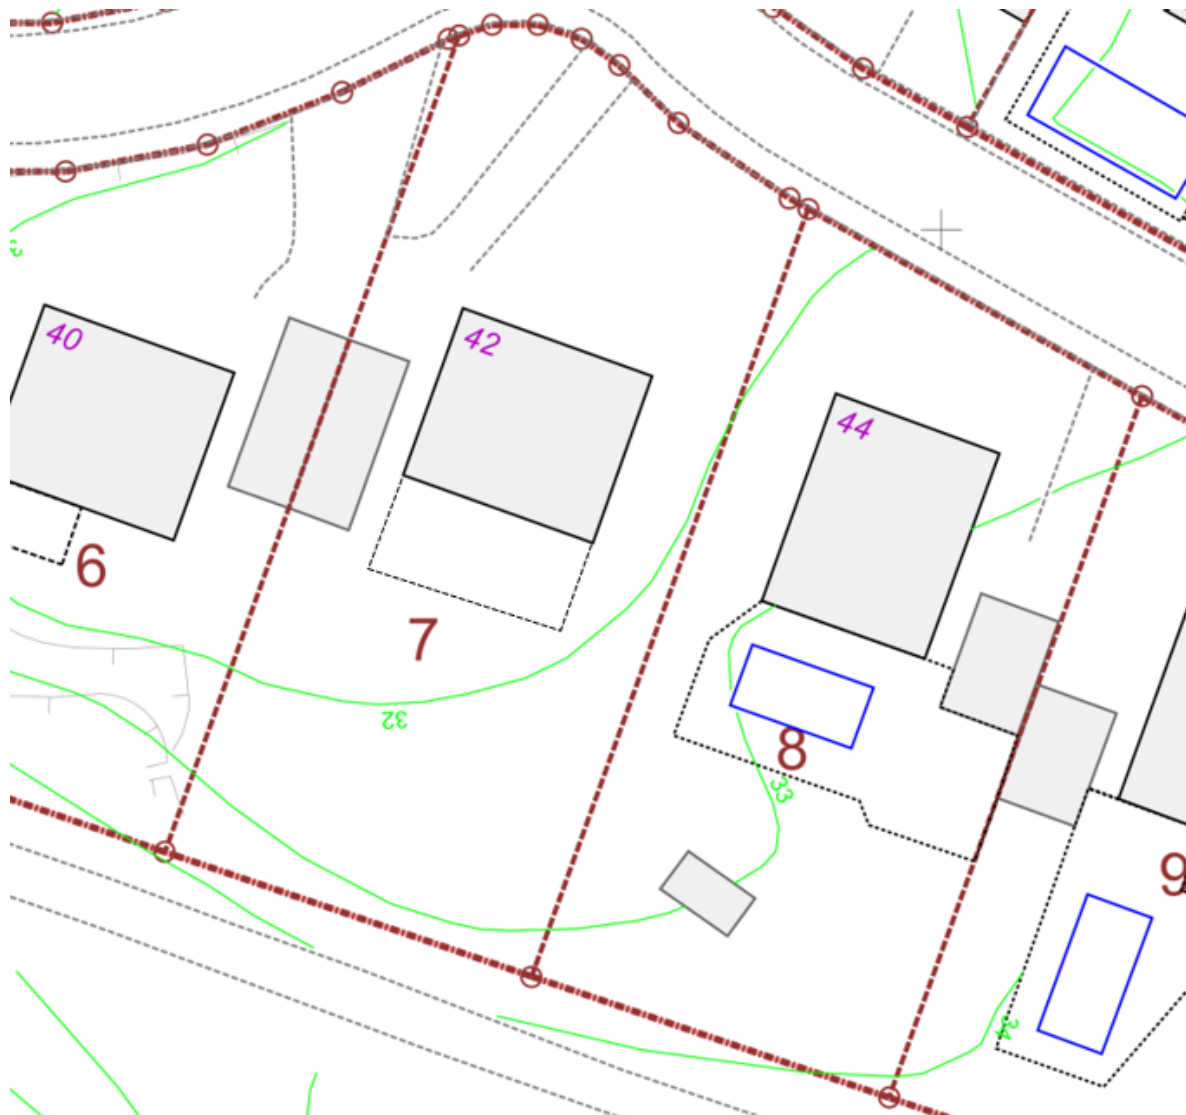


Inkom till Stockholms stadsbyggnadskontor - 2023-07-03, Dnr 2023-09051
Tillhör Stockholms stadsbyggnadsnämnds beslut, Lovbeslut - Avslag - 2024-04-25, Handl. Boglarka Zakarias

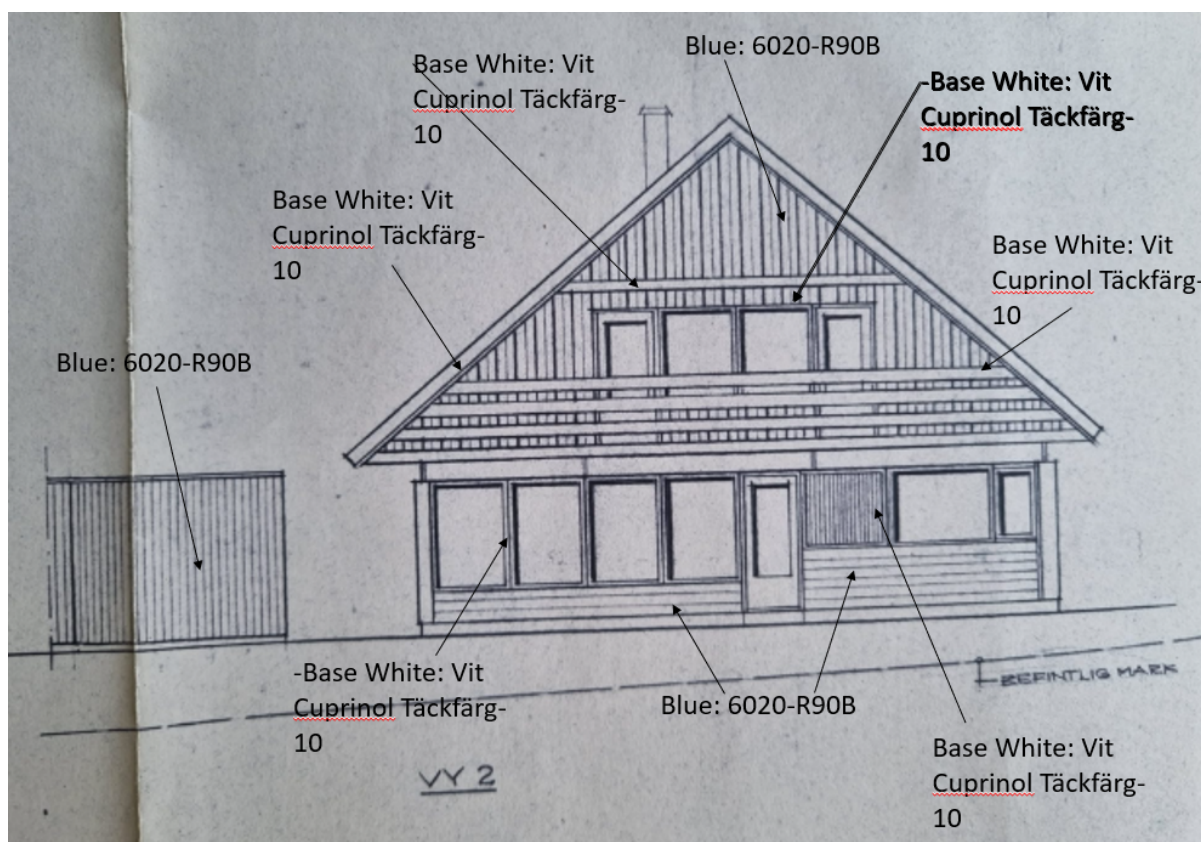

3. Planritningar i skala 1:100

Altan measurements

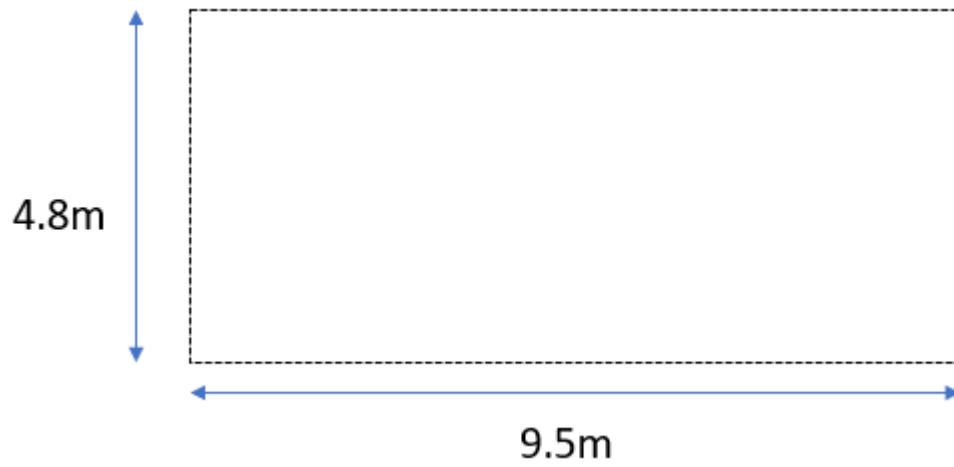

4. Fotografier som visar befintliga förhållanden

Old front façade:



New front façade:



Old back façade:



New back façade:



Old garage façade:




New garage facade:



5. En beskrivning av material

Bue colour code: 6020-R90B

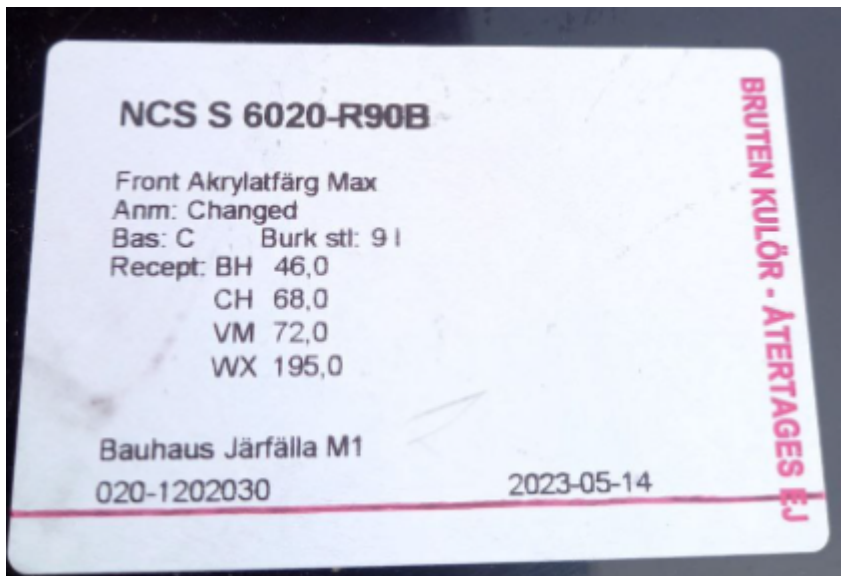

White base colour code:



