


FÖRKLARINGAR

PLUSHÖJDER ANGES I METER
ÖVRIGA MÅTT I MM


OBSERVERA ATT RITNING DELVIS ÄR BASERAD PÅ
BEFINTLIG INSCANNAD HANDRITNING. AVVIKELSER I
PLANEN KAN FÖREKOMMA.

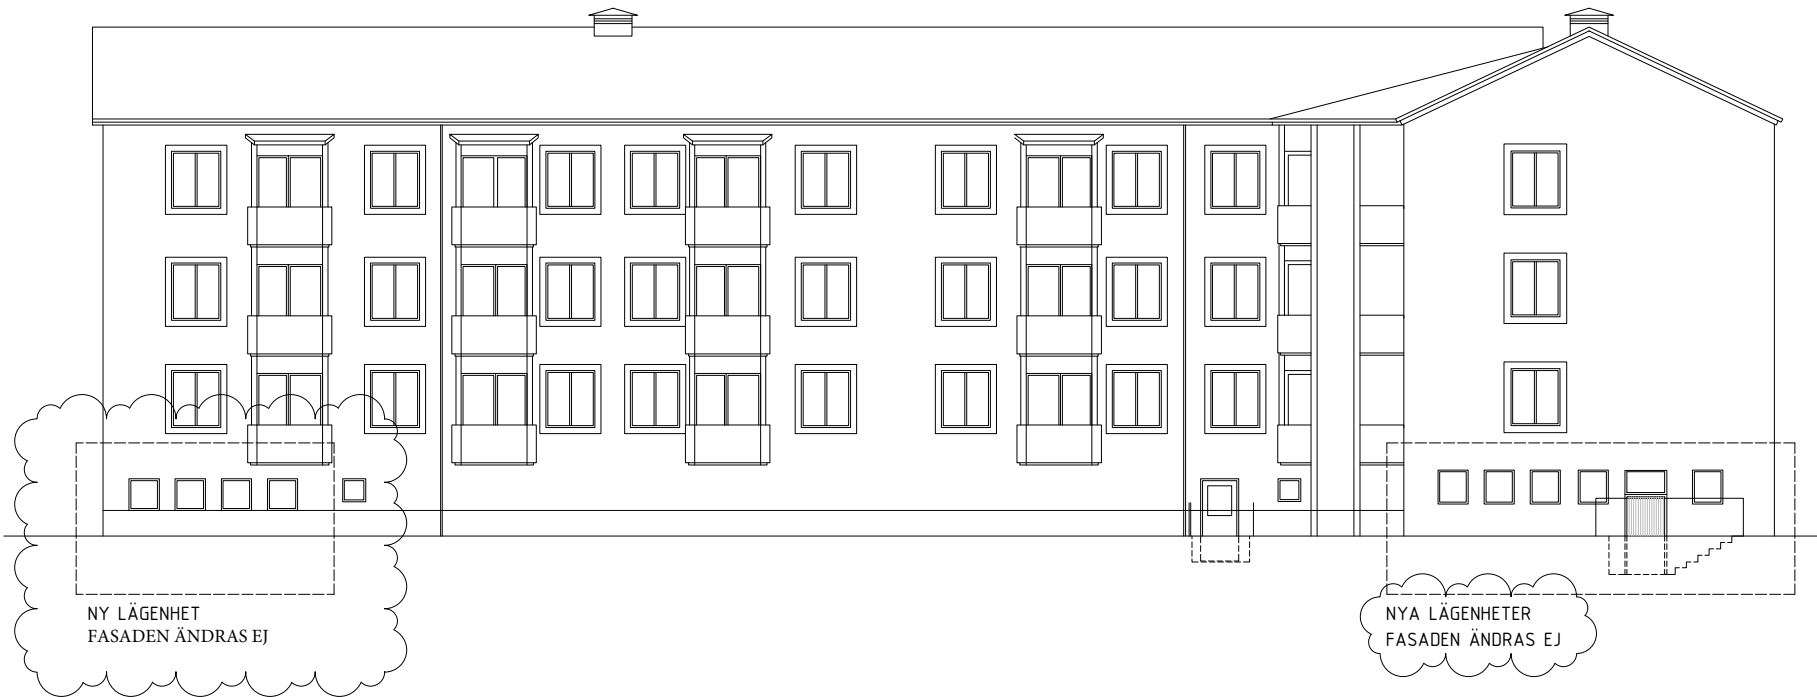

FASAD MOT SÖDER




FASAD MOT NORR

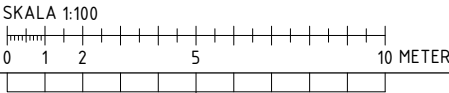

TILLGÄNGLIGHET

BEFINTLIGA ENTRÉER KLARAR EJ KRAVEN FÖR
TILLGÄNGLIGHET. HISS SAKNAS.

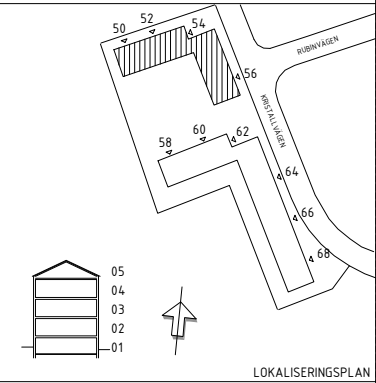

A	APM01	2024-05-02	MAFA
BET	ÄNDRINGEN AVSER	DATUM	SIGN
BYGGLOVSHANDLING			
BRÄCK			
BRF MÅNSTENEN			
KRISTALLVÄGEN 50-68			
<input checked="" type="checkbox"/>	A	BRÄCK STUDIO AB	0762019076
<input type="checkbox"/>	K		
<input type="checkbox"/>	V		
<input type="checkbox"/>	W		
<input type="checkbox"/>	M		
<input type="checkbox"/>	L		
UPPDRAGSR	REDAK/FONETR. AV	HANDLÄGGARE	
-	MALU	MALU	
DATUM	ANSVARIG		
2023-10-18	MALU		
ÄNDRAD ANVÄNDNING			
OMVÄNDLING LOKAL TILL LÄGENHET			
FASADRITNING			
FASADER HUS 5056			
SKALA	NUMMER		BET
A1 1:100			
A3 1:200	A-403-0002-5056 A		