



# GARAGE

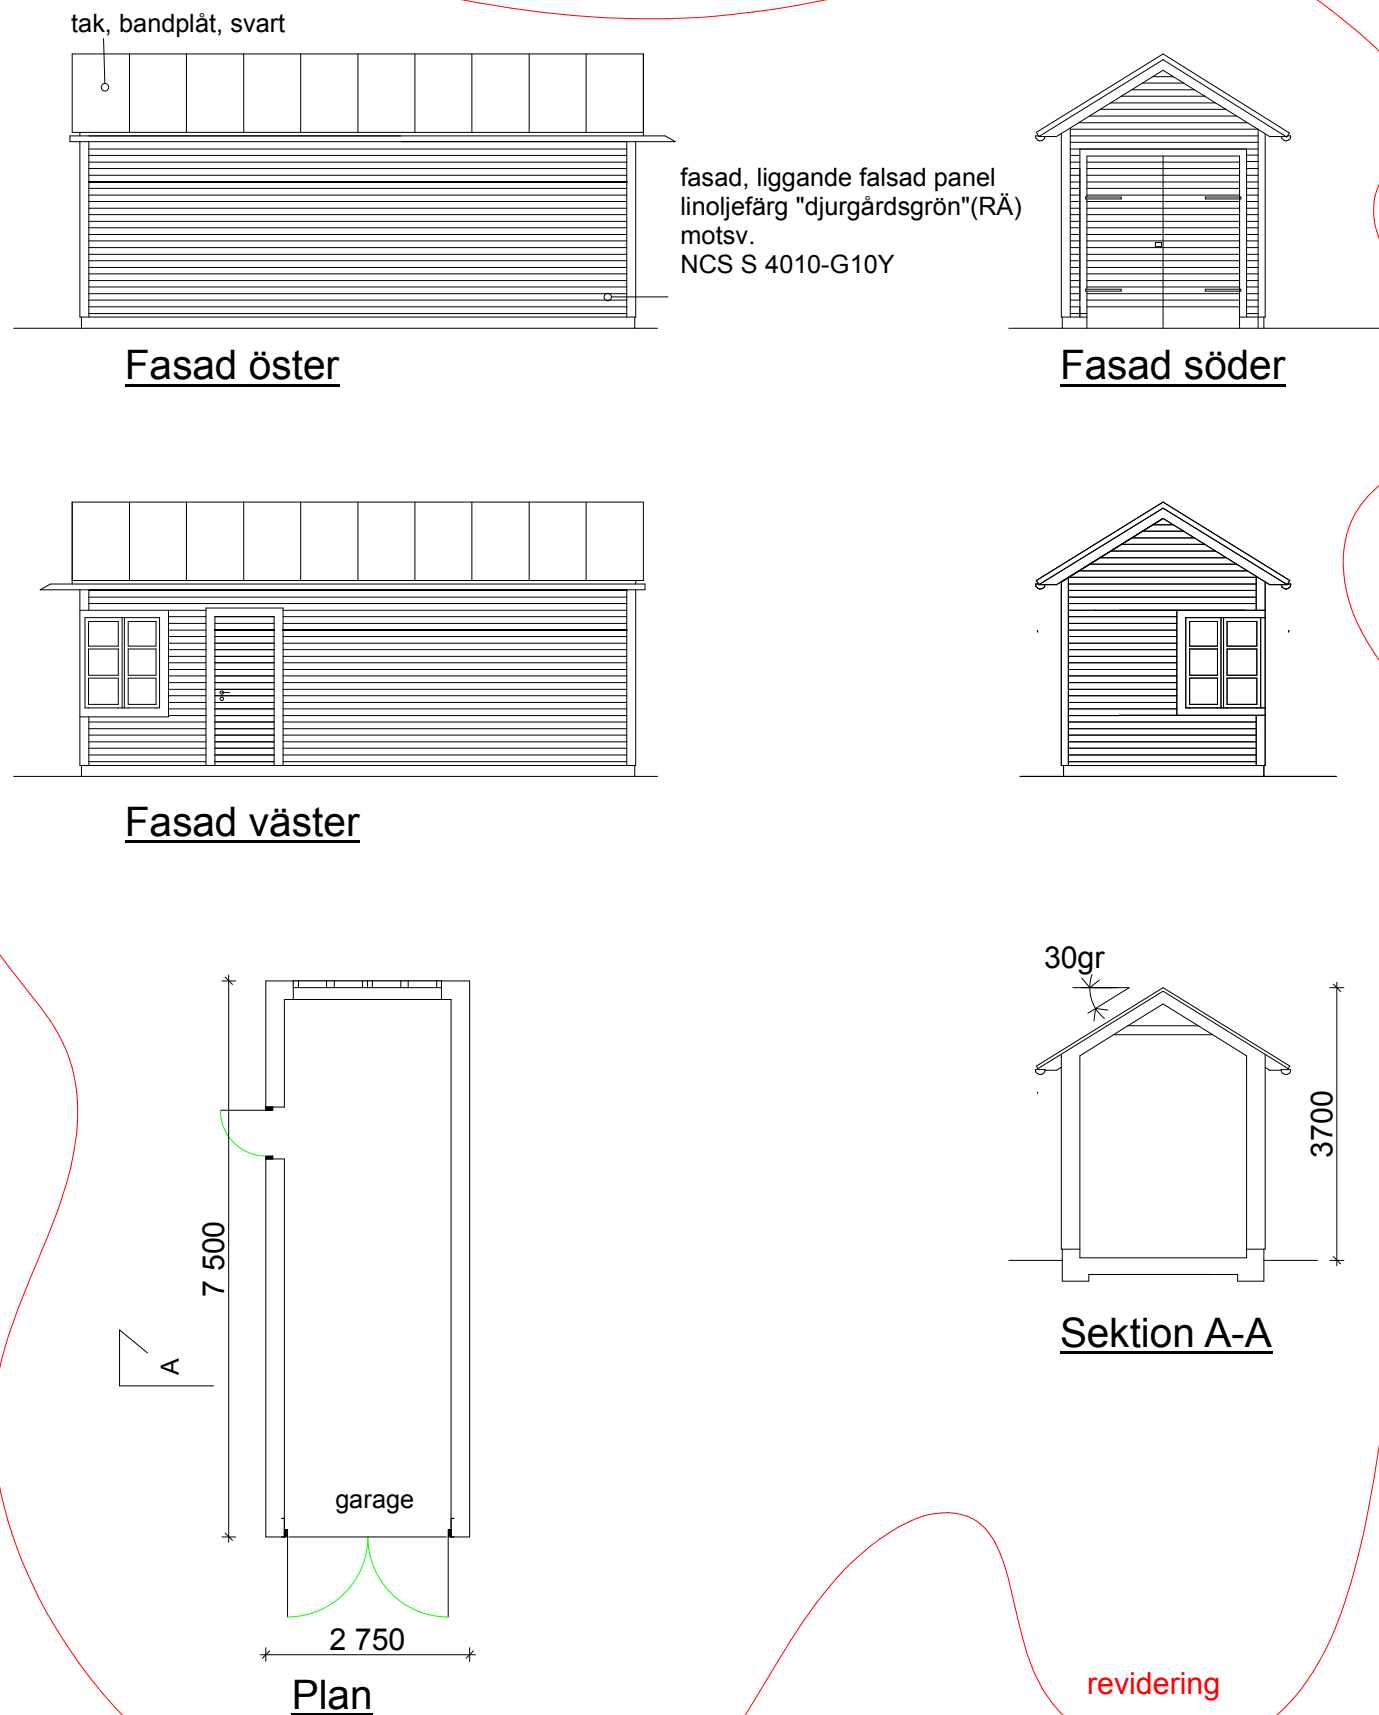

# BOD

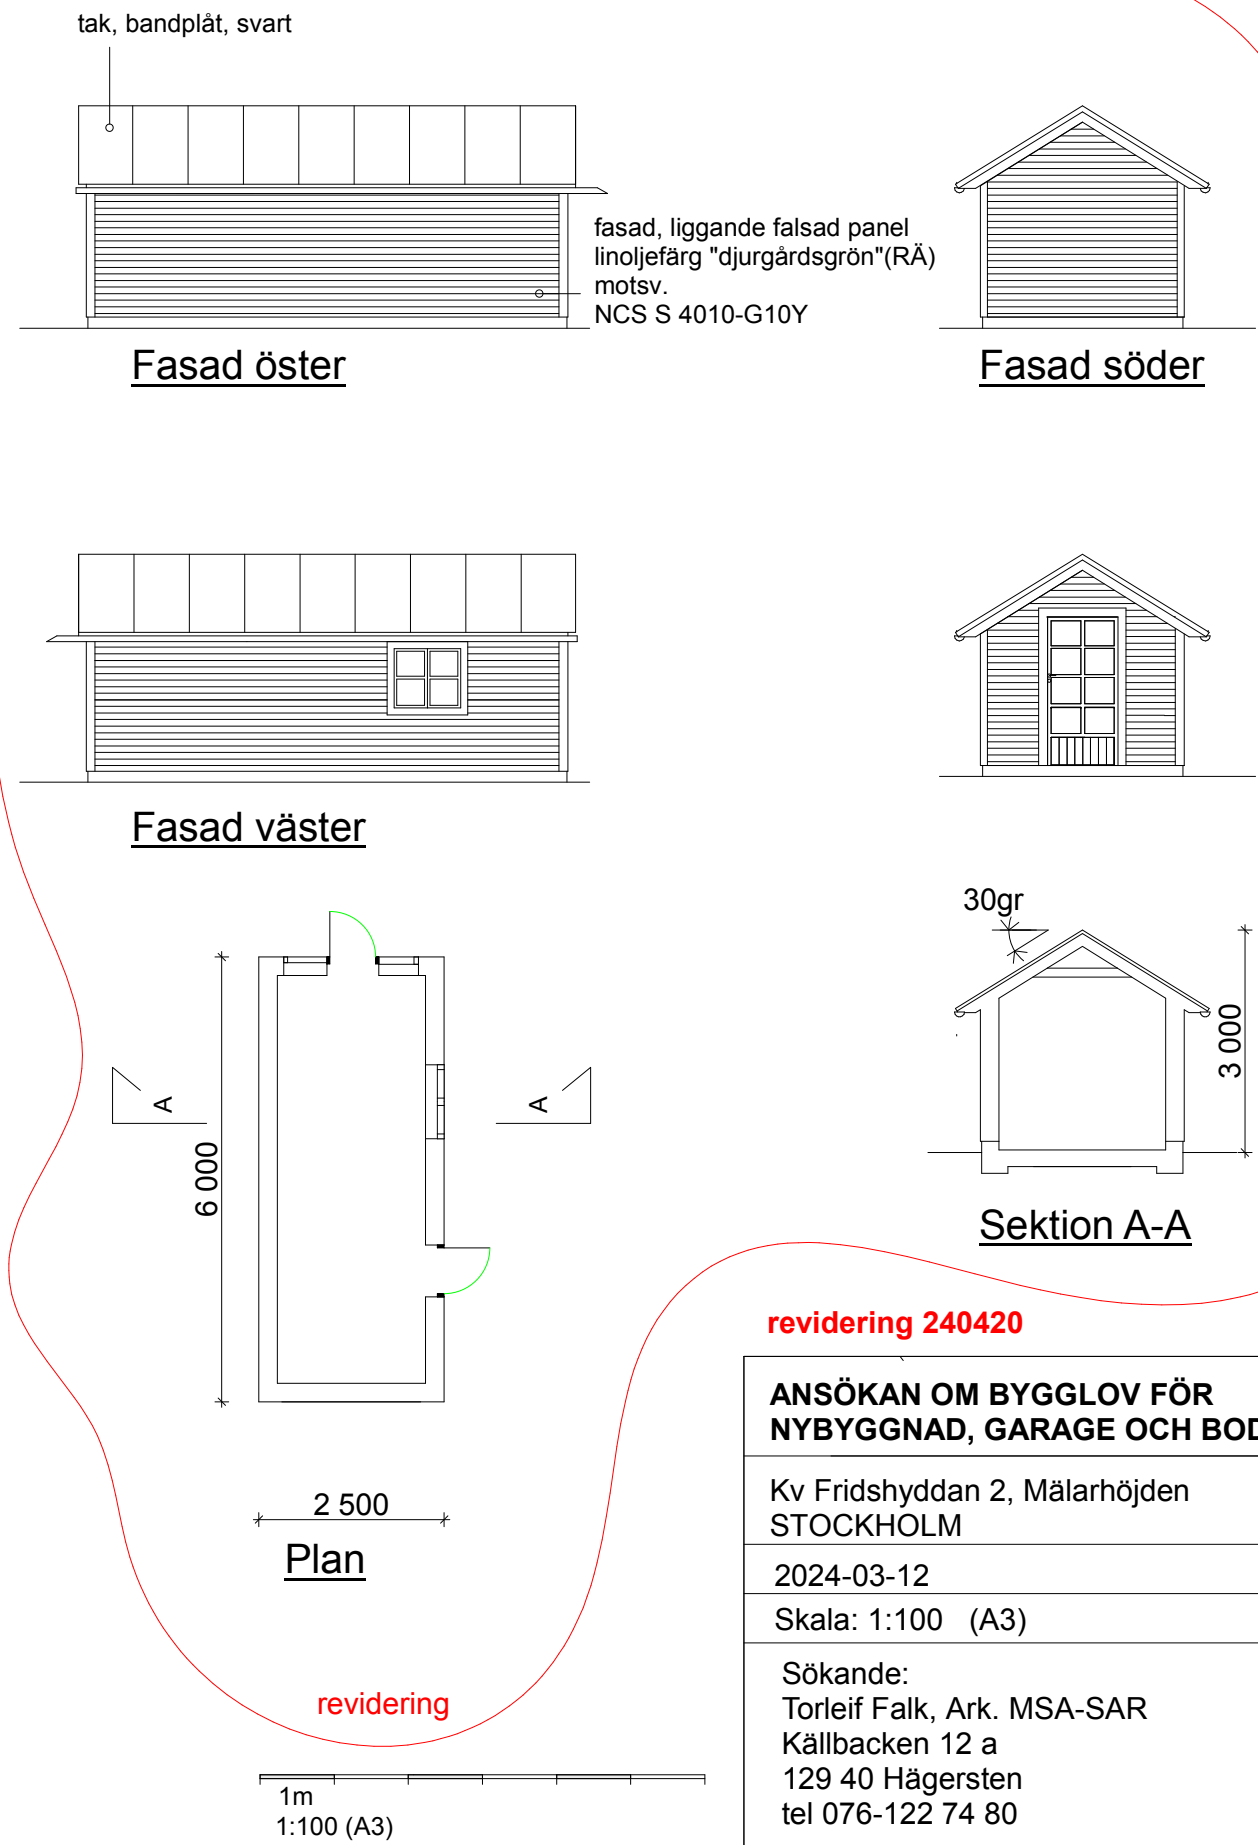

revidering 240420

ANSÖKAN OM BYGGLOV FÖR  
NYBYGGNAD, GARAGE OCH BOD

Kv Fridshyddan 2, Mälärhöjden  
STOCKHOLM

2024-03-12

Skala: 1:100 (A3)

Sökande:  
Torleif Falk, Ark. MSA-SAR  
Källbacken 12 a  
129 40 Hägersten  
tel 076-122 74 80

Ritning 03 , Fasader, Sektion, Plan