




Fasad söder

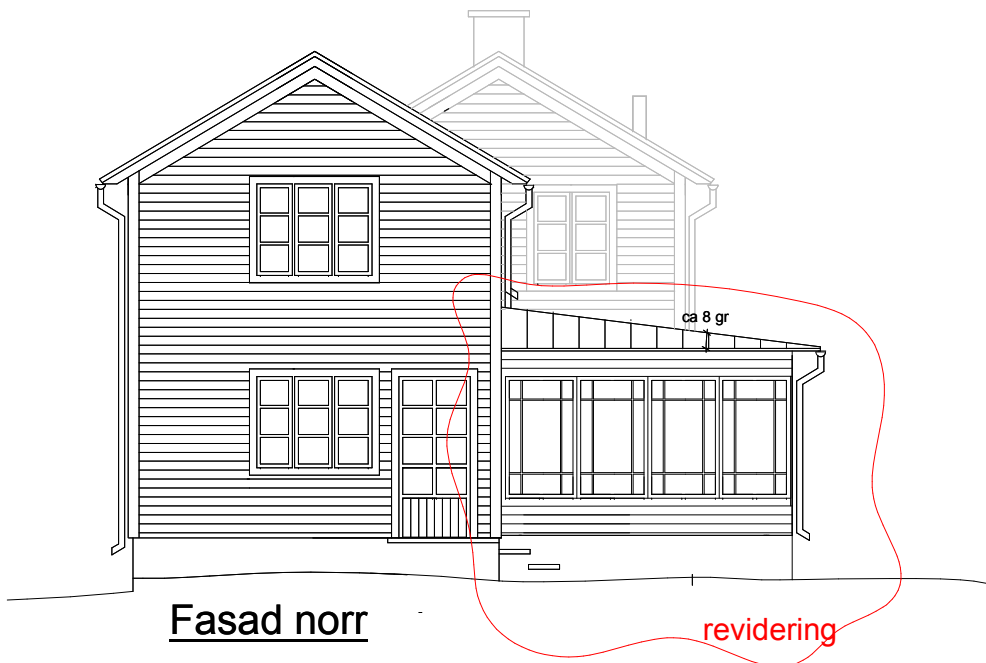


Fasad norr

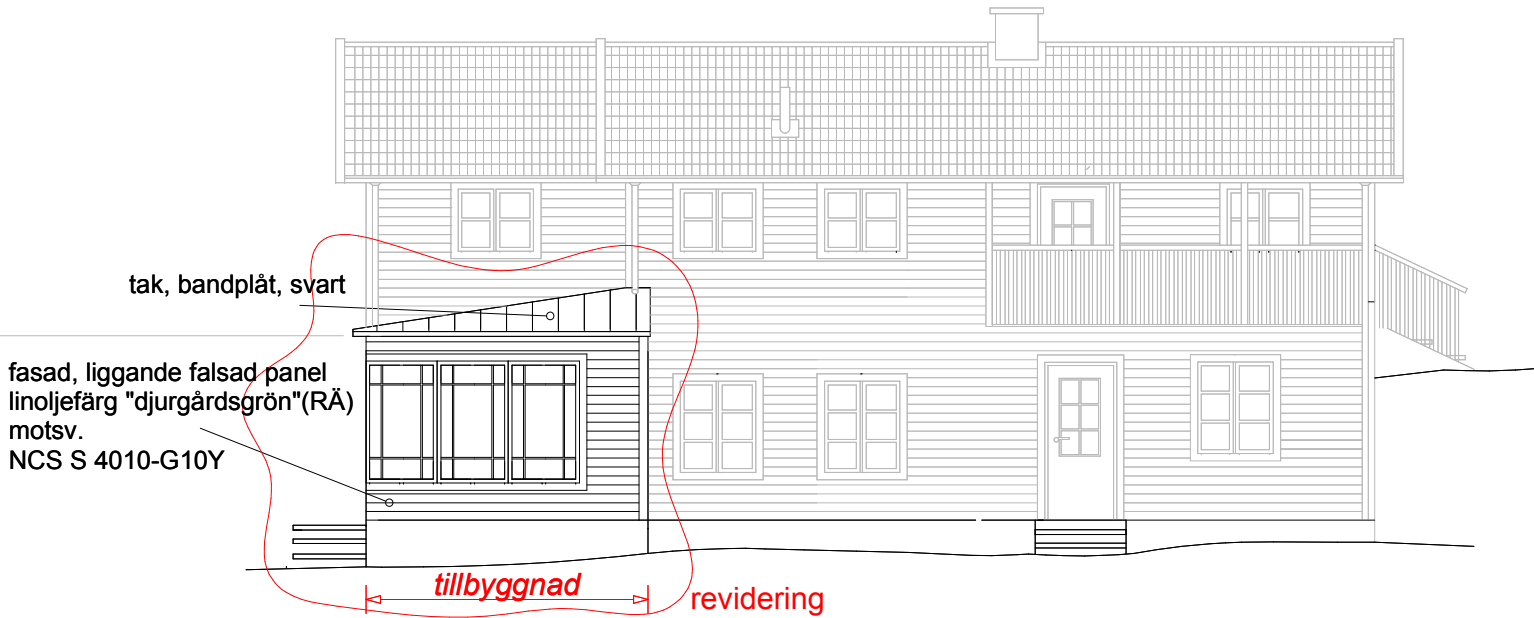

Fasad väster

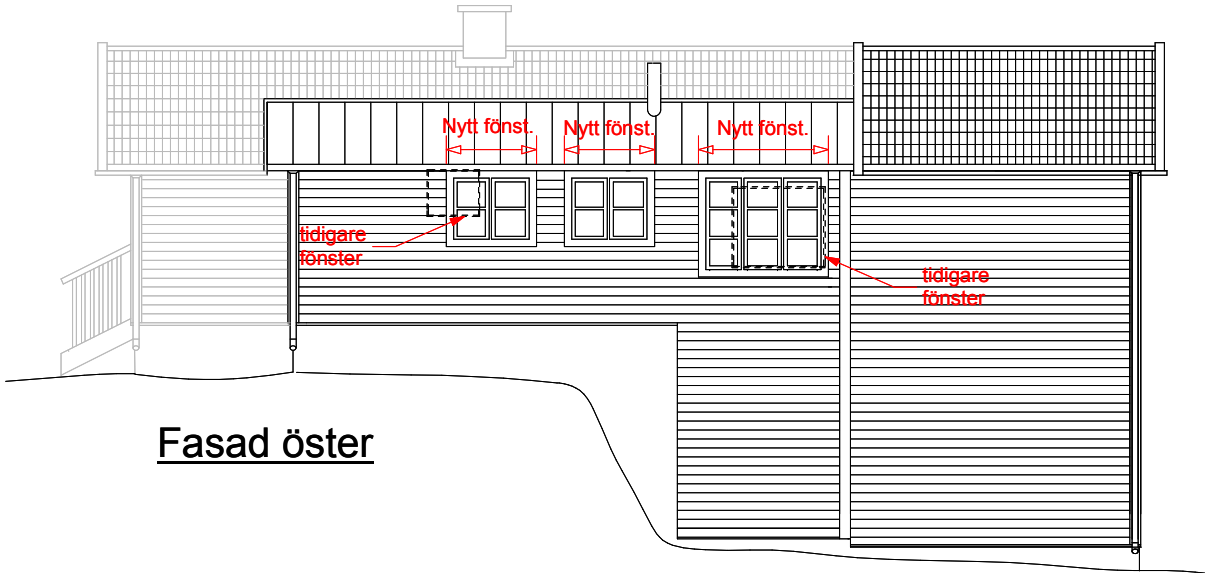

Fasad öster

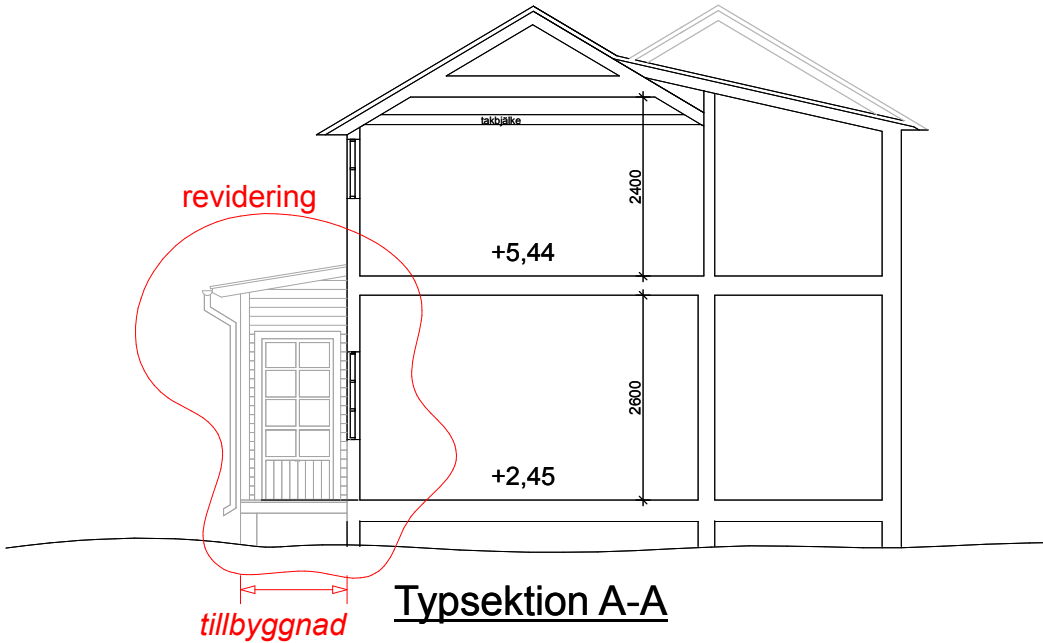

Typsektion A-A

1m
1:100 (A3)

revidering 240420

ANSÖKAN OM BYGGLOV FÖR
TILLBYGGNAD AV VERANDA

Kv Fridshyddan 2, Mälarhöjden
STOCKHOLM

2024-03-12

Skala: 1:100 (A3)

Sökande:
Torleif Falk, Ark. MSA-SAR
Källbacken 12 a
129 40 Hägersten
tel 076-122 74 80

Ritning 02 , Fasader, Sektion