
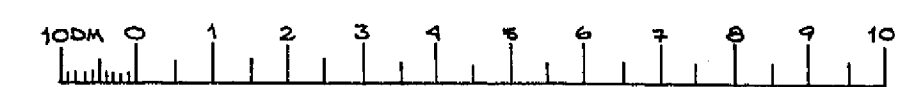


425 Bld 57

HÖG. FILL BYGGNADSAMGÅEN
14 AUG. 1959

Tecknat med den gamla
teckningen tillgripes
Stockholm den 13 aug. 68

28
BEVARAS

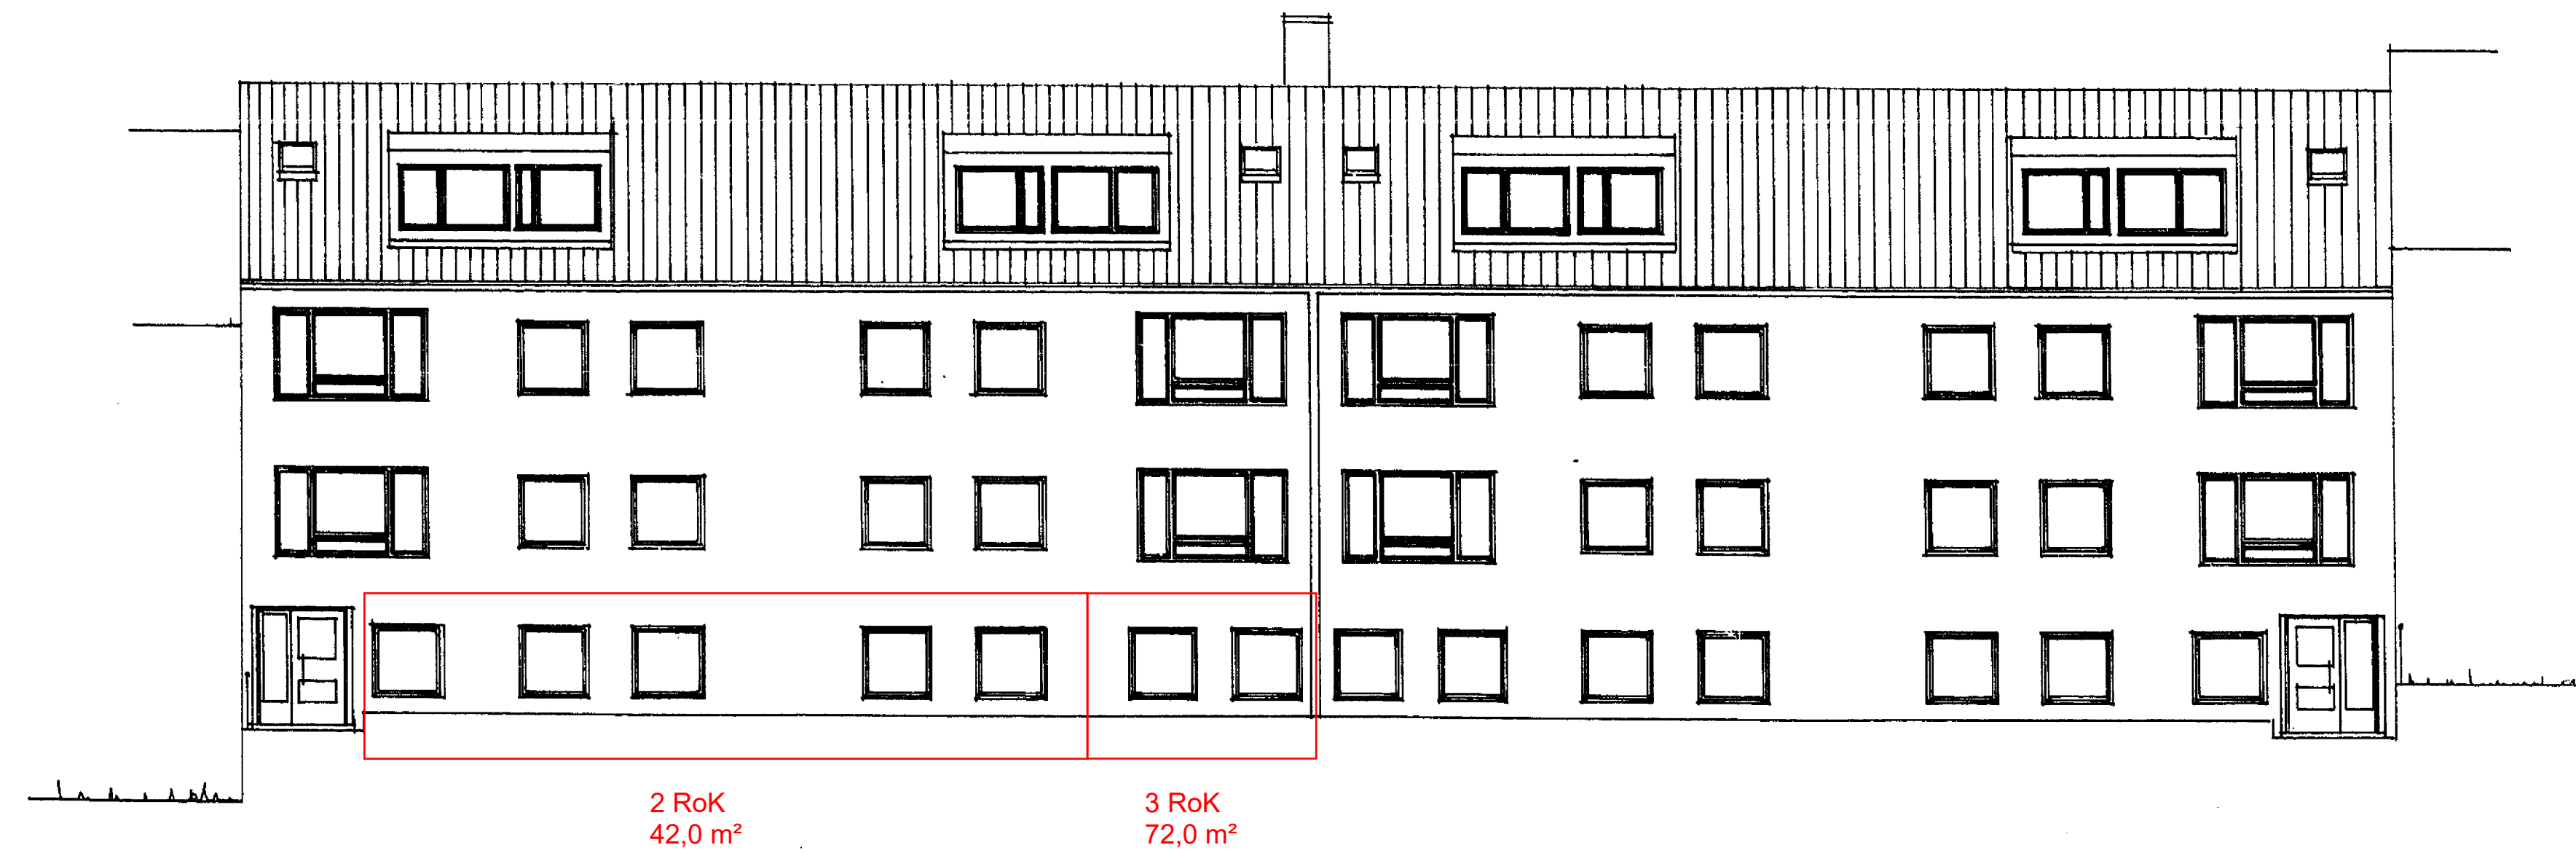

KV. DOMKRAFTEN NR 3 ÖRSY
GÅRDENHUS, FRÅGAD MOT. NORDVÄST.
SKALA...1:1000...
DEN...1.8.1959...
RIT. AV...H... RIT.NR...
S. WIMMERSTRÖM - O. HAGBERG
ARKITEKTER SAR STHLM 3792 82