

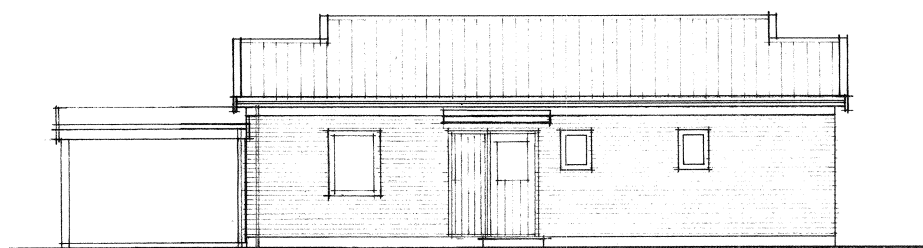


SEKTION

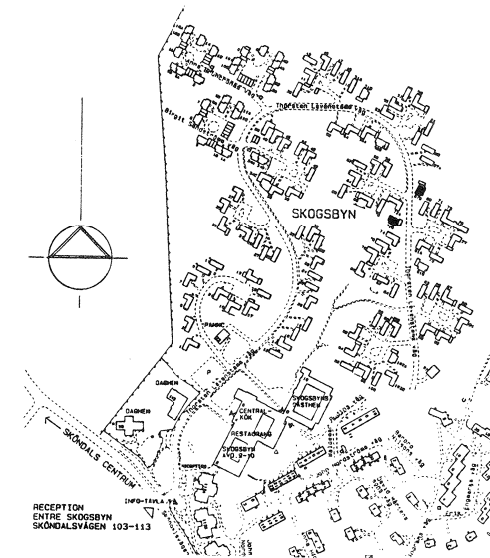


FASAD - ENTRE

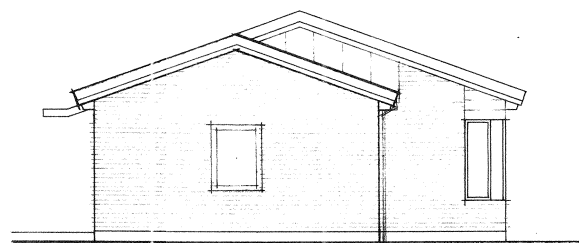


GAVEL

KALKSANDSTENSFASAD

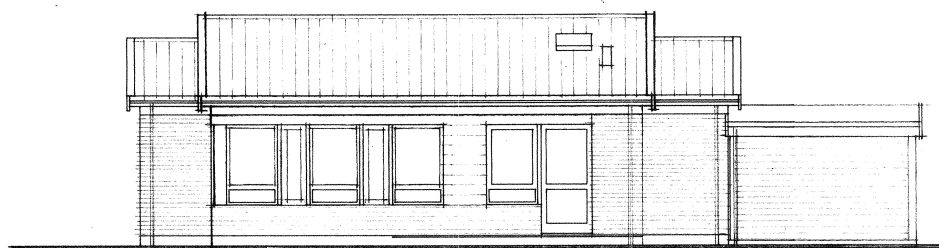

FASAD - UTEPLATS

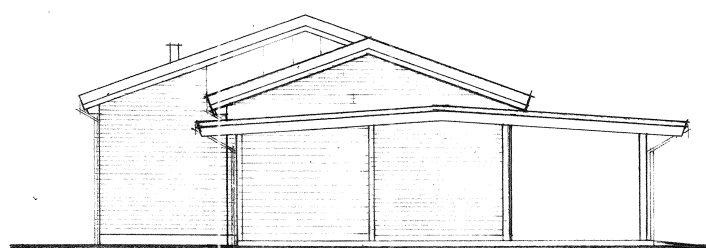

GAVEL MOT CARPORT

RELATIONSRTNING

PEAB
HANS LUND ARKITEKTKONTOR

SOLLENTUNAVÄGEN 15 • 191 29 SOLLENTUNA • 08-623 68 00
TJILLGATAN 8 • 631 01 ESKILSTUNA • 016-14 72 70
REGELGATAN 5 • 582 54 LINKÖPING • 013-16 23 30
ÄNGSGÅRDGATAN 12 • 721 30 VÄSTERÅS • 021-10 31 00

RITAD AV DATUM GRANSKAD AV

94-02-09 *Hans Lund*

C	RELATION		941024
E	RELATION		940920
A	MÄTT - FASAD - MM		940411
REV.	ANT.	REVIDERINGEN AVSER	SIGN. DATUM

SKÖNDAL 1:1 • SKÖNDAL

SKÖGSBYN - ÄLDREBOSTÄDER

THORSTEN LEVENSTAMS VÄG 56 B

SKALA 1:100

ARBETNUMMER	RITNINGNUMMER	REV.
	A104	C