

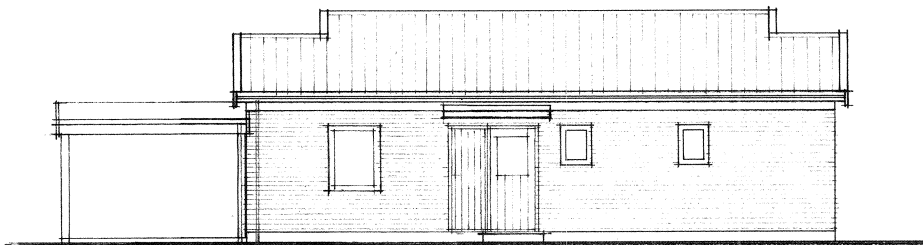


SEKTION

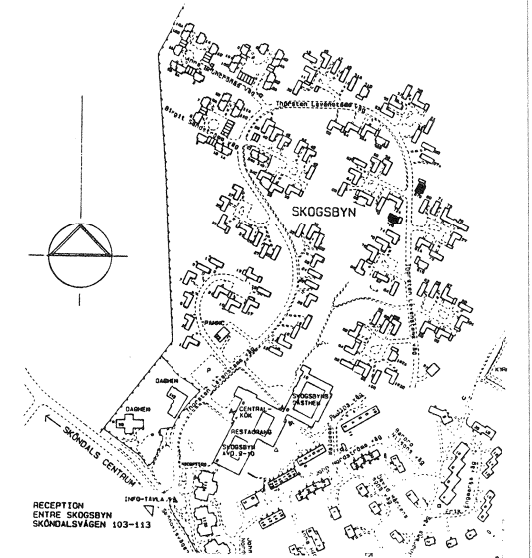



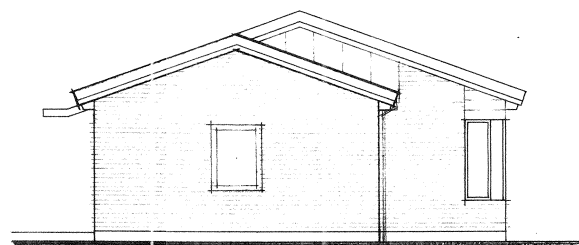


GAVEL

KALKSANDSTENSFASAD

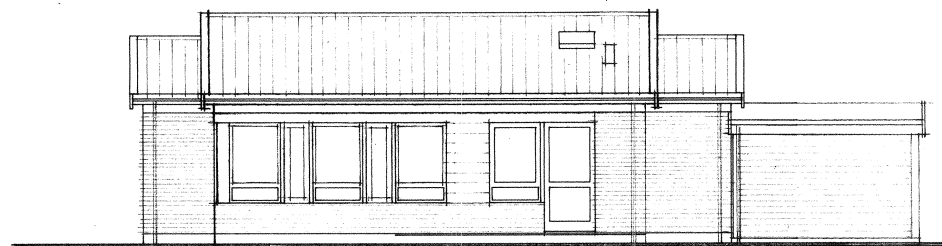

FASAD - UTEPLATS

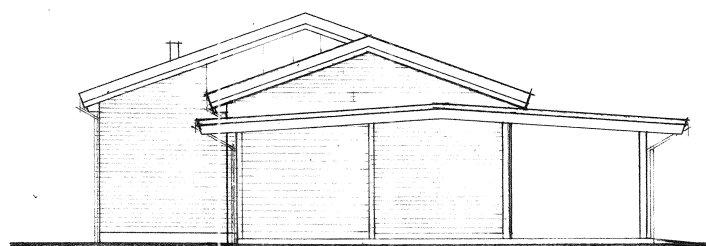

GAVEL MOT CARPORT

## RELATIONSRTNING

**PEAB**  
HANS LUND ARKITEKTKONTOR

SOLLENTUNAVÄGEN 15 • 191 29 SOLLENTUNA • 08-623 68 00  
TJILLGATAN 8 • 631 01 ESKILSTUNA • 016-14 72 70  
REGELGATAN 5 • 582 54 LINKÖPING • 013-16 23 30  
ÅNGSGÅRDGATAN 12 • 721 30 VÄSTERÅS • 021-10 31 00

RITAD AV DATUM GRANSKAD AV  
94-02-09 *Hans Lund*

C	RELATION		941024	
E	RELATION		940920	
A	MÄTT · FASAD · MM		940411	
REV.	ANT.	REVIDERINGEN AVSER	SIGN.	DATUM
SKÖNDAL 1:1 · SKÖNDAL				
SKOGSBYN - ÄLDREBOSTÄDER				
THORSTEN LEVENSTAMS VÄG 67 B				
SKALA 1:100				
ARBETSNUMMER		RITNINGSNUMMER		REV.
		A104		C