
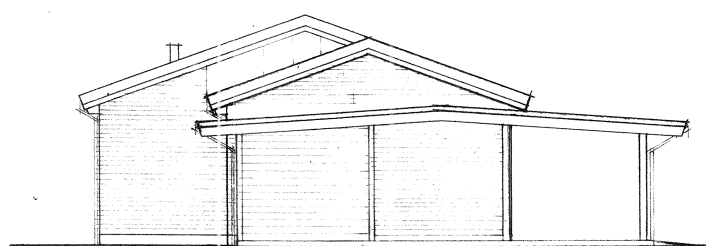


KALKSANDSTENSFASAD

FASAD - ENTRE

GAVEL

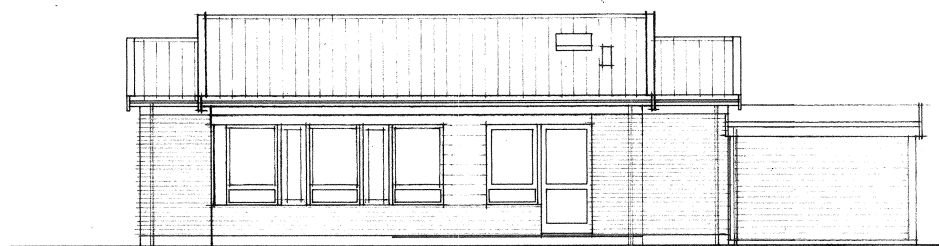

FASAD - UTEPLATS

GAVEL MOT CARPORT

## RELATIONSRTNING

**PEAB**  
HANS LUND ARKITEKTKONTOR

SOLLENTUNAVÄGEN 15 • 191 29 SOLLENTUNA • 08-623 68 00  
TJILLGATAN 8 • 631 01 ESKILSTUNA • 016-14 72 70  
REGELGATAN 5 • 582 54 LINKÖPING • 013-16 23 30  
ÄNGSGÅRDGATAN 12 • 721 30 VÄSTERÅS • 021-10 31 00

RITAD AV DATUM GRANSKAD AV

94-02-09

*Hans Lund*

C	RELATION	941024		
E	RELATION	940920		
A	MÄTT - FASAD - MM	940411		
REV.	ANT.	REVIDERINGEN AVSER	SIGN.	DATUM

SKÖNDAL 1:1 • SKÖNDAL

SKOGSBYN - ÄLDREBOSTÄDER

THORSTEN LEVENSTAMS VÄG 72 B

SKALA 1:100

ARBETNSNUMMER RITINGSNUMMER

A104

REV.

C