

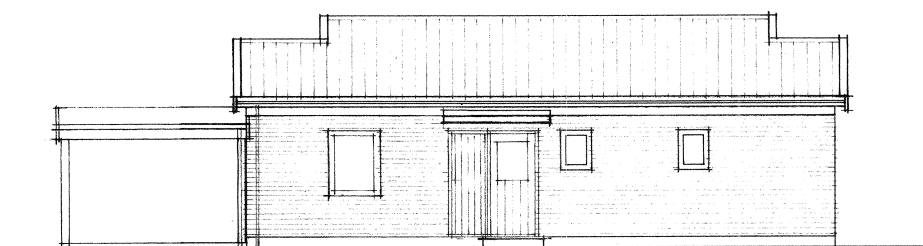


SEKTION

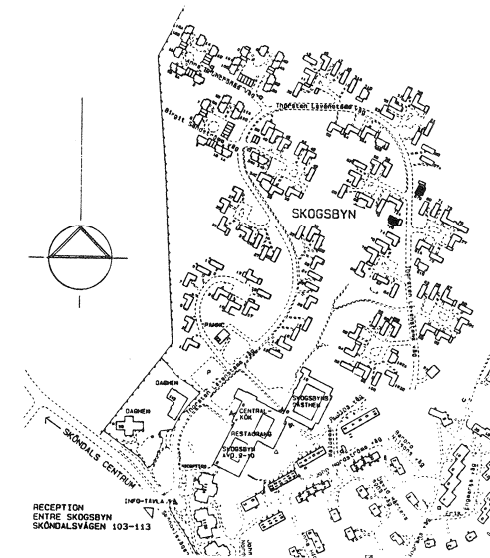


FASAD - ENTRE

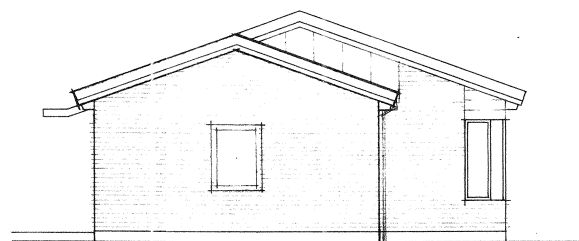


GAVEL

KALKSANDSTENSFASAD

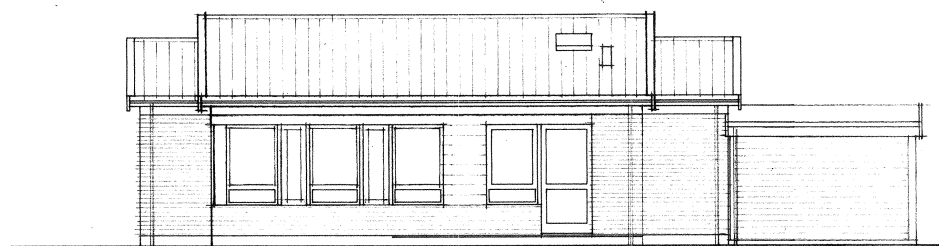

FASAD - UTEPLATS

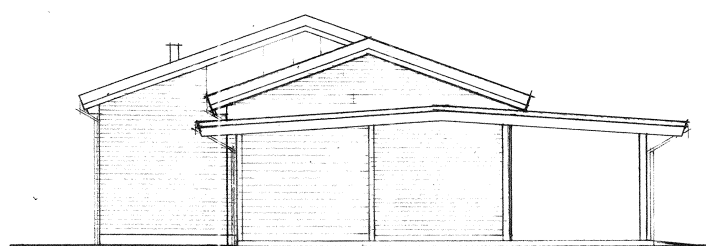

GAVEL MOT CARPORT

RELATIONSRTNING

PEAB
HANS LUND ARKITEKTKONTOR

SOLLENTUNAVÄGEN 15 • 191 29 SOLLENTUNA • 08-623 68 00
TJILLGATAN 8 • 631 01 ESKILSTUNA • 016-14 72 70
REGELGATAN 5 • 582 54 LINKÖPING • 013-16 23 30
ÄNGSGÅRDGATAN 12 • 721 30 VÄSTERÅS • 021-10 31 00

RITAD AV DATUM GRANSKAD AV
94-02-09 *Hans Lund*

| | | | | |
|-----------------------------|-------------------|--------------------|-------|-------|
| C | RELATION | 941024 | | |
| E | RELATION | 940920 | | |
| A | MÄTT · FASAD · MM | 940411 | | |
| REV. | ANT. | REVIDERINGEN AVSER | SIGN. | DATUM |
| SKÖNDAL 1:1 · SKÖNDAL | | | | |
| SKOGSBYN - ÄLDREBOSTÄDER | | | | |
| THORSTEN LEVENSTAMS VÄG 104 | | | | |
| SKALA 1:100 | | | | |
| ARBETSNUMMER | | RITINGSNUMMER | | REV. |
| | | A104 | | C |