
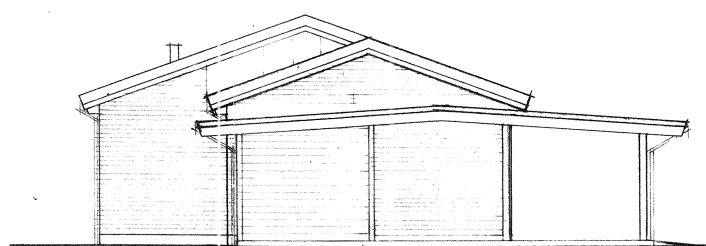


KALKSANDSTENSFASAD

FASAD - ENTRE

GAVEL

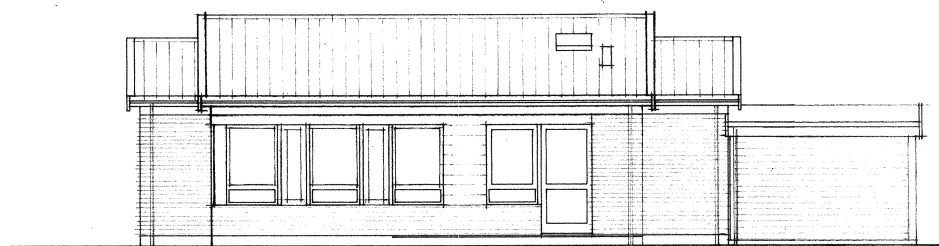

FASAD - UTEPLATS

GAVEL MOT CARPORT

RELATIONSRTNING

PEAB
HANS LUND ARKITEKTKONTOR

SOLLENTUNAVÄGEN 15 • 191 29 SOLLENTUNA • 08-623 68 00
TJULI GATAN 8 • 631 01 ESKILSTUNA • 016-14 72 70
REGELGATAN 5 • 582 54 LINKÖPING • 013-16 23 30
ÄNGSGÅRDGATAN 12 • 721 30 VÄSTERÅS • 021-10 31 00

RITAD AV DATUM GRANSKAD AV

94-02-09 *Hans Lund*

C		RELATION		941024
E		RELATION		940920
A		MÄTT · FASAD · MM		940411
REV.	ANT.	REVIDERINGEN AVSER	SIGN.	DATUM
SKÖNDAL 1:1 · SKÖNDAL				
SKOGSBYNN - ÄLDREBOSTÄDER				
THORSTEN LEVENSTAMS VÄG 56 B				
SKALA 1:100				
ARBETSNUMMER		RITINGSNUMMER		REV.
		A104		C