




PLAN ENTRÉVÅNING

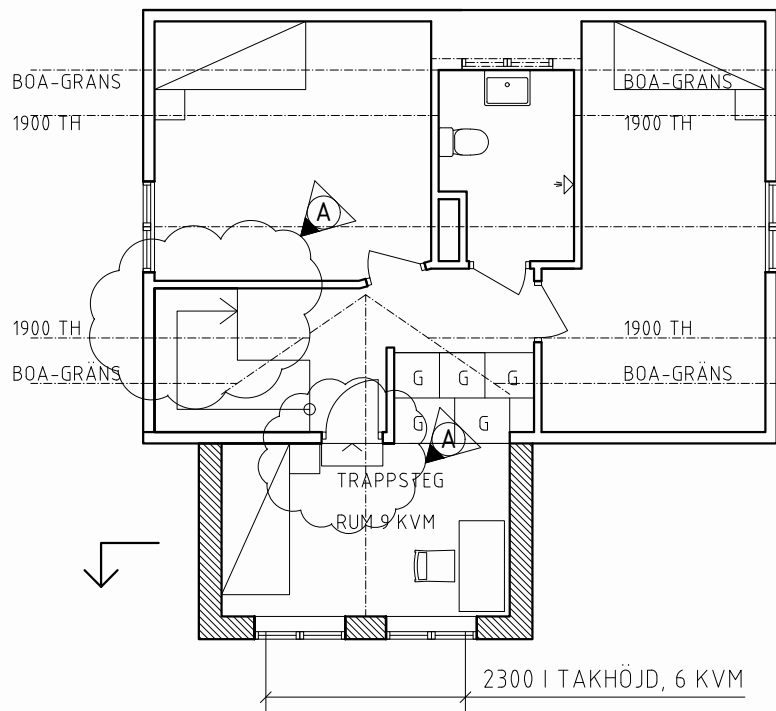


PLAN ÖVERVÅNING

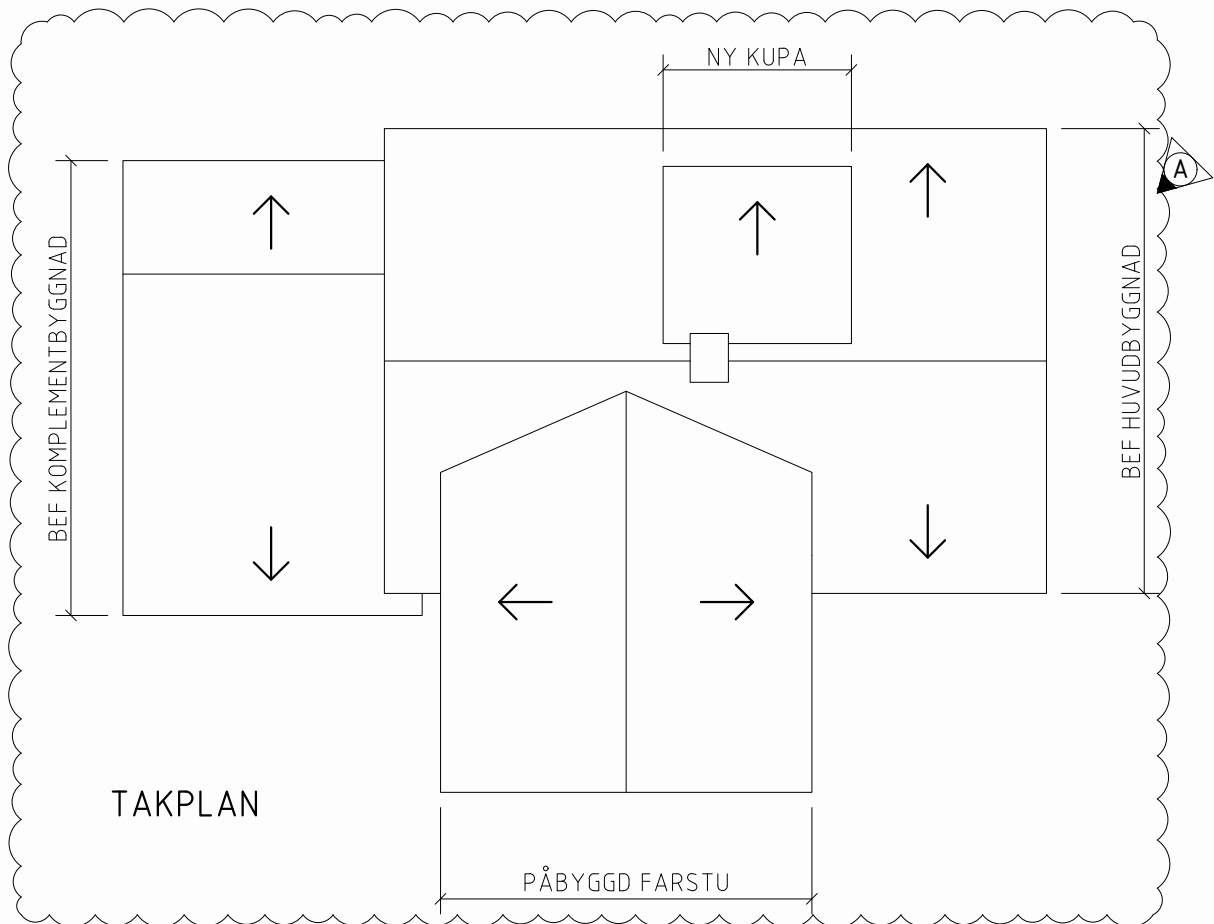

TAKPLAN

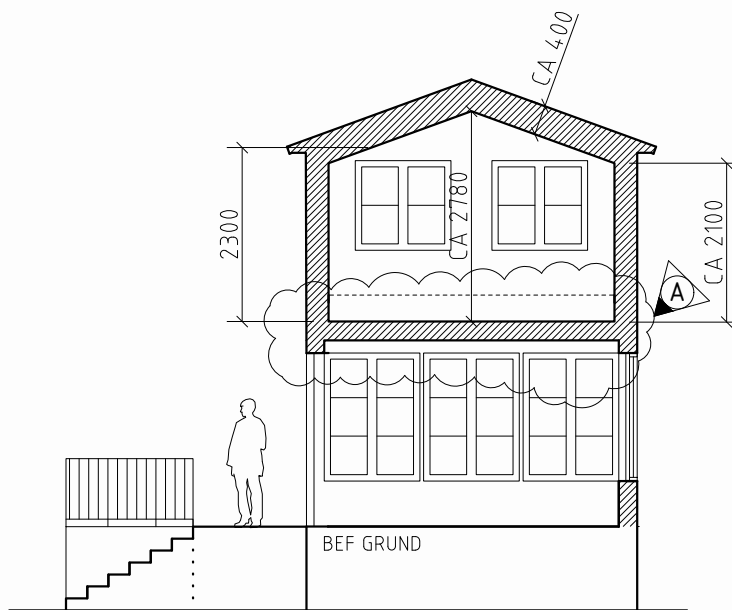

SEKTION PÅBYGGD
FARSTU

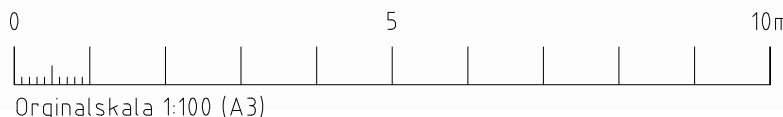

FÖRKLARINGAR

ALLA MÅTT I MILLIMETER OM INGET ANNAT ANGES.
RITNING SKALL VARA FÖRSEDD MED BETECKNINGEN
"BYGGHANDLING" FÖR ATT FÅ ANVÄNDAS TILL
UTFÖRANDE.

RITNINGARNA BYGGER PÅ ARKIVHANDLINGAR. ENDA
BERÖRDA DELAR ÄR KONTROLLERADE PÅ PLATS.

- [---] BYGGNADSDDEL RIVS
- [---] NY BYGGNADSDDEL
- [---] BEFINTLIG DÖRR
- [---] NY DÖRR
- NTF NYTT TAKFÖNSTER

A		TAKF UTGÅR. SEKTION. FÖRTYDLIG.	BK	24-05-21
BET	ANT	ÄNDRINGEN AVSER	SIGN	DATUM
BYGGLOVSHANDLING				
SELLERIET 3, ENSKEDE				
<input checked="" type="checkbox"/>	A Bodi Karlman		tel: 070 407 07 17	
<input type="checkbox"/>				
<input type="checkbox"/>				
UPPDRAG NR		RITAD AV	HANDLÄGGARE	
B102		BK	BK	
DATUM		ANSVARIG		
2024-03-08		BODI KARLMAN		
OM- OCH PÅBYGGNAD PLANER, SEKTION				
SKALA:		RITNINGSNUMMER:		BET
1:100		A02		A