



FASAD MOT NORDVÄST

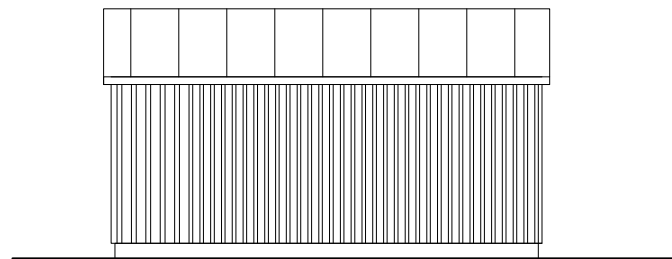


FASAD MOT SYDVÄST




FASAD MOT SYDÖST

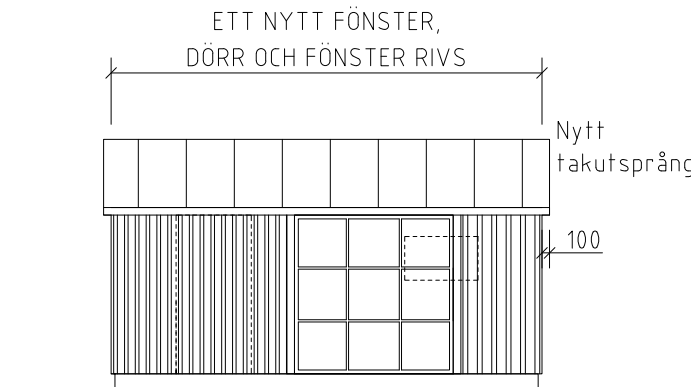

FASAD MOT NORDÖST

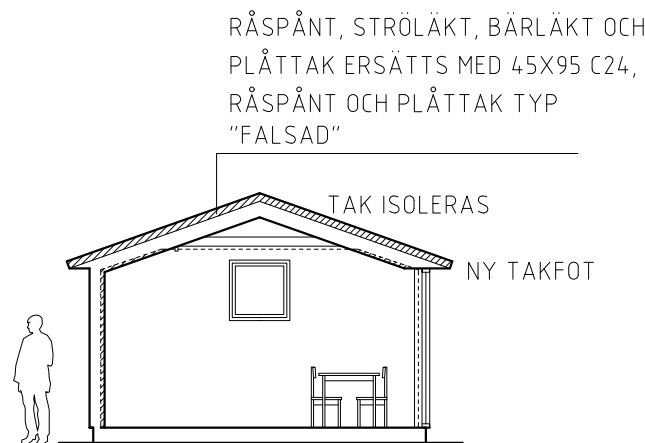

SEKTION

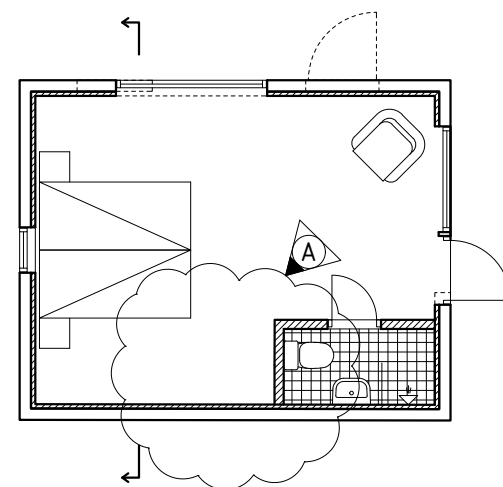

PLAN

BESKRIVNING,
KULÖR- OCH
MATERIALBESKRIVNING

OMBYGGNAD GARAGE TILL GÄSTSTUGA

TAK BYTS TILL SVART PLÅTTAK MED
INTEGRERADE SOLPANELERFASADMATERIAL LIKA BEF; STÅENDE
LOCKLISTPANEL, MÅLAS LIKA BEF, CA NCS
2500-NTRE NYA FÖNSTER OCH SNICKERIER: TRÄ,
NCS 0502-Y

NY ENTRÉDÖRR

BEF FÖNSTER, GARAGEPORTAR OCH
DÖRRAR RIVS.

BYGGNADEN TILLÄGGSISOLERAS.

FÖRKLARINGAR

ALLA MÅTT I MILLIMETER OM INGET ANNAT ANGES.
RITNING SKALL VARA FÖRSEDD MED BETECKNINGEN
"BYGGHANDLING" FÖR ATT FÅ ANVÄNDAS TILL
UTFÖRANDE.

RITNINGARNA BYGGER PÅ ARKIVHANDLINGAR. ENDA
BERÖRDA DELAR ÄR KONTROLLERADE PÅ PLATS.

	BYGGNADSDEL RIVS
	NY BYGGNADSDEL
	BEFINTLIG DÖRR
	NY DÖRR

A		PENTRY UTGÅR.	BK	24-05-21
BET	ANT	ÄNDRINGEN AVSER	SIGN	DATUM
BYGGLOVSHANDLING				
SELLERIET 3, ENSKEDE				
<div></div>	A Bodi Karlman		tel: 070 407 07 17	
UPPDRAG NR		RITAD AV	HANDLÄGGARE	
B102		BK	BK	
DATUM		ANSVARIG		
2024-03-08		BODI KARLMAN		
OMBYGGNAD GARAGE				
BESKRIVNING				
FASADER				
PLAN, SEKTION				
SKALA:		RITNINGSNUMMER:		BET
1:100		A04		A

