

FÖRKLARINGAR OCH FÖRESKRIFTER

MÅTT I MILLIMETER.
MÅTT KONTROLLERAS PÅ PLATS.



ALLMÄNT

KOMPLETTERANDE FÖNSTERDÖRR PÅ BV.

ANSÖKAN AVSER KOMPLETTERING
TILL GAMMALT BEVILJAT LOV.

HÄNVISNINGAR

DETALJRITNING, SE A01-1-1

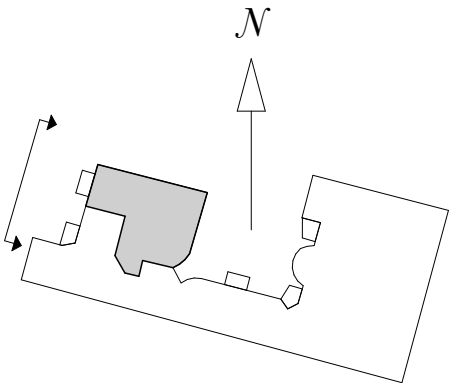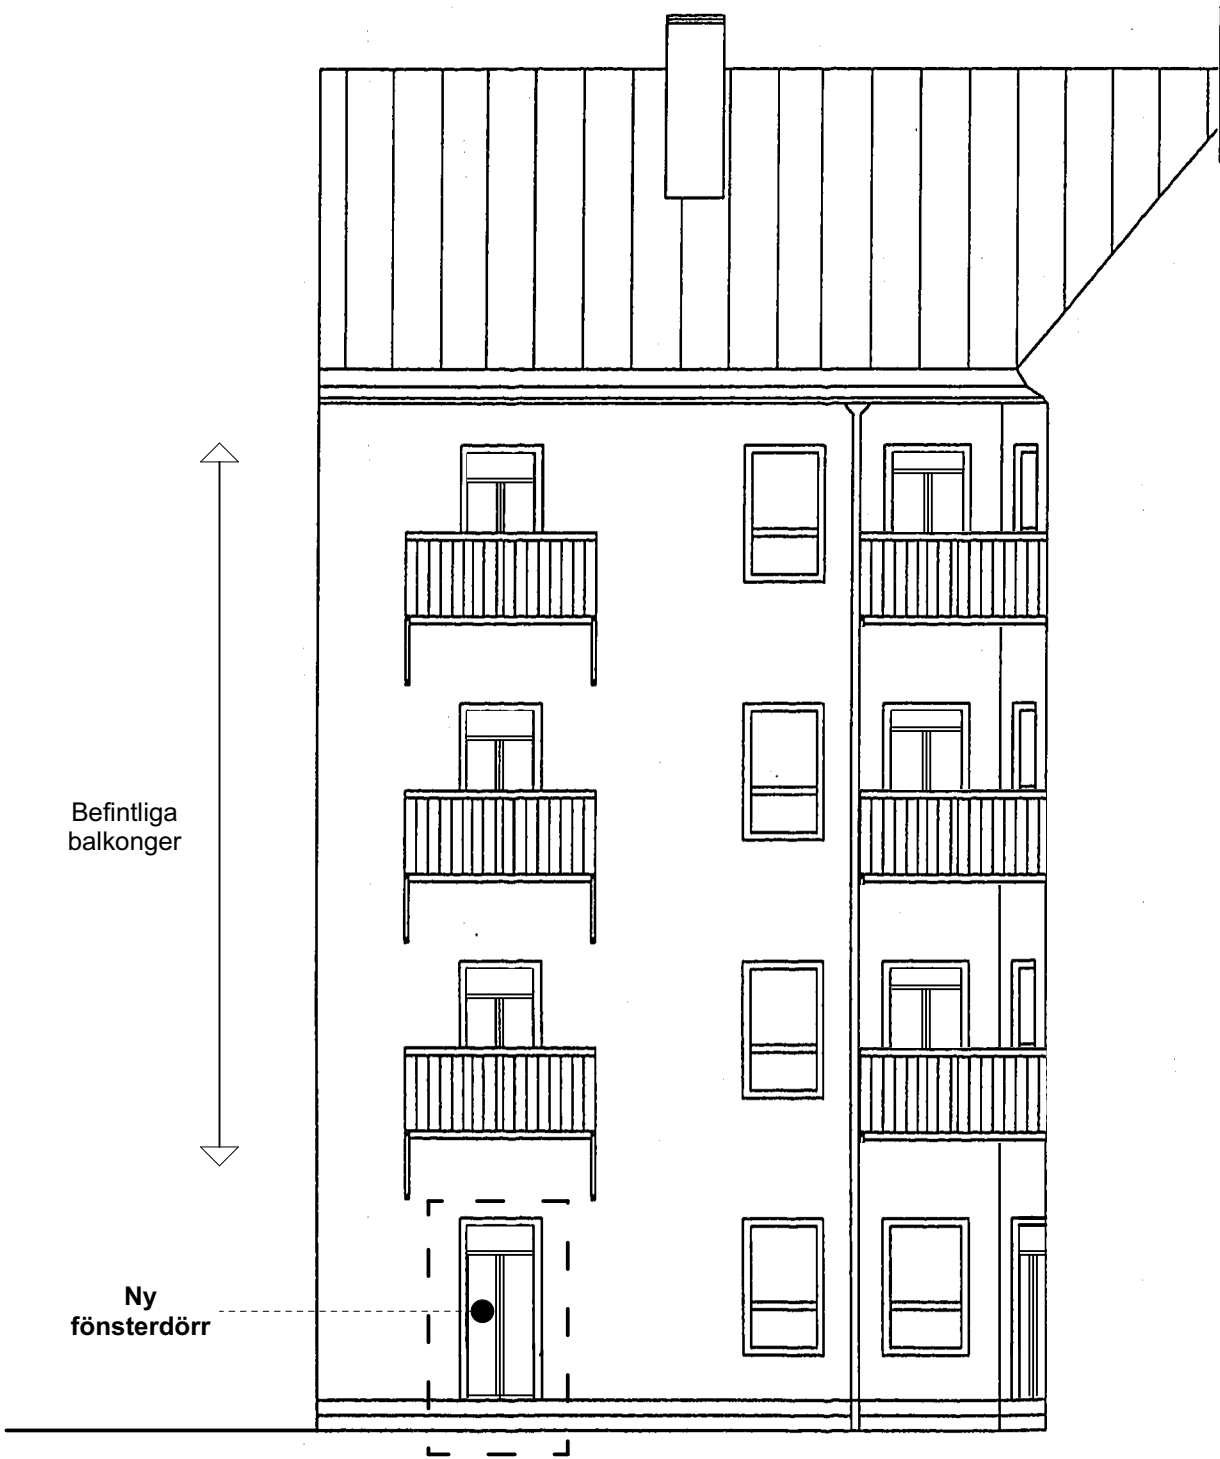

BET		ANT	ÄNDRINGEN AVSER		SIGN	DATUM	
BYGGLOVHANDLING							
Vindruvan 19 Pipersgatan 5 Stockholm							
Fästeb AB Bygg Box 9096 126 09 Hägersten							
Tel: 08-7440007							
UPPDRAG NR 0012			RITAD AV Per Olofsson				
DATUM 2024 - 05 - 13			ANSVARIG Per Olofsson				
Ny fönsterdörr Fasad mot väster							
SKALA 1:100 (A3)			RITNINGSNUMMER A40-3-1			BET	