



FÖRKLARINGAR


ALLA MÅTT I MM  
KM = MÅTT KARM+BÅGE  
G = GLAS  
SAMTLIGA FÖNSTER BYTS TILL NYA  
SE UTVÄNDIG MATERIAL OCH KULÖRBESKRIVNING

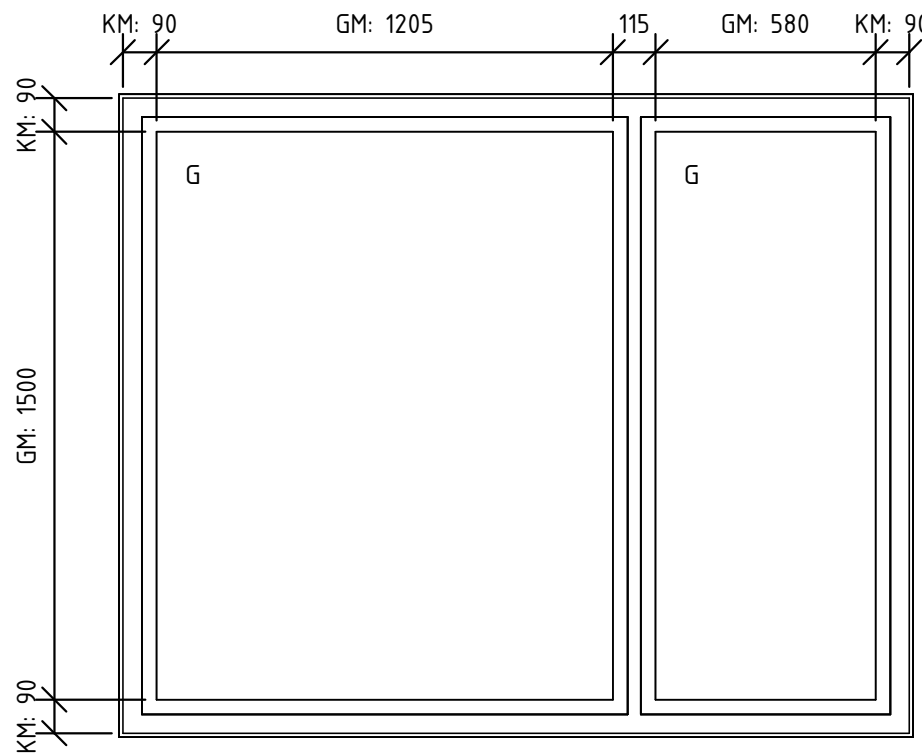


BEF UTFÖRANDE

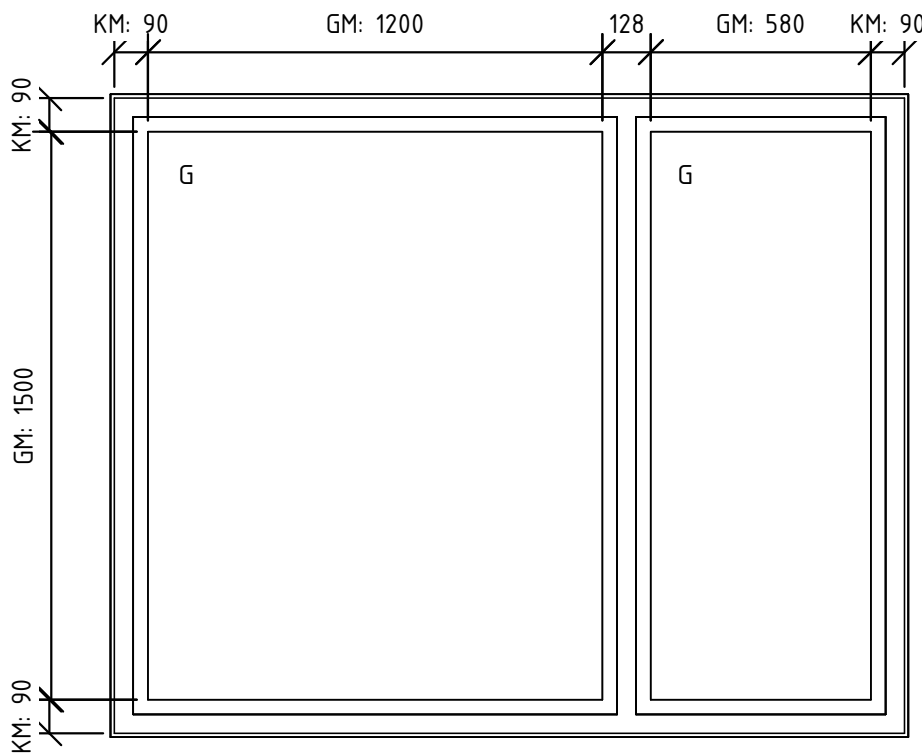


NYTT UTFÖRANDE

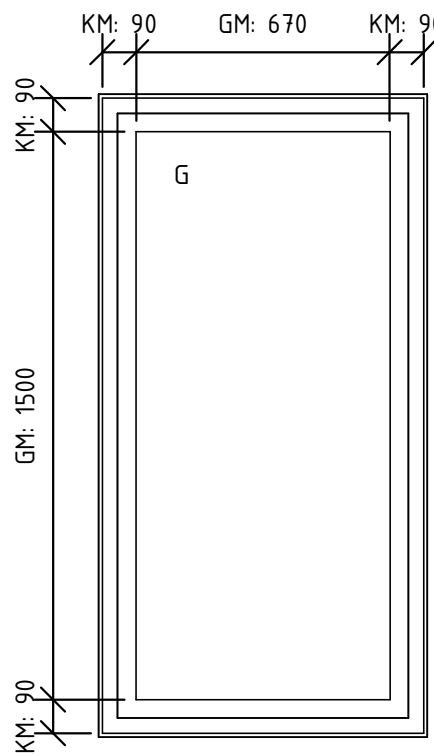


BEF UTFÖRANDE

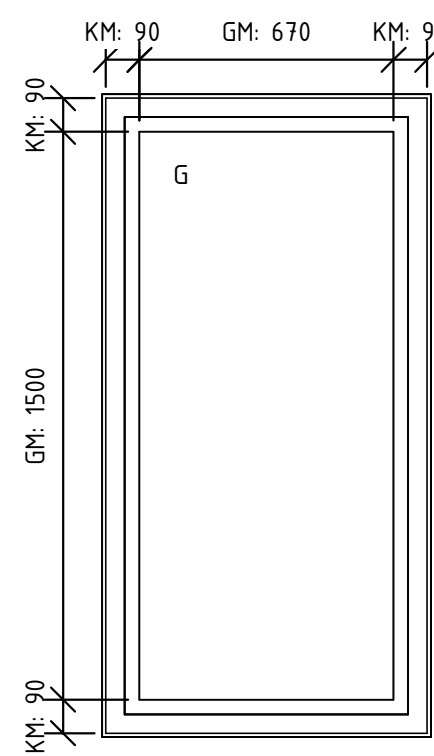


NYTT UTFÖRANDE

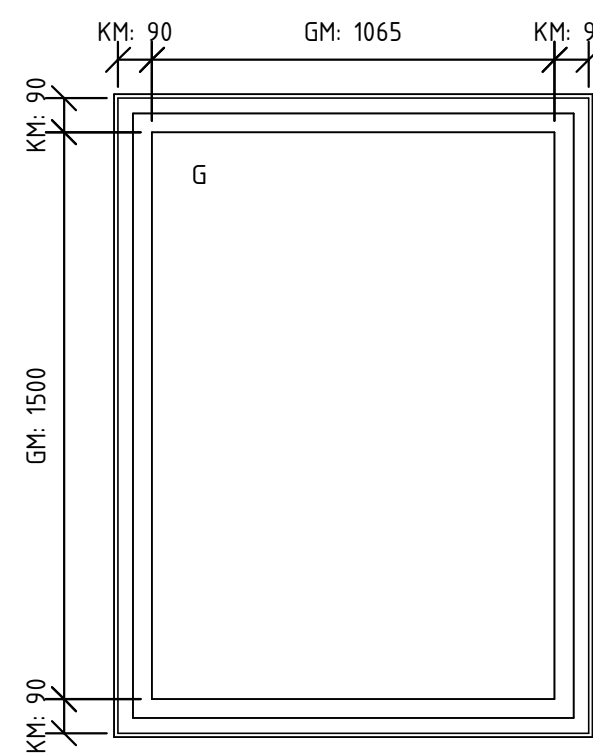


BEF UTFÖRANDE

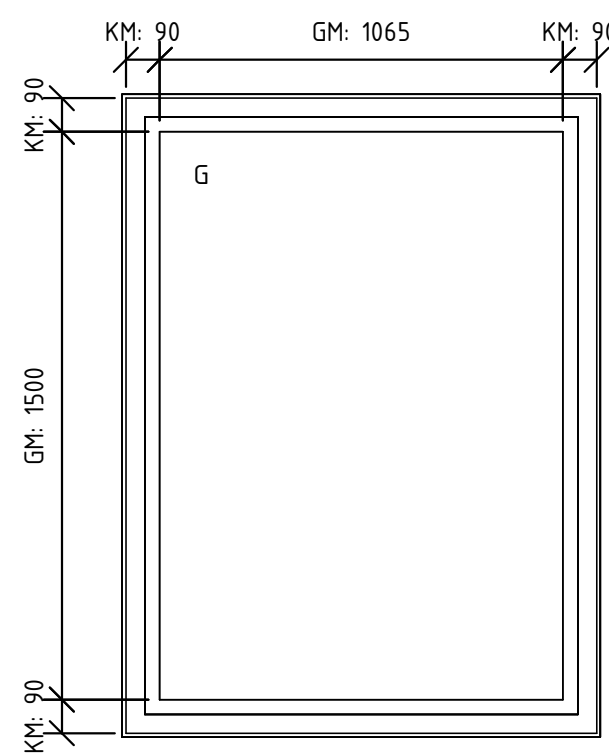


NYTT UTFÖRANDE

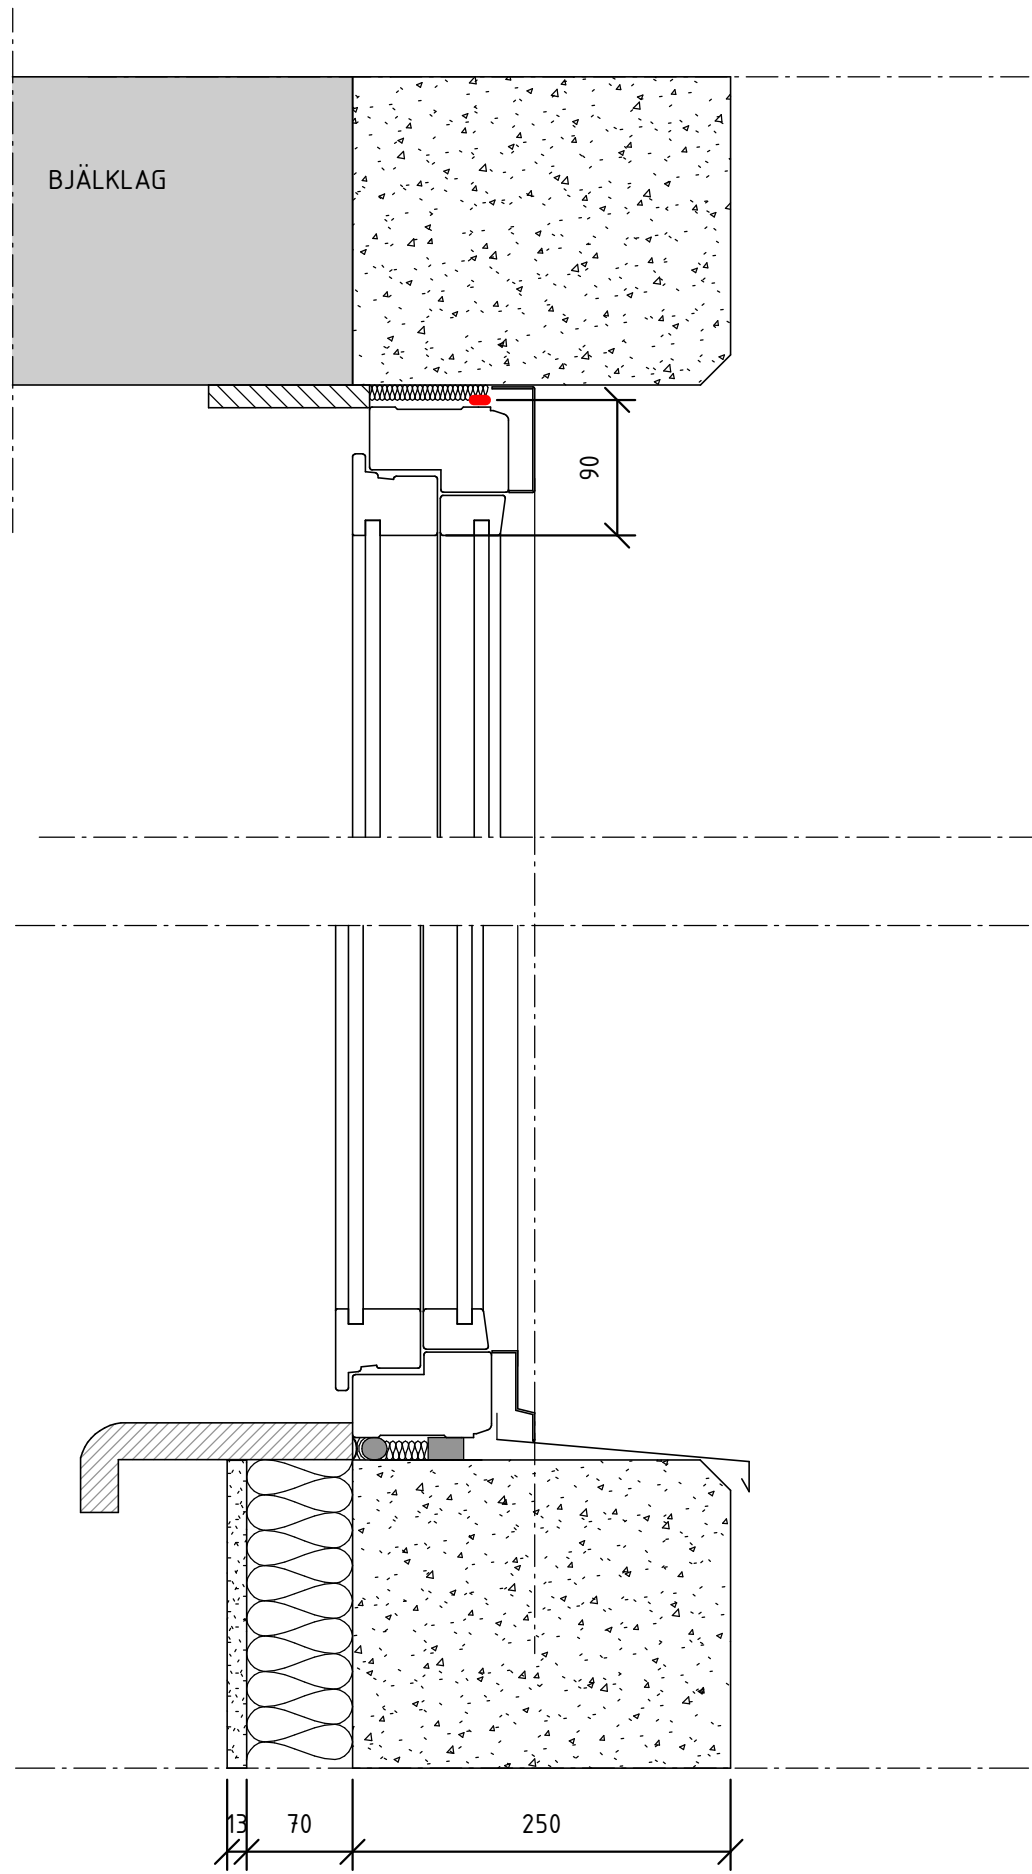


BEF UTFÖRANDE

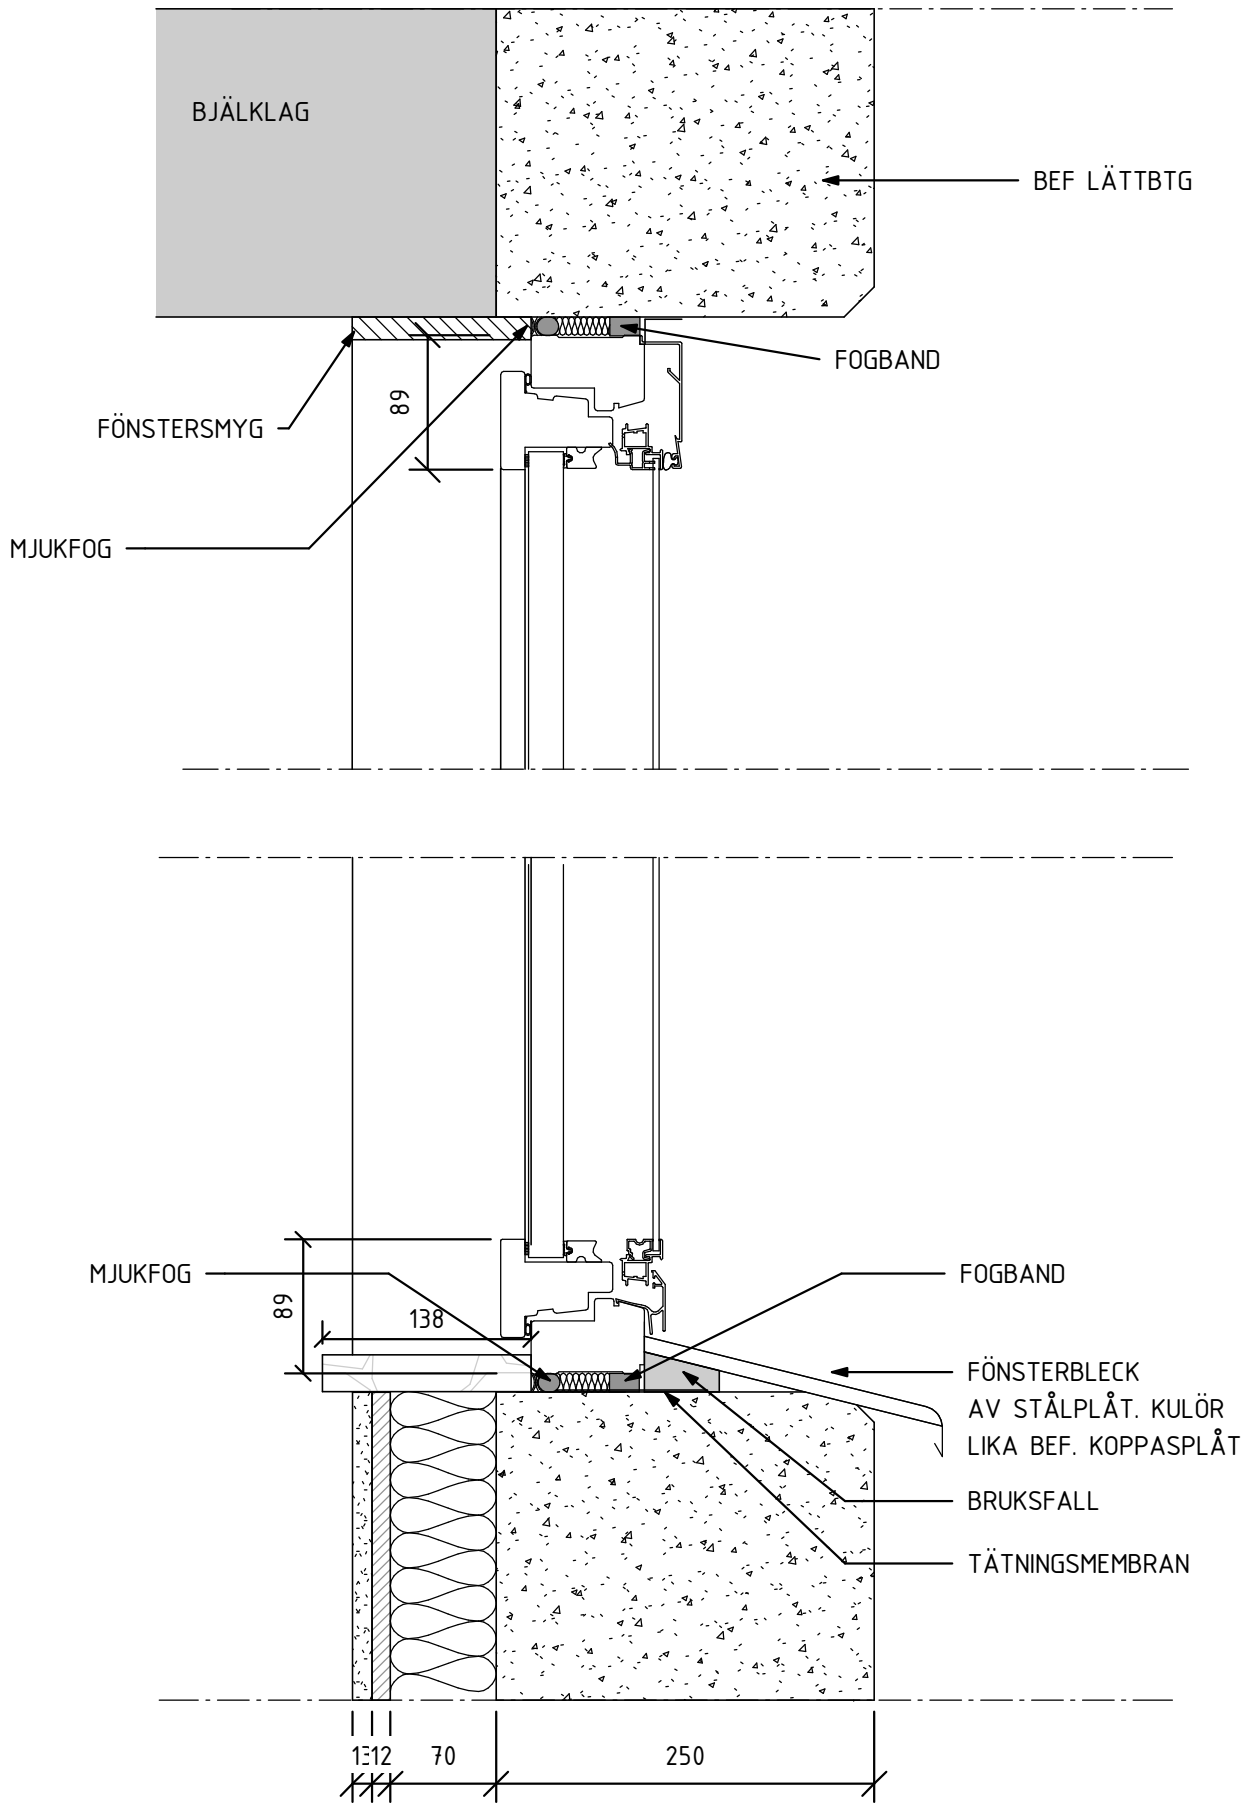



NYTT UTFÖRANDE

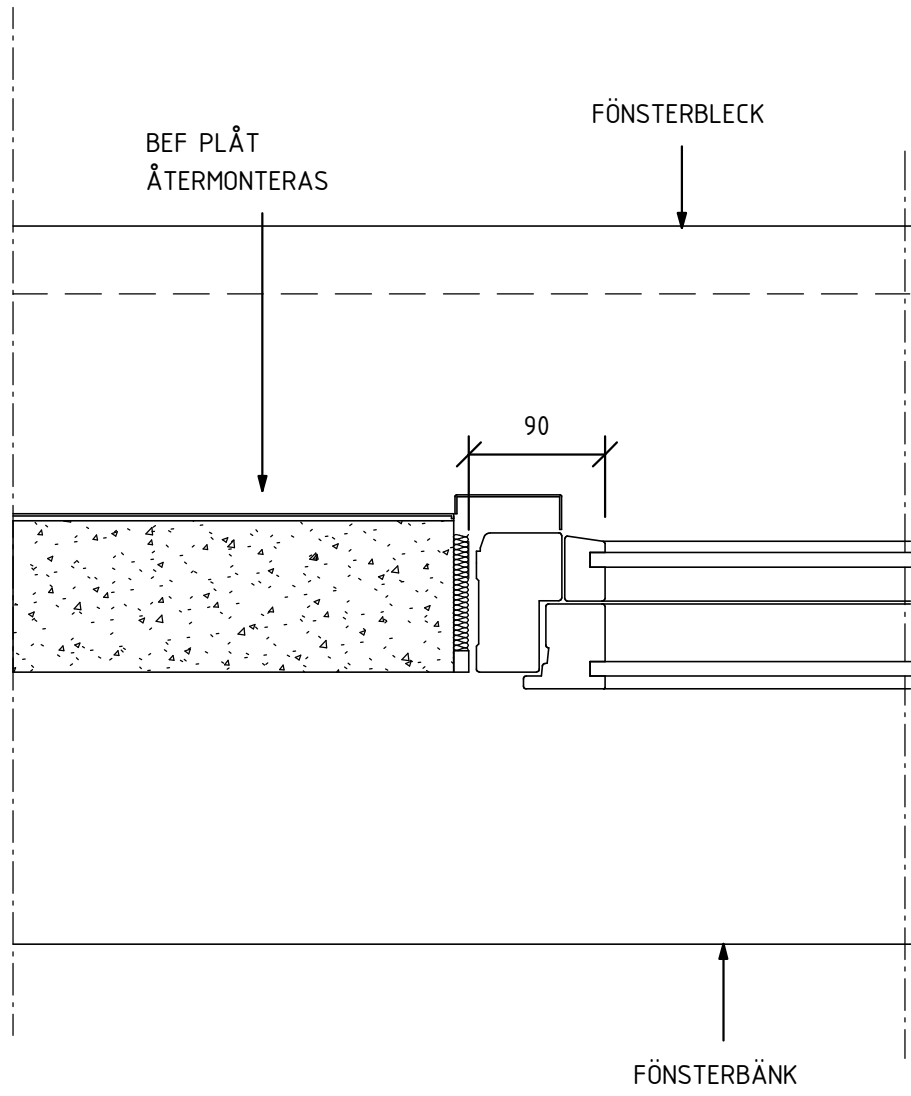

BEF UTFÖRANDE

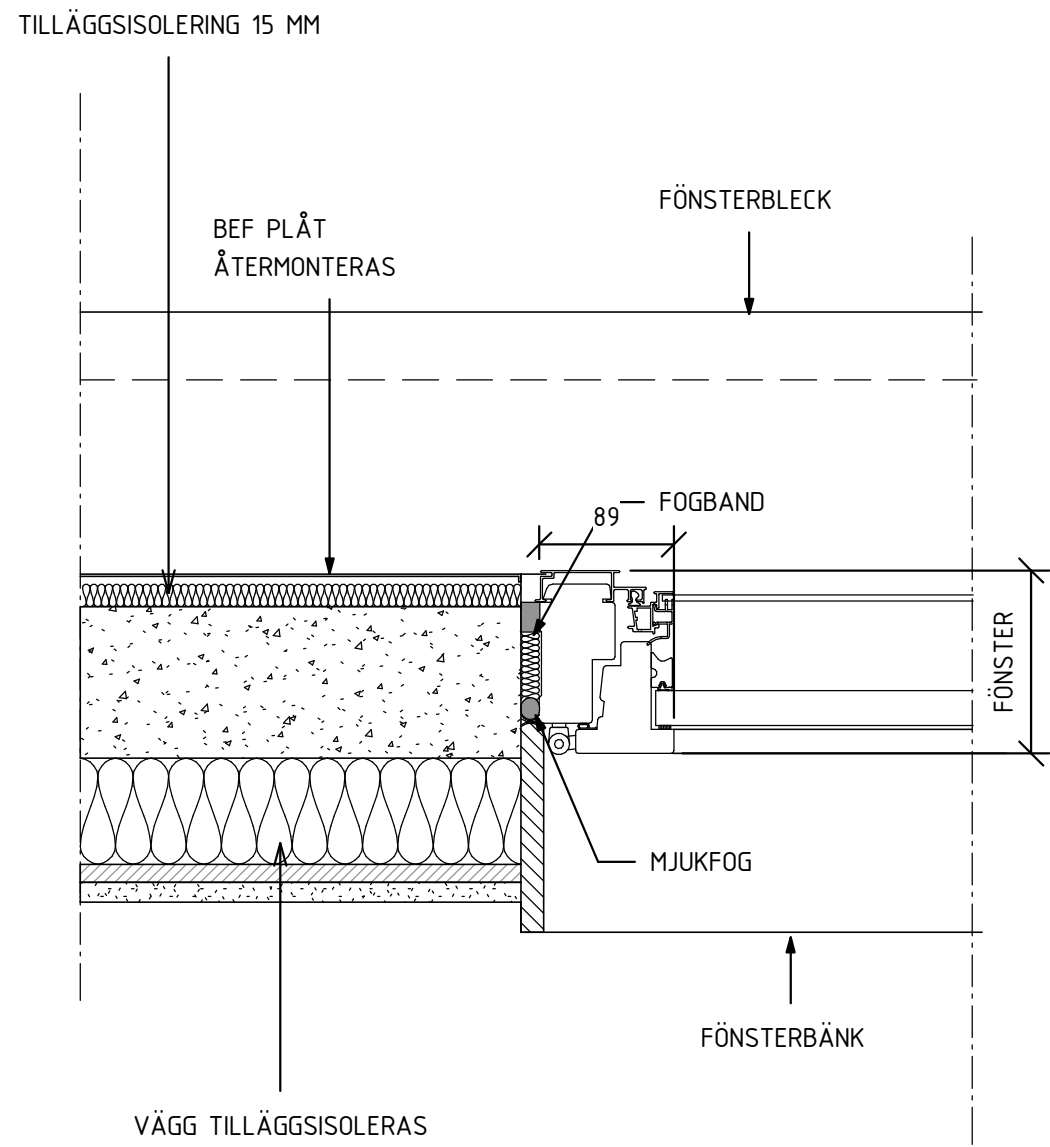

NYTT UTFÖRANDE

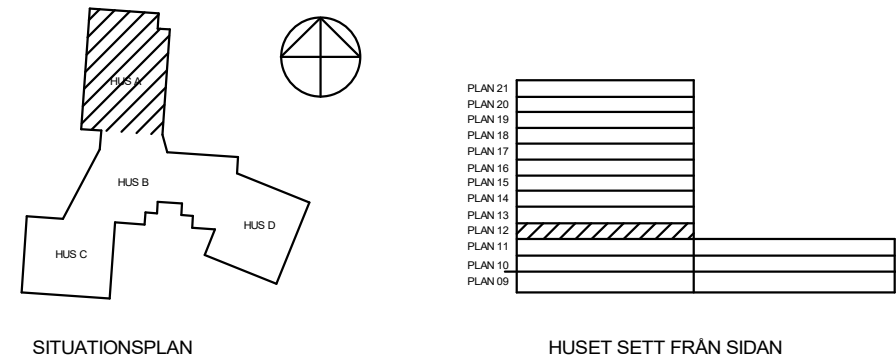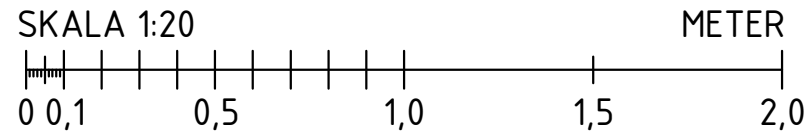

A	A-PM005	CH	2024-05-24
BET	ANDRINGEN AVSER	SIGN	DATUM
FASTIGHET			
KV. DALBON 1			
HUS			
HUS A, B			
ADRESS			
Björnsonsgatan 251			
X	TOL ARKITEKTER AB	tel	08-642 56 29
K	ELU KONSULT AB	tel	08-580 09 100
V	Umia Teknikkonsult AB	tel	072-593 23 15
VS	Umia Teknikkonsult AB	tel	072-593 23 15
Br	FireTech Engineering AB	tel	072-593 23 15
E	Umia Teknikkonsult AB	tel	072-593 23 15
BYGGLOVSHANDLING			
HUS A & B FÖNSTER, FÖNSTERDETALJER HUS A			
ANSVARIG	UPPDRAGSLEDARE	RITAD/KONSTR AV	
BTE	BTE	BTE	
DATUM	UPPDRAGNR		
2023-12-15	10553		
SKALA A1	SKALA A3	NUMMER	BET
1:20	1:40	A40-13	A