
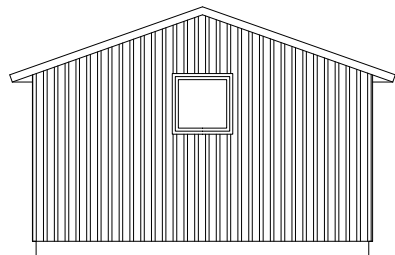



ETT NYTT FÖNSTER

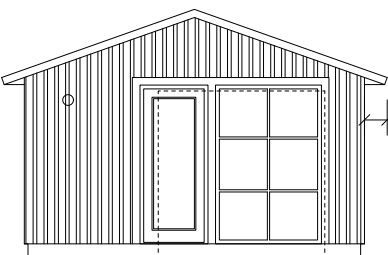


FASAD MOT NORDVÄST

NY YTTERDÖRR,  
NYTT FÖNSTER,  
GARAGEDÖRRAR RIVS


FASAD MOT SYDÖST

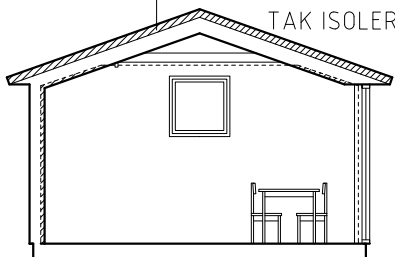RÅSPÅNT, STRÖLÄKT, BÄRLÄKT OCH  
PLÅTTAK ERSÄTTS MED 45X95 C24,  
RÅSPÅNT OCH PLÅTTAK TYP  
"FALSAD"


SEKTION

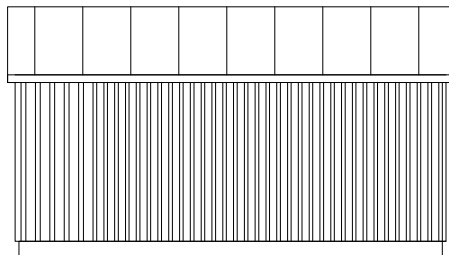

FASAD MOT SYDVÄST

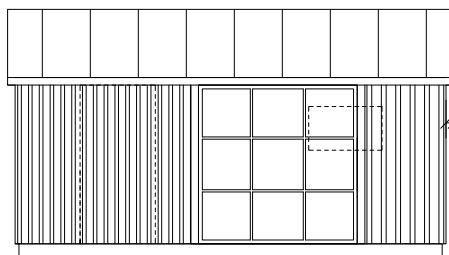ETT NYTT FÖNSTER,  
DÖRR OCH FÖNSTER RIVS

FASAD MOT NORDÖST

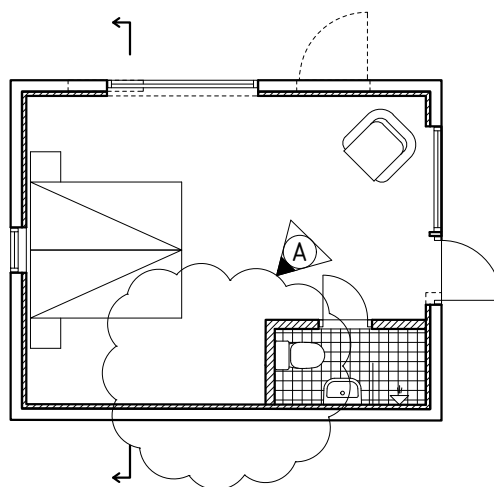

PLAN

BESKRIVNING,  
KULÖR- OCH  
MATERIALBESKRIVNING

OMBYGGNAD GARAGE TILL GÄSTSTUGA

TAK BYTS TILL SVART PLÅTTAK MED  
INTEGRERADE SOLPANELERFASADMATERIAL LIKA BEF; STÅENDE  
LOCKLISTPANEL, MÅLAS LIKA BEF, CA NCS  
2500-NTRE NYA FÖNSTER OCH SNICKERIER: TRÄ,  
NCS 0502-Y

NY ENTRÉDÖRR

BEF FÖNSTER, GARAGEPORTAR OCH  
DÖRRAR RIVS.

BYGGNADEN TILLÄGGSISOLERAS.

## FÖRKLARINGAR

ALLA MÅTT I MILLIMETER OM INGET ANNAT ANGES.  
RITNING SKALL VARA FÖRSEDD MED BETECKNINGEN  
"BYGGHANDLING" FÖR ATT FÅ ANVÄNDAS TILL  
UTFÖRANDE.RITNINGARNA BYGGER PÅ ARKIVHANDLINGAR. ENDAST  
BERÖRDA DELAR ÄR KONTROLLERADE PÅ PLATS.

BYGGNADSDEL RIVS

NY BYGGNADSDEL

BEFINTLIG DÖRR

NY DÖRR

A		PENTRY UTGÅR.	BK	24-05-21
BET	ANT	ÄNDRINGEN AVSER	SIGN	DATUM
BYGGLOVSHANDLING				
SELLERIET 3, ENSKEDE				
<div></div>	A    Bodi Karlman		tel: 070 407 07 17	
UPPDRAG NR		RITAD AV	HANDLÄGGARE	
B102		BK	BK	
DATUM		ANSVARIG		
2024-03-08		BODI KARLMAN		
OMBYGGNAD GARAGE				
BESKRIVNING				
FASADER				
PLAN, SEKTION				
SKALA:		RITNINGSNUMMER:		BET
1:100		A04		A

0 5 10m

Originalskala 1:100 (A3)