


VINDSPAN 6 TR



SITUATIONSPLAN

SKALA 1:500
0 5 10 20 50
METER

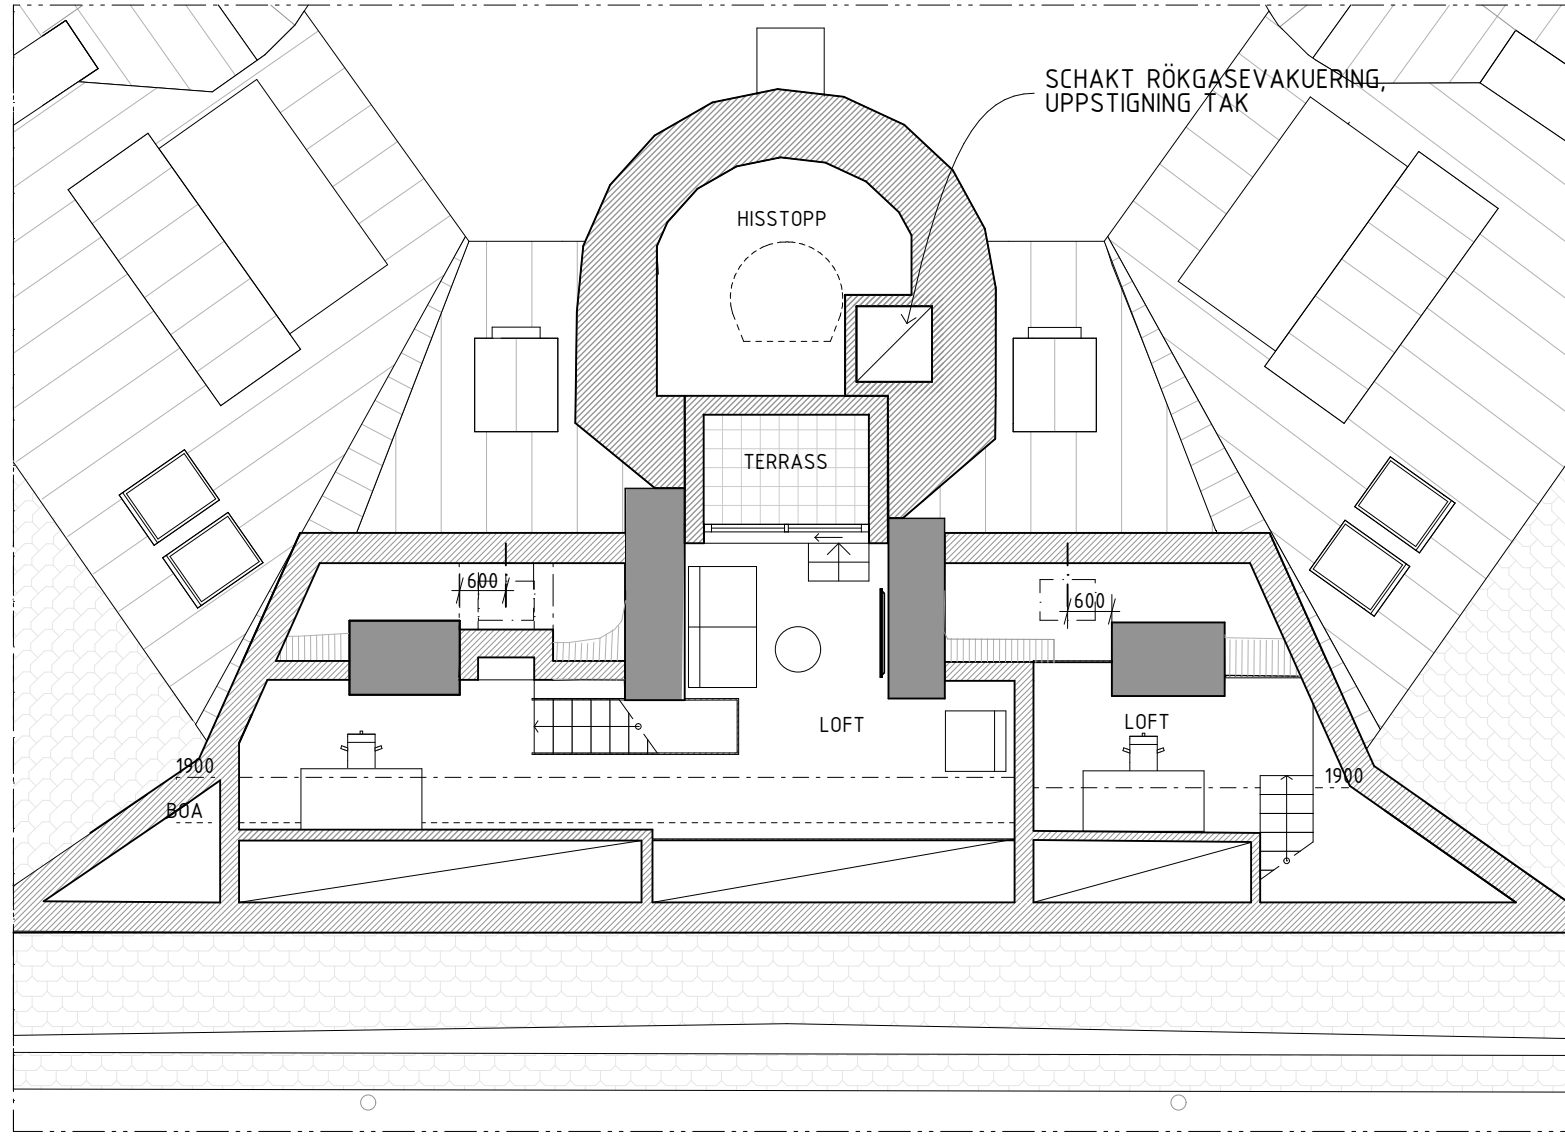

LOFTPLAN

F  RKLARINGAR

SAMTLIGA M  TT ANGES I MM

- BEFINTLIG BYGGNADSDDEL
- NY BYGGNADSDDEL

TRE L  GENHETER TILLSKAPAS P   VINDSPAN.

  TKOMST TAK VIA LUCKA I GEMENSAMT TRAPPHUS

HISSCHAKT OCH TRAPPHUS F  RL  NGS EN V  NING UPP  T.

F  R ATT UTNYTTJA DEN TILLTAGNA TAKH  JDEN TILLSKAPAS ETT LOFT SOM BOSTADSKOMPLEMENT I L  GENHET 1601 OCH 1602.

F  RESKRIFTER

HANDLING SKALL VARA ST  MPLAD SOM BYGGHANDLING F  R ATT F   ANV  NDAS VID UTF  RANDE. M  TT KONTROLLERAS P   PLATS. M  TT INTE FR  N RITNINGEN. ANV  ND ENB  RT UTS  TTA M  TT. TILLVERKNINGSRITNINGAR/BYGGHANDLINGAR GODK  NNES AV ARKITEKT OCH BEST  LLARE INN  N TILLVERKNING P  B  RJAS.

H  NVISNINGAR

A	KUPOR MOT GATA ST��RRE. UTF��RNING K��KSTRAPPHUS. LUCKA HUVUDTRAPPHUS ERS��TT AV KOMB BRAND- & UPPSTIGNINGSLUCKA. M��TT��TTA KUPOR I PLAN. SLIPTEXT LOFT		2024-05-16	YF
	BET	��NDRING AVSER	DATUM	Sign.
BYGGLOVSHANDLING				
KAKELUGNEN 7				
<div>2BK</div> <div>Swedenborgsgatan 2 118 48 S��ckholm</div>				
A	2BK ARKITEKTER / + 08 518 179 00 / WWW.2BKA.SE			
UPPDRAG NR	SB995	RITAD AV	YF	H��NDL��GG��RE
DATUM	2024-03-27	ANSVARIG	SVANTE BENGTSSON	
PLANRITNING VIND, LOFT				
SKALA	A1 - 1:100 A3 - 50%	NUMMER	A01	BET
				A

