

## FÖRKLARINGAR

SAMTLIGA MÅTT ANGES I MM

TF = TAKFÖNSTER


SAMTLIGA KUPOR UTFÖRES I RÖD PLÅT I RAL LIKA BEFINTLIGT.

KÄRMAR, BÅGAR OCH SPRÖJS I TAKKUPOR SAMT TAKFÖNSTER UTFÖRES I RÖD KULOR LIKA TAK.

BEFINTLIGA FÖNSTER VARIS LÄGE FLYTTAS DEMONTERAS OCH ÅTERPLACERAS I NYTT LÄGE. HÅL IGENSÄTTES OCH PUTSAS I KULOR LIKA BEFINTLIGT

## FÖRESKRIFTER

HANDLING SKALL VARA STÄMPLAD SOM BYGGHANDLING FÖR ATT FÅ ANVÄNDAS VID UTFÖRANDE. MÅTT KONTROLLERAS PÅ PLATS. MÅTT INTE FRÅN RITNINGEN, ANVÄND ENBART UTSÄTTA MÅTT. TILLVERKNINGSRITNINGAR/BYGGHANDLINGAR GODKÄNS AV ARKITEKT OCH BESTÄLLARE INNAN TILLVERKNING PÅBÖRJAS.

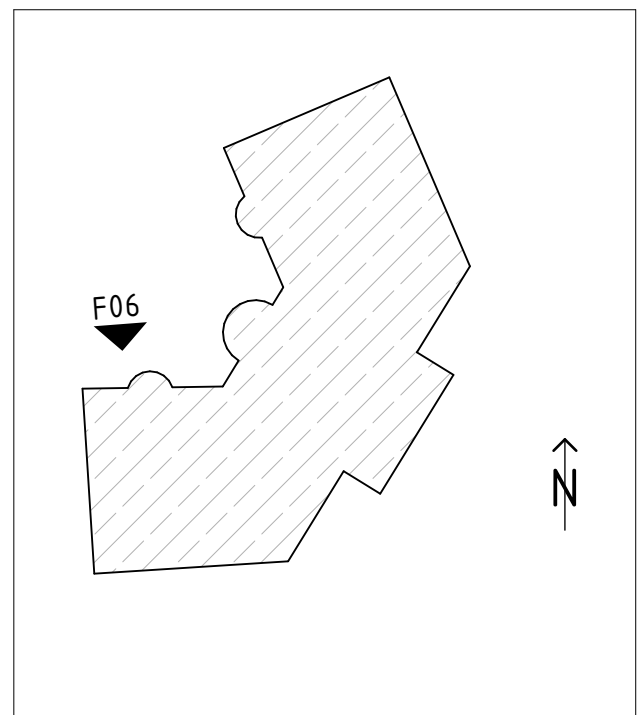

## HÄNVISNINGAR



FASAD F06

SKALA 1:100



A	KÖKSTRAPPHUS, FÖNSTER LIGGER KVAR I BEF LÄGE		2024-05-16	YF
BET	ANT	ÄNDRING AVSER	DATUM	Sign.

## BYGGLOVSHANDLING

### KAKELUGNEN 7

**ZBK**

Sveinborgsgatan 2  
118 48 Stockholm

A	2BK ARKITEKTER / + 08 518 179 00 / WWW.2BK.SE	
UPPDRAG NR	RITAD AV	HANDLAGGARE
SB995	YF	YF
DATUM	ANSVARIG	
2024-03-27	SVANTE BENGTSSON	

FASAD F06 MOT GÅRD

SKALA	NUMMER	BET
A1 - 1:100 A3 - 50%	A10	A