

From: "Niklas Bethke" <Niklas@kromen.se>
Sent: Wed, 29 May 2024 17:06:07 +0200
To: "Thomas Carlquist" <thomas.carlquist@stockholm.se>
Subject: Humlegårdsmästaren1

Detta e-postmeddelande kommer från en extern avsändare. Klicka inte på länkar och öppna inte bilagor om du inte känner igen avsändaren och vet att innehållet är säkert.

Hej, kollar igenom text snarast. Såg dock att er röda markering var fel .
Gjorde en ny där yttre husvägg går .

Mvh niklas



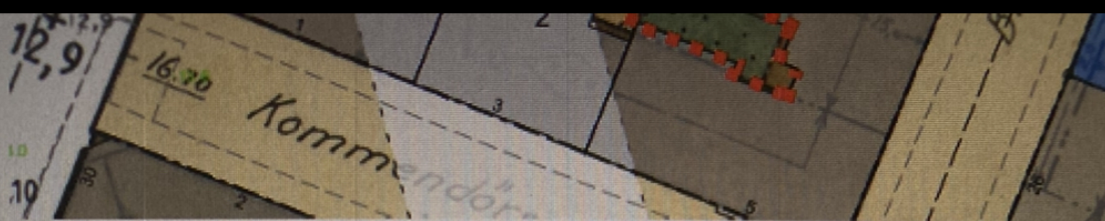


Bild Gårdshus/överbyggd gård placerad på prickmark som ej får bebyggas markerad i rött.

 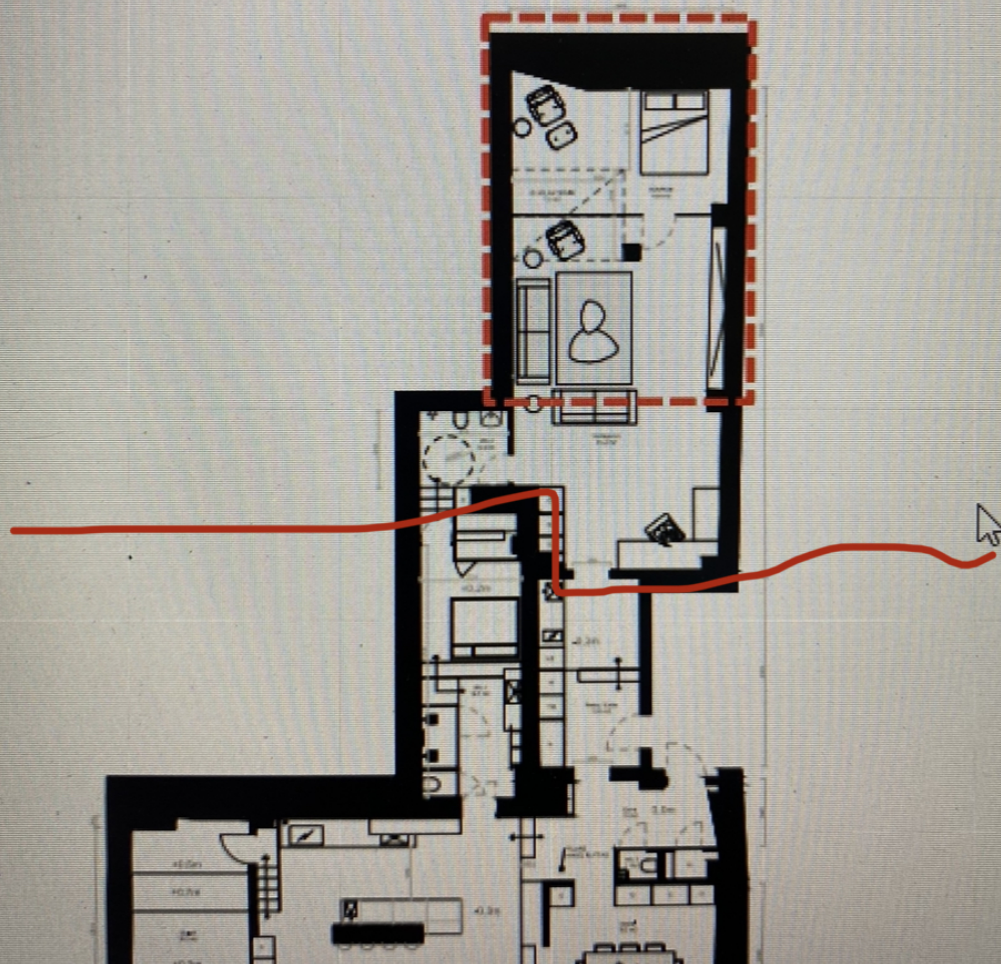

Skickat från min iPhone