


BILAGA 2


FÖRKLARINGAR

ALLA MÅTT I mm.

- BEF BYGGNADSDDEL
- RIVEN BYGGNADSDDEL
- NY BYGGNADSDDEL
- BEF DÖRR
- RIVEN DÖRR
- NY DÖRR

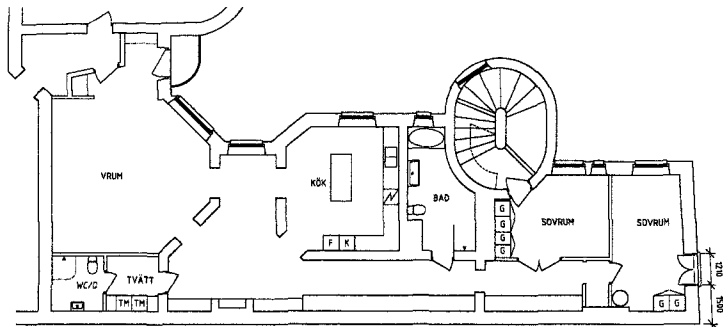


PLAN 3

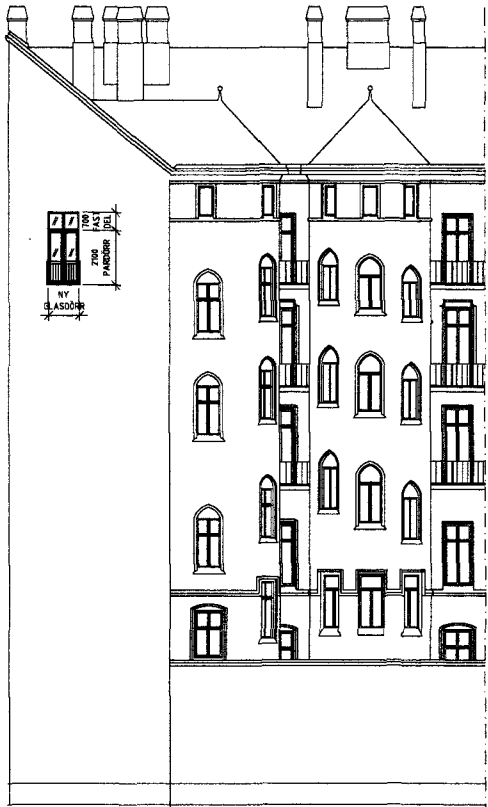

FASAD MOT ÖSTER

STOCKHOLMS STAD Stadsbyggnadskontoret  
Inkom 2024-01-09  
Reg.  
Dnr: 2024-00257

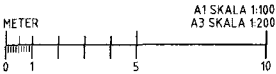

BET	ANT	RECHNER ANMER	SON	DATUM
BYGGLOVRITNING				
DATUM 2023 09 28				
RTAD AV H.C.				
HANDLIGGARE				
VÄTAN 22				
NY SLASDÖRR   FASAD				
PLAN, FASAD				
SKALA A1 SKALA A3 RÖMNER				
1:100 A1				

Bandetalsvägen 40 • 794 53 Björko  
070 664 66 60 • jmc@live.se