
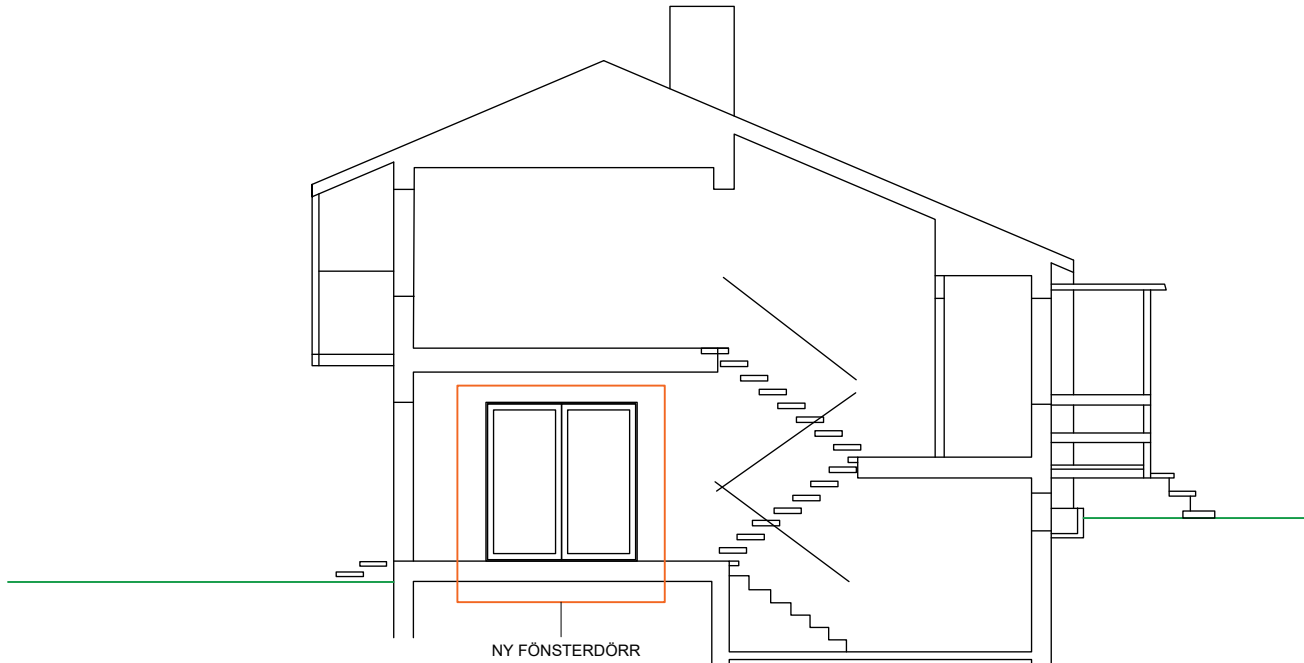
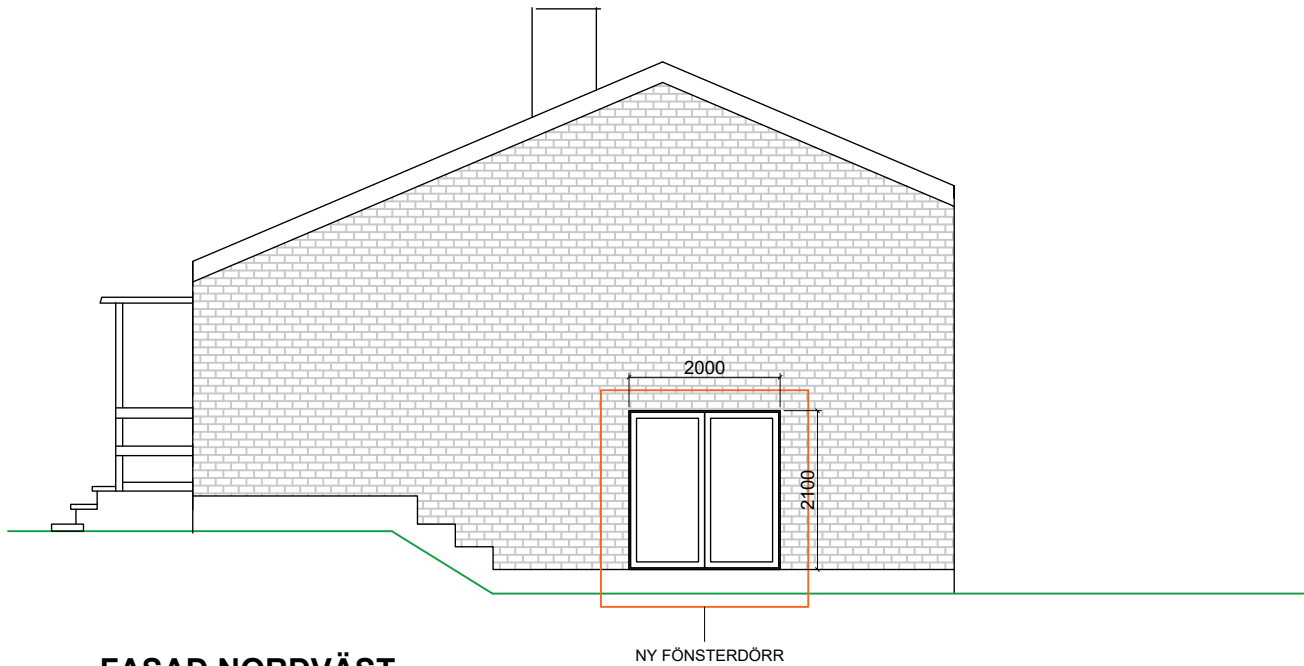



Inkom till Stockholms stadsbyggnadskontor - 2023-12-10, Dnr 2023-18748  
Tillhör Stockholms stadsbyggnadsnämnds beslut, Lovbeslut - Avslag - 2024-05-23, Handl. Isak Karlsson

REF:

LAGER:

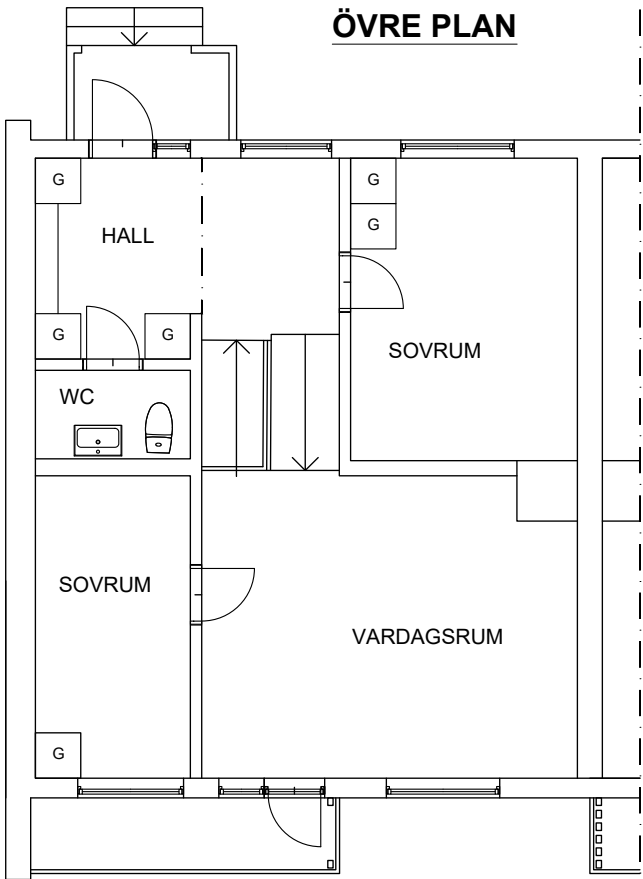

SKALA 1:100

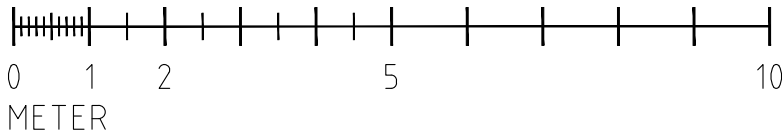

Denna handling är skyddad av upphovsrättslagen och får ej användas i andra projekt än detta. Ritningar får ej ändras, kopieras, delges eller skickas till annan part utan AT-studio tillåtelse

### FÖRESKRIFTER

Ev. ändringar ska ske i samråd med arkitekt.  
Konstruktör ansvarar för att alla dimensioner håller för erforderlig belastning.  
Kontrollmått tages på plats innan tillverkning/byggstart.  
Tillverkare ansvarar för att sin produkt håller i hållfasthet och bäring.

### FÖRKLARINGAR

Samtlig mått är i MM och måste kontrolleras på plats  
Trappor: Pil markerar riktning uppför trappan

KLK KLÄDKAMMARE  
U/M UGN/MICRO  
DM DISKMASKIN  
K KYL  
F FRYS  
ST STÄDSKÅP  
G GÄRDEROB

MARKERAR ÄNDRING

FÖNSTERDÖRRENS UTSEENDE SKA ÖVERENSSTÄMMA MED BEFINTLIGA FÖNSTER OCH DÖRRAR.

BET	ANT	ÄNDRINGEN AVSER	DATUM	SIGN
-----	-----	-----------------	-------	------

at  
studio

ARKITEKTUR  
INREDNING  
TRÄDGÅRDSDESIGN

### FASADÄNDRING PÅ RADHUS

A	AT-STUDIO	0707-13 02 59
UPPDRAG NR	RITAD AV / KONSTR AV T. D	UPPDRAGSLEDARE T.D
DATUM 2023-06-09	ANSVARIG T.D	

### BYGGLOVSHANDLINGAR

RIKSMARSKEN 8  
Nämndemansbacken 73, Skarpnäck, Stockholm kommun

SKALA	NUMMER	BET
1:100	A002 PLAN, FASAD & SEKTION	

PL0: