

## FÖRKLARINGAR

PLUSHÖJDER ANGES I METER OCH AVSER FÄRDIGT GOLV  
ALLA MÅTT I MM

### FASADSKIKT

1a = betong, natur.  
1b = betong, målas NCS S1500-N bruten vit, fogkulör  
lika fasadfärg.  
1c = brunt tegel i varm ton, fogkulör Antracitgrå.  
1d = målas NCS S1500-N bruten vit.

### PLÅT

2a = plåtar i anslutning till tak och fasad  
RAL 9006/PL 45 silvermetall.  
2b = Hängrännor RAL 9006/PL 45 silvermetall.  
2c = stuprör RAL 9006/PL 45 silvermetall.

### FÖNSTER, BALKONDÖRR, ENTRÉDÖRR

3a = Fönster samt plåtar och bleck i anslutning RAL  
9006/PL 45 silvermetall.

### UTV. METALLPARTIER

4a = entréparti brännlackeras i rödbrun metall.

### BALKONGRÄCKE

Pinnräcke, ståndare och överliggare brännlackeras  
5a = pinnräcken brännlackeras i kulör 9006/PL 45  
silvermetall.

### TAK

8a = takpapp mellangrå

### SKÄRMTAK

9a = Glasfak monterat på konsol silvermetall. Typ  
Designtak Easy Collection Clear Glass Console Bold  
Silver el. likv.

## FÖRESKRIFTER

## HÄNVISNINGAR

PERSPEKTIV OCH MATERIALPLANSCH.

BET	ÄNDRINGEN AVSER	DATUM	SIGN
BYGGLOVHANDLING			
<div><div></div><div>VEIDEKKE</div></div>			
ORIENTERINGSFIGUR			






FÖRKLARINGAR

PLUSHÖJDER ANGES I METER OCH AVSER FÄRDIGT GOLV  
ALLA MÅTT I MM

FASADSKIKT

1a = betong, natur.  
1b = betong, målats NCS S1500-N bruten vit, fogkulör lika fasadfärg.  
1c = brunt tegel i varm ton, fogkulör Antracitgrå.  
1d = målats NCS S1500-N

PLÅT

2a = plåtar i anslutning till tak och fasad  
RAL 9006/PL 45 silvermetall.  
2b = hängrännor RAL 9006/PL 45 silvermetall.  
2c = stuprör RAL 9006/PL 45 silvermetall.

FÖNSTER, BALKONDÖRR, ENTRÉDÖRR

3a = Fönster samt plåtar och bleck i anslutning RAL 9006/PL 45 silvermetall.

UTV. METALLPARTIER

4a = entréparti brännlackeras i rödbrun metall.

BALKONGRÄCKE, FRANSK BALKONG

Pinnaräcke, ständare och överliggare brännlackeras  
5a = pinnaräcken i kulör RAL 9006/PL 45 silvermetall.

TAK

8a = takpapp mellangrå

SKÄRMTAK

9a = Glasfak monterat på konsol silvermetall.


FÖRESKRIFTER

HÄNVISNINGAR


PERSPEKTIV OCH MATERIALPLANSCH




Bygglov - Fasad mot söder

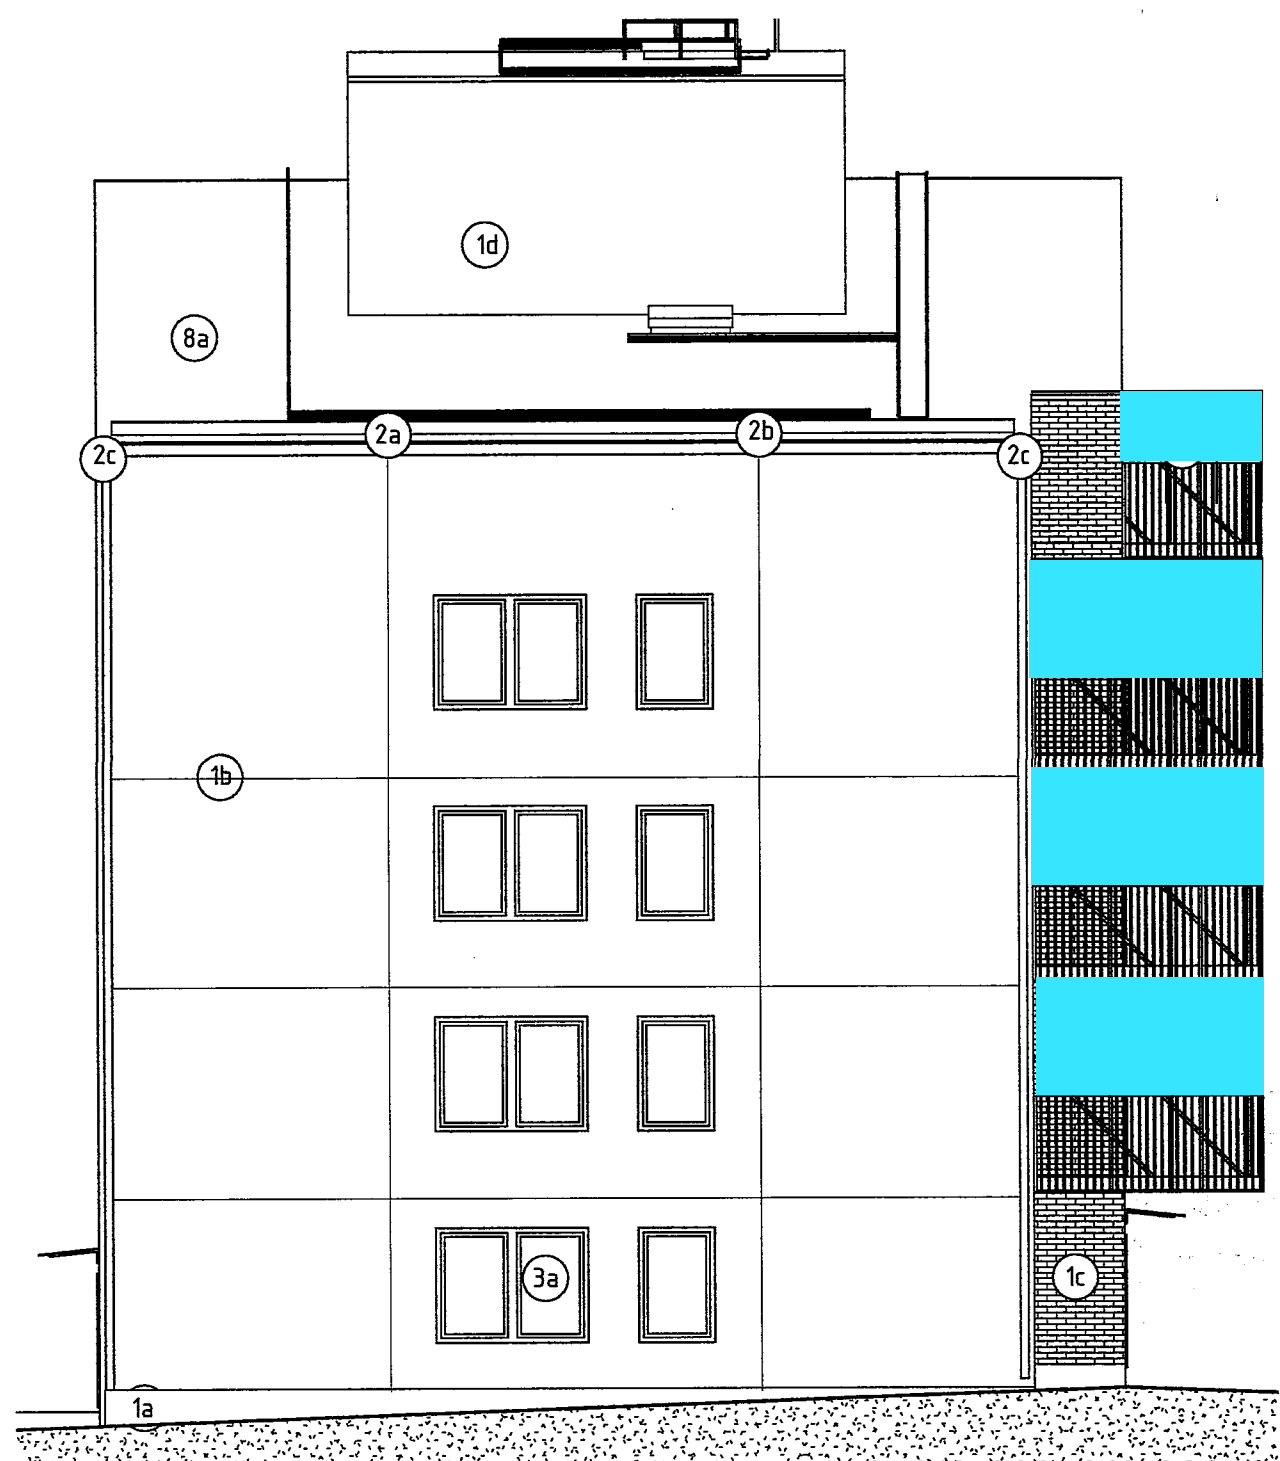


Bygglov - Fasad mot väster

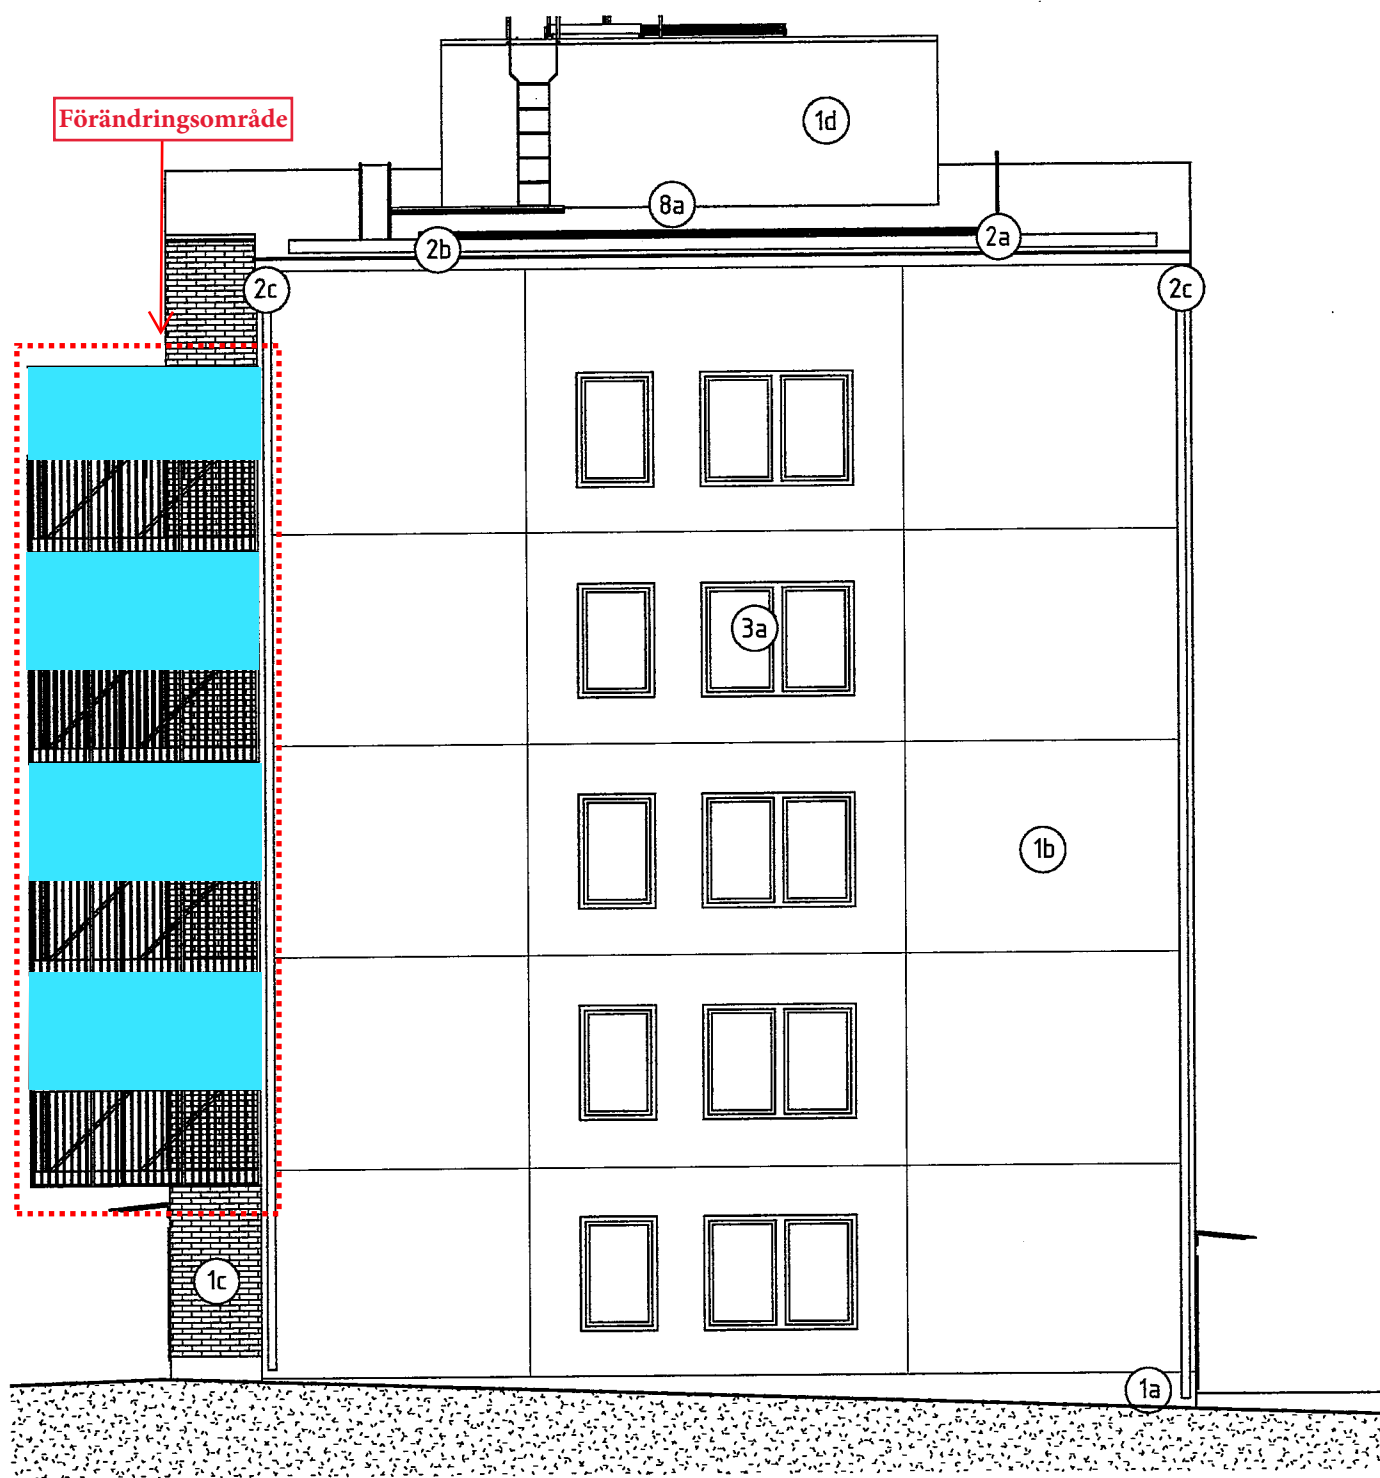

Bygglov - Fasad mot öster

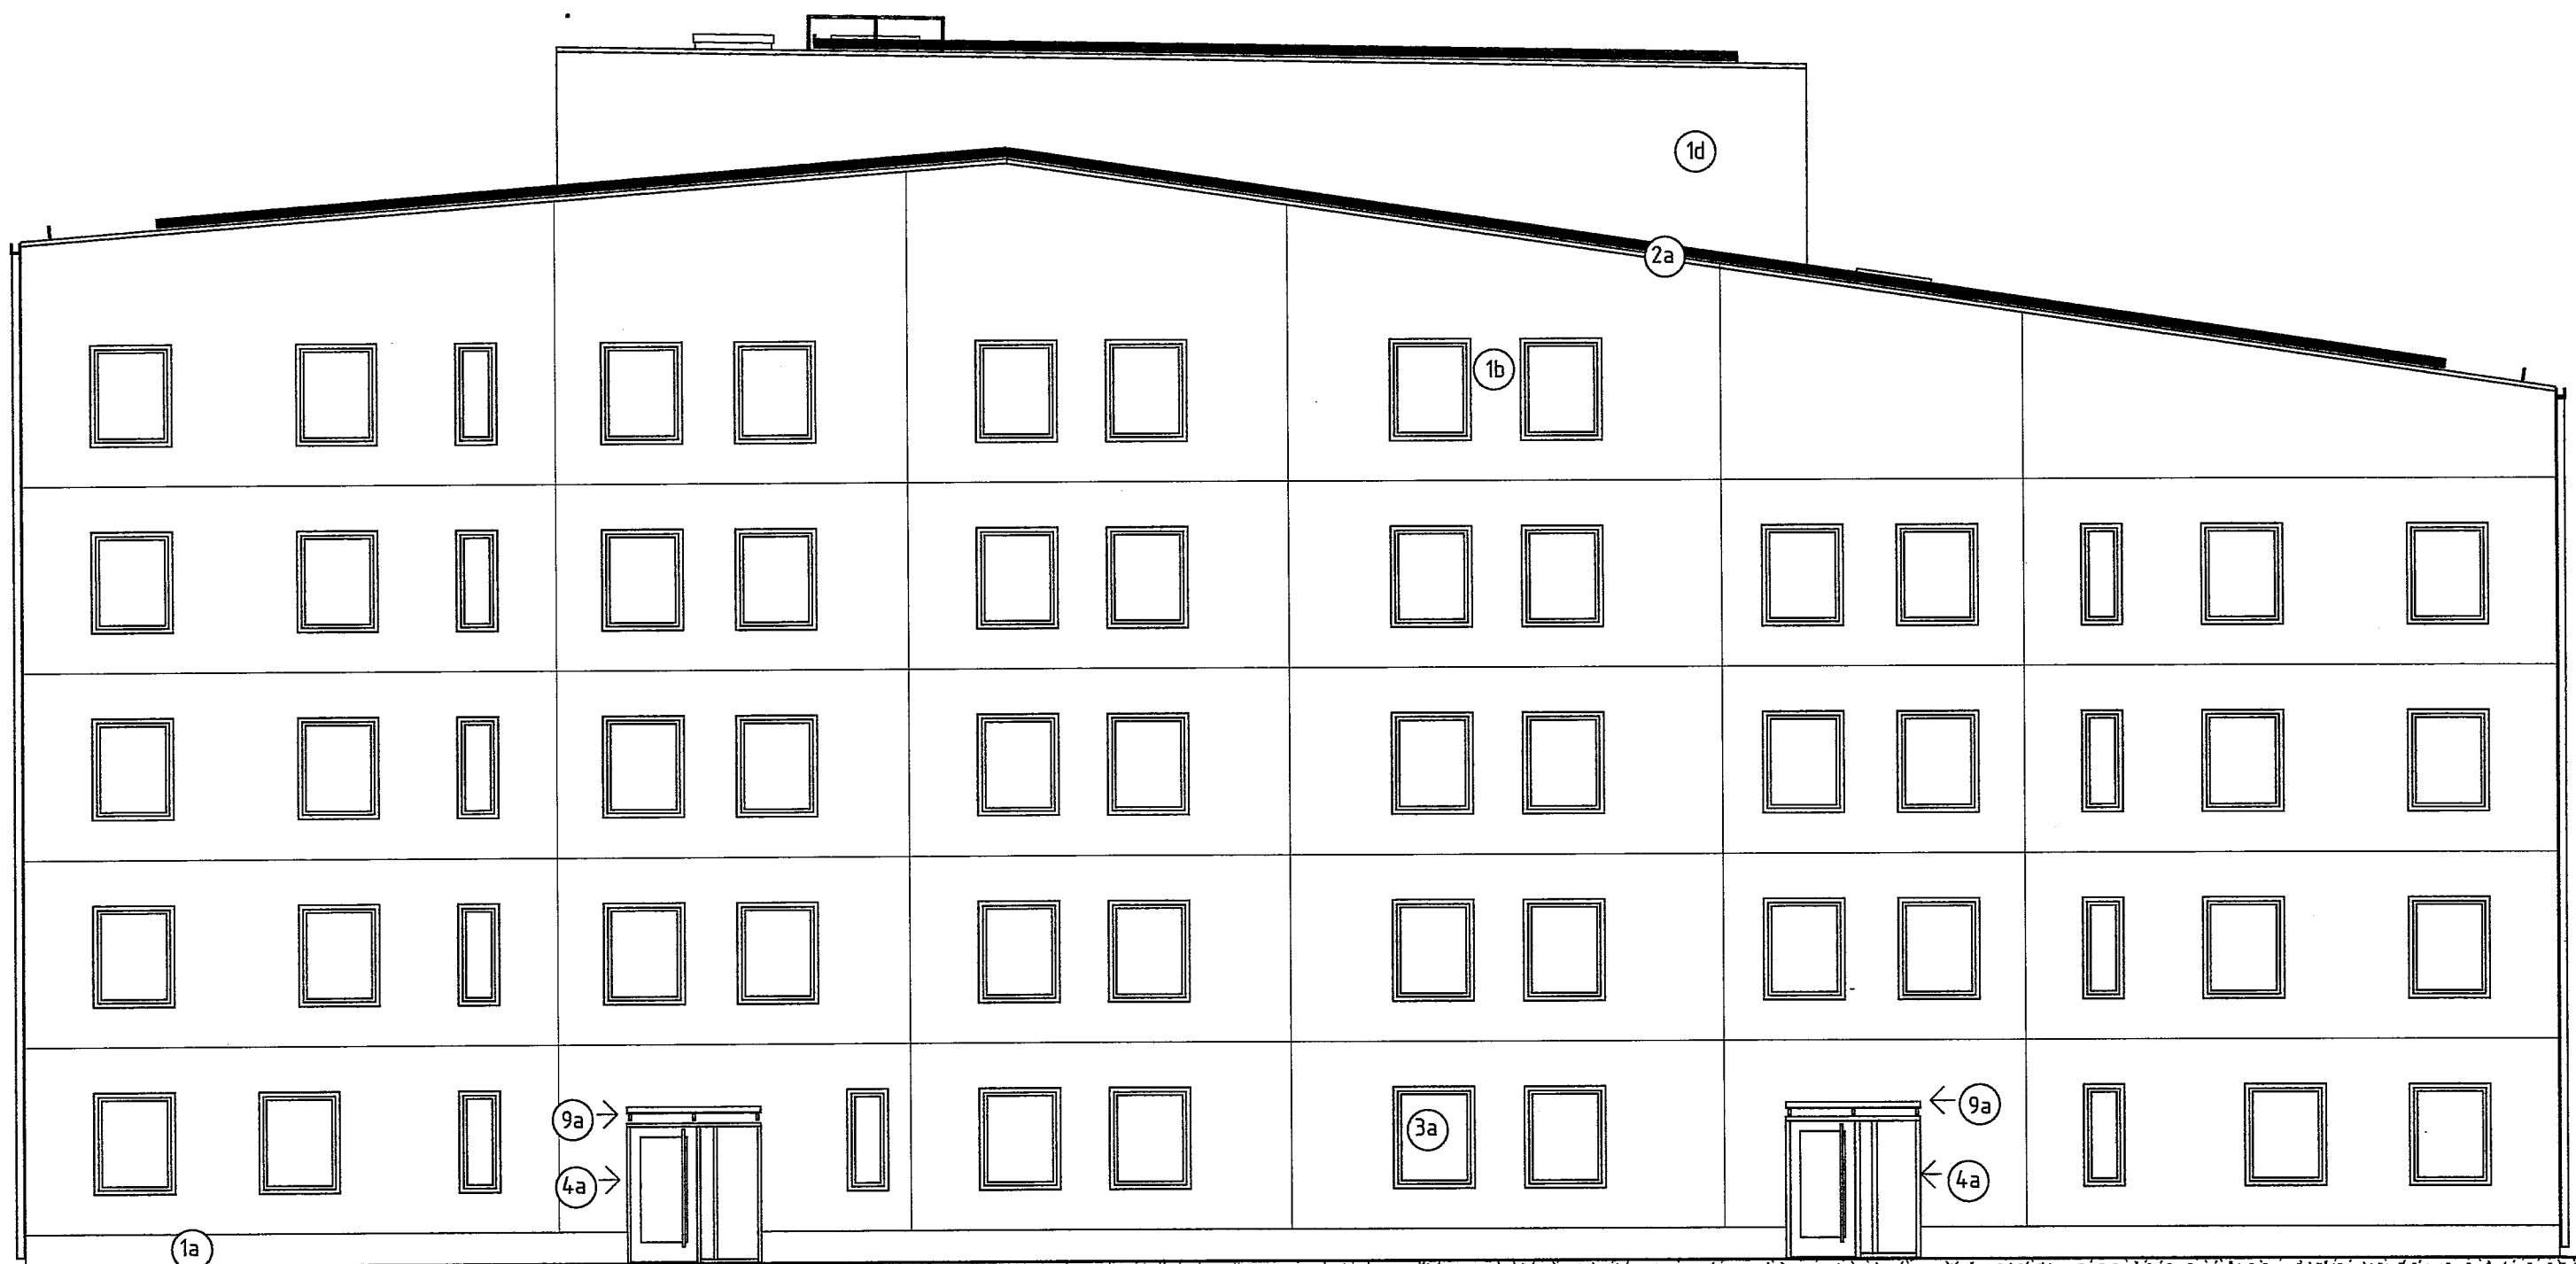

Bygglov - Fasad mot norr

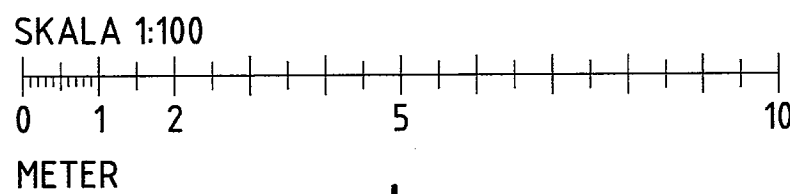

BET	ÄNDRINGEN AVSER	DATUM	SIGN
BYGGLOVHANDLING			
VEIDEKKE			
ORIENTERINGSFIGUR			
TAKPLAN PLAN 15 PLAN 14 PLAN 13 PLAN 12 PLAN 11 PLAN 10			
KV BRANDDÖRREN HUS L4			
B	VEIDEKKE BOSTAD AB	tel. 08-635 61 00	
TE	VEIDEKKE ENTREPRENAD AB	tel. 08-635 61 00	
X	A WHITE ARKITEKTER	tel. 08-402 25 00	
UPPDRAG NR 9126543000			
DATUM 2017.06.09		S.N, K.M	
HUS L4 FASADER		L. MELIN	
SKALA A1 1:100 A3 1:200		HANDLÄGGARE K.M/Hendefelt	
NUMMER A-40.3-L4101		BET	



## FÖRKLARINGAR

PLUSHÖJDER ANGES I METER OCH AVSER FÄRDIGT GOLV  
PLUSHÖJDER ANGES I MM

### FASADSKIKT

- 1a: betong natur.  
1b: betong målas NCS S1500-N, bruten vit.  
1c: betong målas NCS S7000-N, mörkgrå.  
1d: målas NCS S1500-N, bruten vit.  
1e: bfg målas NCS 3000-N  
1f: NCS S5010-B90G, mörkgrön

### PLÅT

- 2a: plåtar i anslutning till tak och fasad  
RAL 9006/PL 45, silvermetall.  
2b: hängrännor RAL 9006/PL45, silvermetall.  
2c: stuprör, RAL 9006/PL45, silvermetall.

### FÖNSTER, BALKONGDÖRR, ENTRÉDÖRR

- 3a: fönster samt plåtar och bleck i anslutning  
RAL 9006/PL 45 silvermetall.  
3b: loftgångsdörr kulör NCS S1500-N, bruten vit.

### UTVÄNDIGA METALLPARTIER

- 4a: entréparti brännlackeras i rödbrun metall.  
4b: ventgaller NCS S1500-N

### BALKONGRÄCKE

- 5a: ståg, ständare och överliggare brännlackeras RAL 9006.  
5a: perforerad plåt brännlackeras båda sidor  
RAL 9006.  
5b: glas, genomskiktigt.  
5c: glas, opalt.

### SKÄRMAR

- 6b: skärm mellan lägenheter brännlackeras RAL 9006  
silvermetall.

### UTRYMNINGSSTRAPPHUS

- 7a: partiprofiler lackeras i kulör NCS S1500-N bruten  
vit  
7b: enl. materialplansch, printglas, 3 nyanser av vitt.


### TAK

- 8a: takpapp, svart

## FÖRESKRIFTER

## HÄNVISNINGAR

PERSPEKTIV OCH MATERIALPLANSCH.

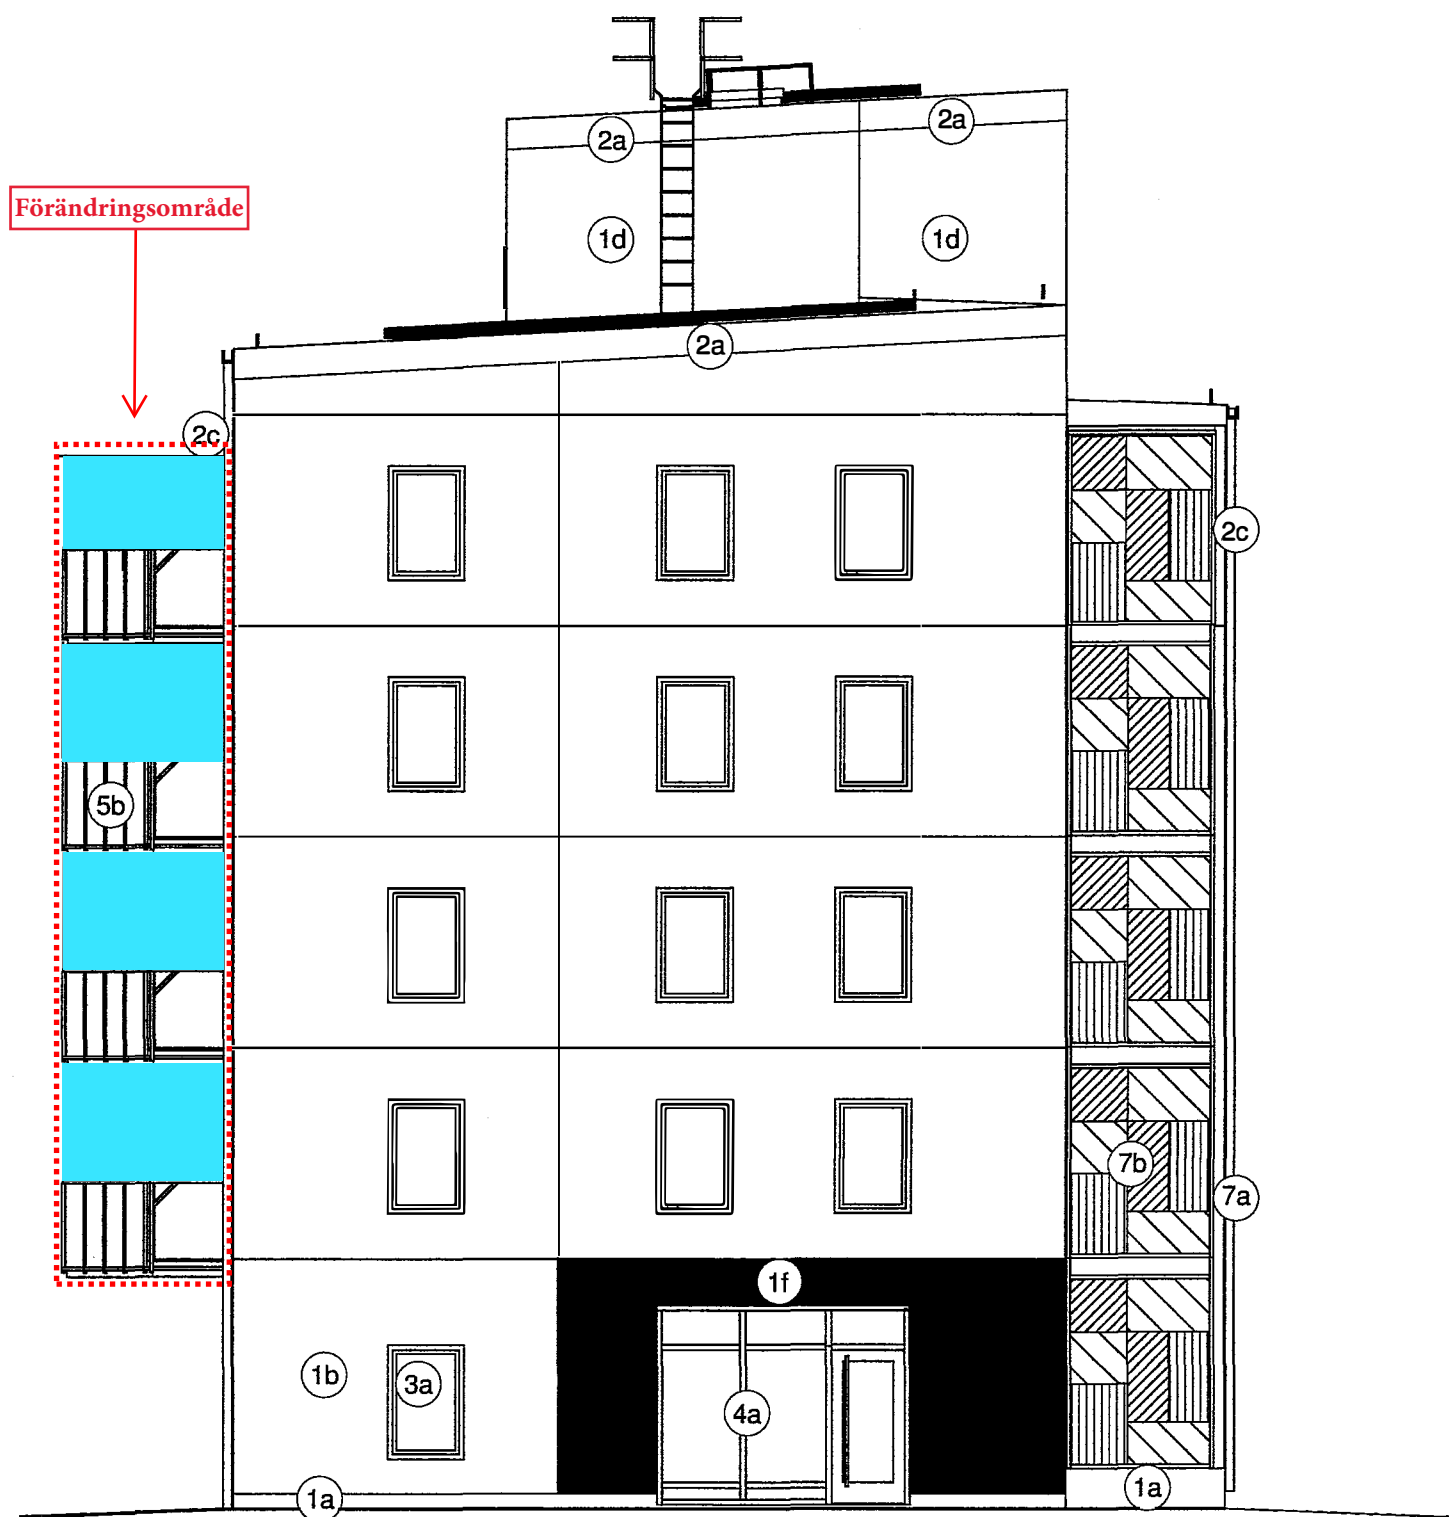


Bygglov - Fasad mot söder



Bygglov - Fasad mot väster

SKALA 1:100

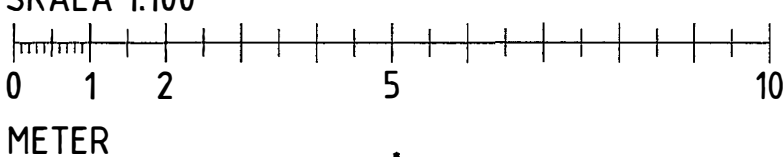

BET	ÄNDRINGEN AVSER	DATUM	SIGN
BYGGLOVHANDLING			
VEIDEKKE			
ORIENTERINGSFIGUR			
KV BRANDDÖRREN			
HUS L2			
B	VEIDEKKE BOSTAD AB	tel. 08-635 61 00	
TE	VEIDEKKE ENTREPRENAD AB	tel. 08-635 61 00	
A	WHITE ARKITEKTER	tel. 08-402 25 00	
UPPDRAGSNO 912654.3000			
BYTAD AV I.A, KM, JB			
HANDLAGSARE K.M/Hendefelt			
DATUM 2017-06-09			
ANSVARIG L. MELIN			
HUS L2			
FASADER MOT SÖDER OCH VÄSTER			
SKALA A1 1:100	MUMMER A-40.3-L2101	BET	
A3 1:200			



FÖRKLARINGAR

PLUSHÖJDER ANGES I METER OCH AVSER FÄRDIGT GOLV  
PLUSHÖJDER ANGES I MM

FASADSKIKT

- 1a: betong natur;  
1b: betong målats NCS S1500-N, bruten vit.  
1c: betong målats NCS S7000-N, mörkgrå.  
1d: målats NCS S1500-N, bruten vit.  
1e: bttg målats NCS 3000-N  
1f: NCS S5010-B90G, mörkgrön

PLÅT

- 2a: plåtar i anslutning till tak och fasad  
RAL 9006/PL 45, silvermetall.  
2b: hängrännor RAL 9006/PL45, silvermetall.  
2c: stuprör, RAL 9006/PL45, silvermetall.

FÖNSTER, BALKONGDÖRR, ENTRÉDÖRR

- 3a: fönster samt plåtar och bleck i anslutning  
RAL 9006/PL 45 silvermetall.  
3b: loftgångsdörr kulör NCS S1500-N, bruten vit.

UTVÄNDIGA METALLPARTIER

- 4a: entréparti brännlackeras i rödbrun metall.  
4b: ventgaller NCS S1500-N

BALKONGRÄCKE

- Stag, ståndare och överliggare brännlackeras RAL 9006.  
5a: perforerad plåt brännlackeras båda sidor  
RAL 9006.  
5b: glas, genomskiktigt.  
5c: glas, opalt.

SKÄRMAR

- 6b: skärm mellan lägenheter brännlackeras RAL 9006  
silvermetall.

UTRYMNINGSTRAPPHUS

- 7a: partiprofiler lackeras i kulör NCS S1500-N bruten  
vit  
7b: enl. materialplansch, printglas, 3 nyanser av vitt.


TAK

- 8a: takpapp, svart

FÖRESKRIFTER

HÄNVISNINGAR

PERSPEKTIV OCH MATERIALPLANSCH.

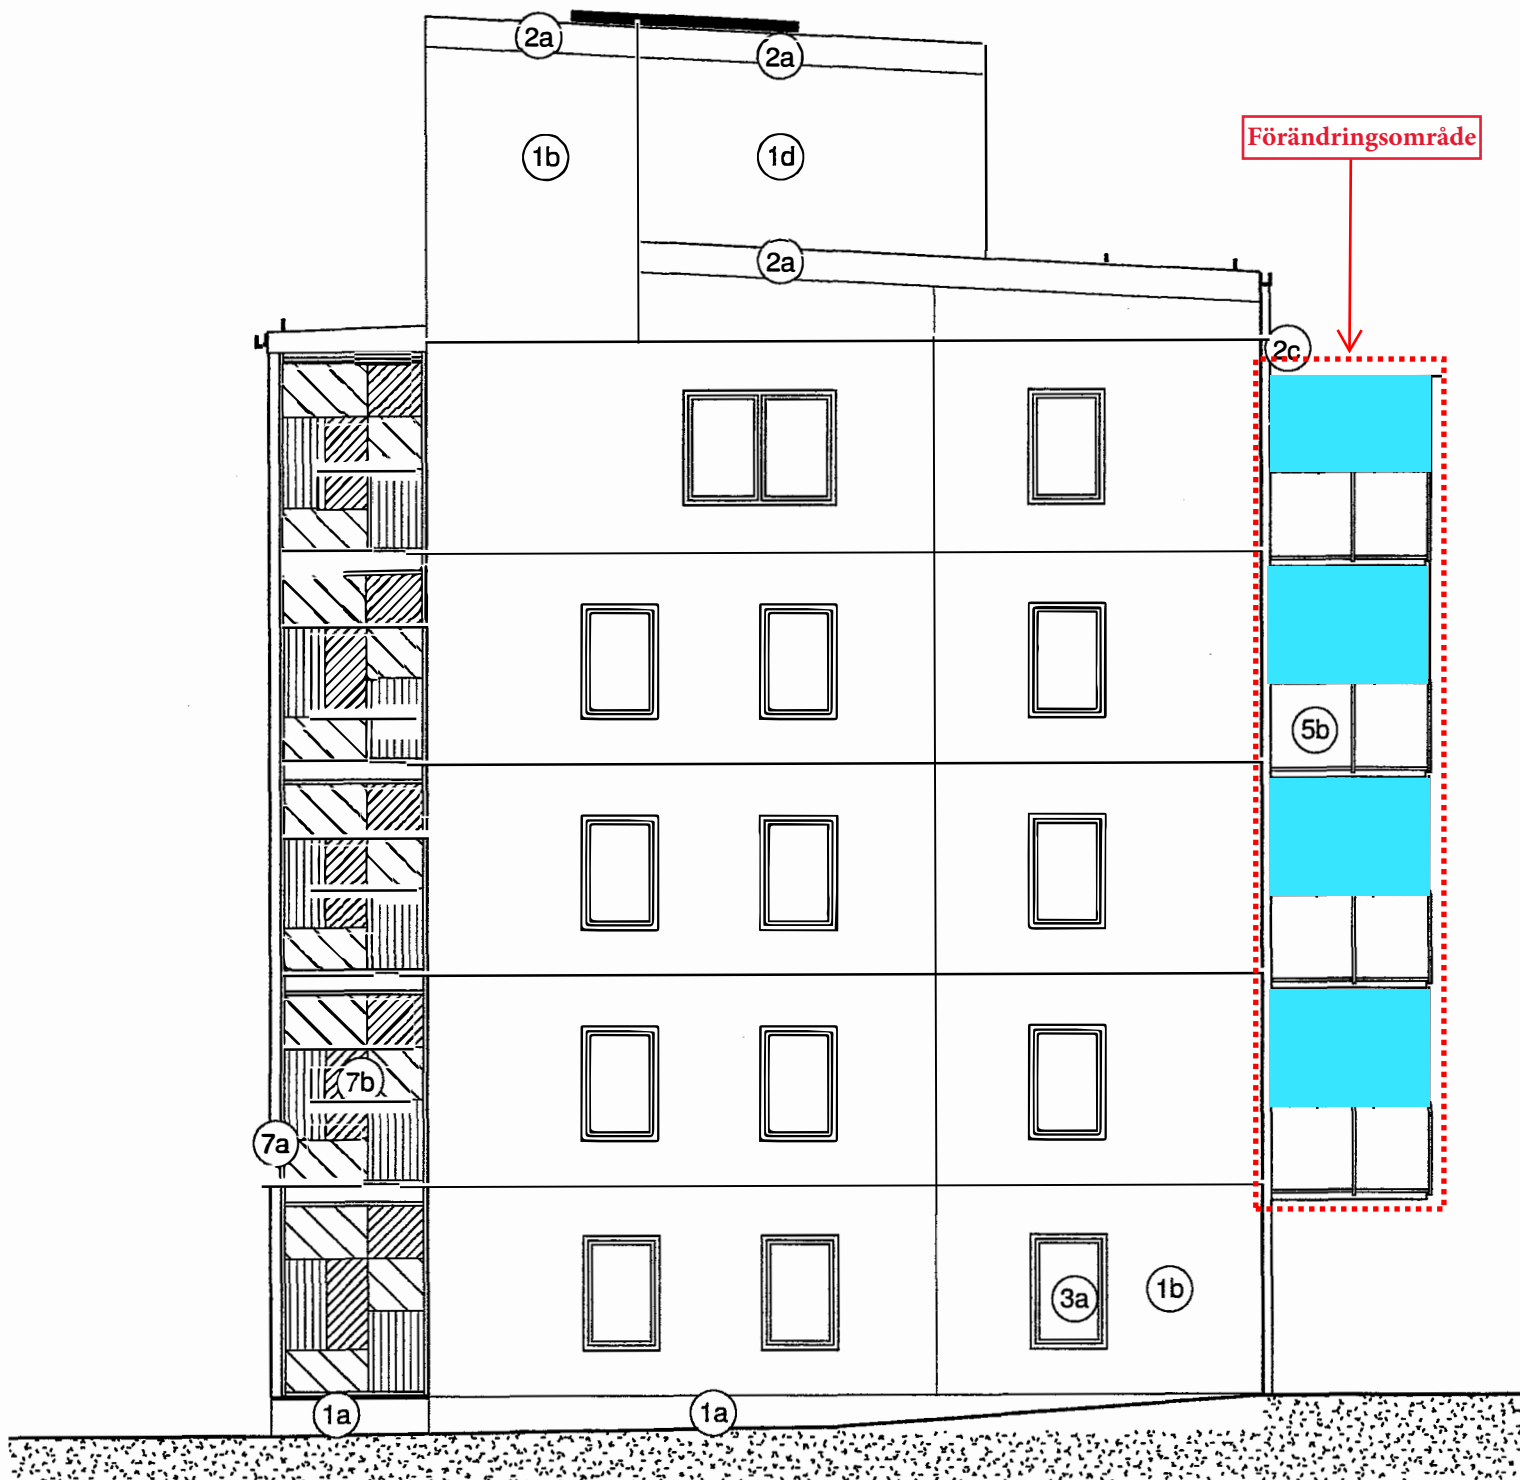


Bygglov - Fasad mot norr



Bygglov - Fasad mot öster

Skärmar vid lgh, bakom pelare,  
se plan A-110 till A-114

SKALA 1:100

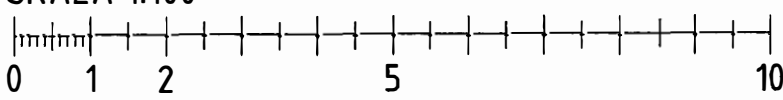

METER

BET	ÄNDRINGEN AVSER	DATUM	SIGN
BYGGLOVHANDLING			
VEIDEKKE			
ORIENTERINGSFIGUR			
KV BRANDDÖRREN HUS L2			
B	VEIDEKKE BOSTAD AB	tel. 08-635 61 00	
TE	VEIDEKKE ENTREPRENAD AB	tel. 08-635 61 00	
<input checked="" type="checkbox"/> A	WHITE ARKITEKTER	tel. 08-402 25 00	
UPPDRAGS NR	BYTAD AV	HANDLÄGGARE	
9126543000	L.A. KM	K.M/Hendefelt	
DATUM	ANSVARIG		
2017-06-09	L. MELIN		
HUS L2 FASADER MOT NORR OCH ÖSTER			
SKALA	NUMMER	BET	
A1 1:100 A3 1:200	A-40.3-L2102		