

FÖRKLARINGAR

PLUSHÖJDER ANGES I METER OCH AVSER FÄRDIGT GOLV
ALLA MÅTT I MM

-----	EI 60
-----	EI 30
-----	UNDERTAK/INKLÄDNAD
DM	DISKMASKIN
TP	TVÄTTPELARE
TM	TVÄTTMASKIN
TT	TORKTUMLARE
K	KYL
F	FRYS
K/F	KYL/FRYS
ST	STÅD
G	GARDEROB
SG	SKJUTDÖRRSGARDEROB
L	LINNEGARDEROB
PB	POSTBOX
KV	KONSTVERK
SR	STUPRÖR

1300 MM VÄNDRADIE RULLSTOL

FÖRESKRIFTER

SAMTLIGA UNDERTAK FASTA.



HÄNVISNINGAR

UTEPLATSER ENLIGT L.A.

MINDRE VARIATIONER I FÖNSTERSÄTTNING REDOVISAS
PÅ FASADRITNING

FÖRRÄDSYTA ERSÄTTS I VISSA FALL AV
SKÅPSINREDNING.

TILLGÄNGLIGHETSGRANSKNING UTFÖRD.

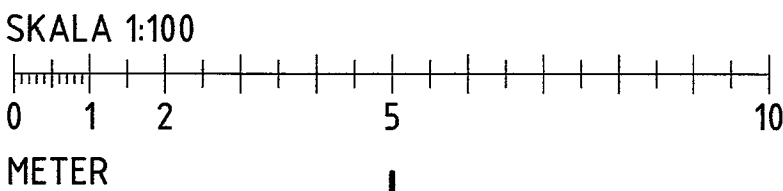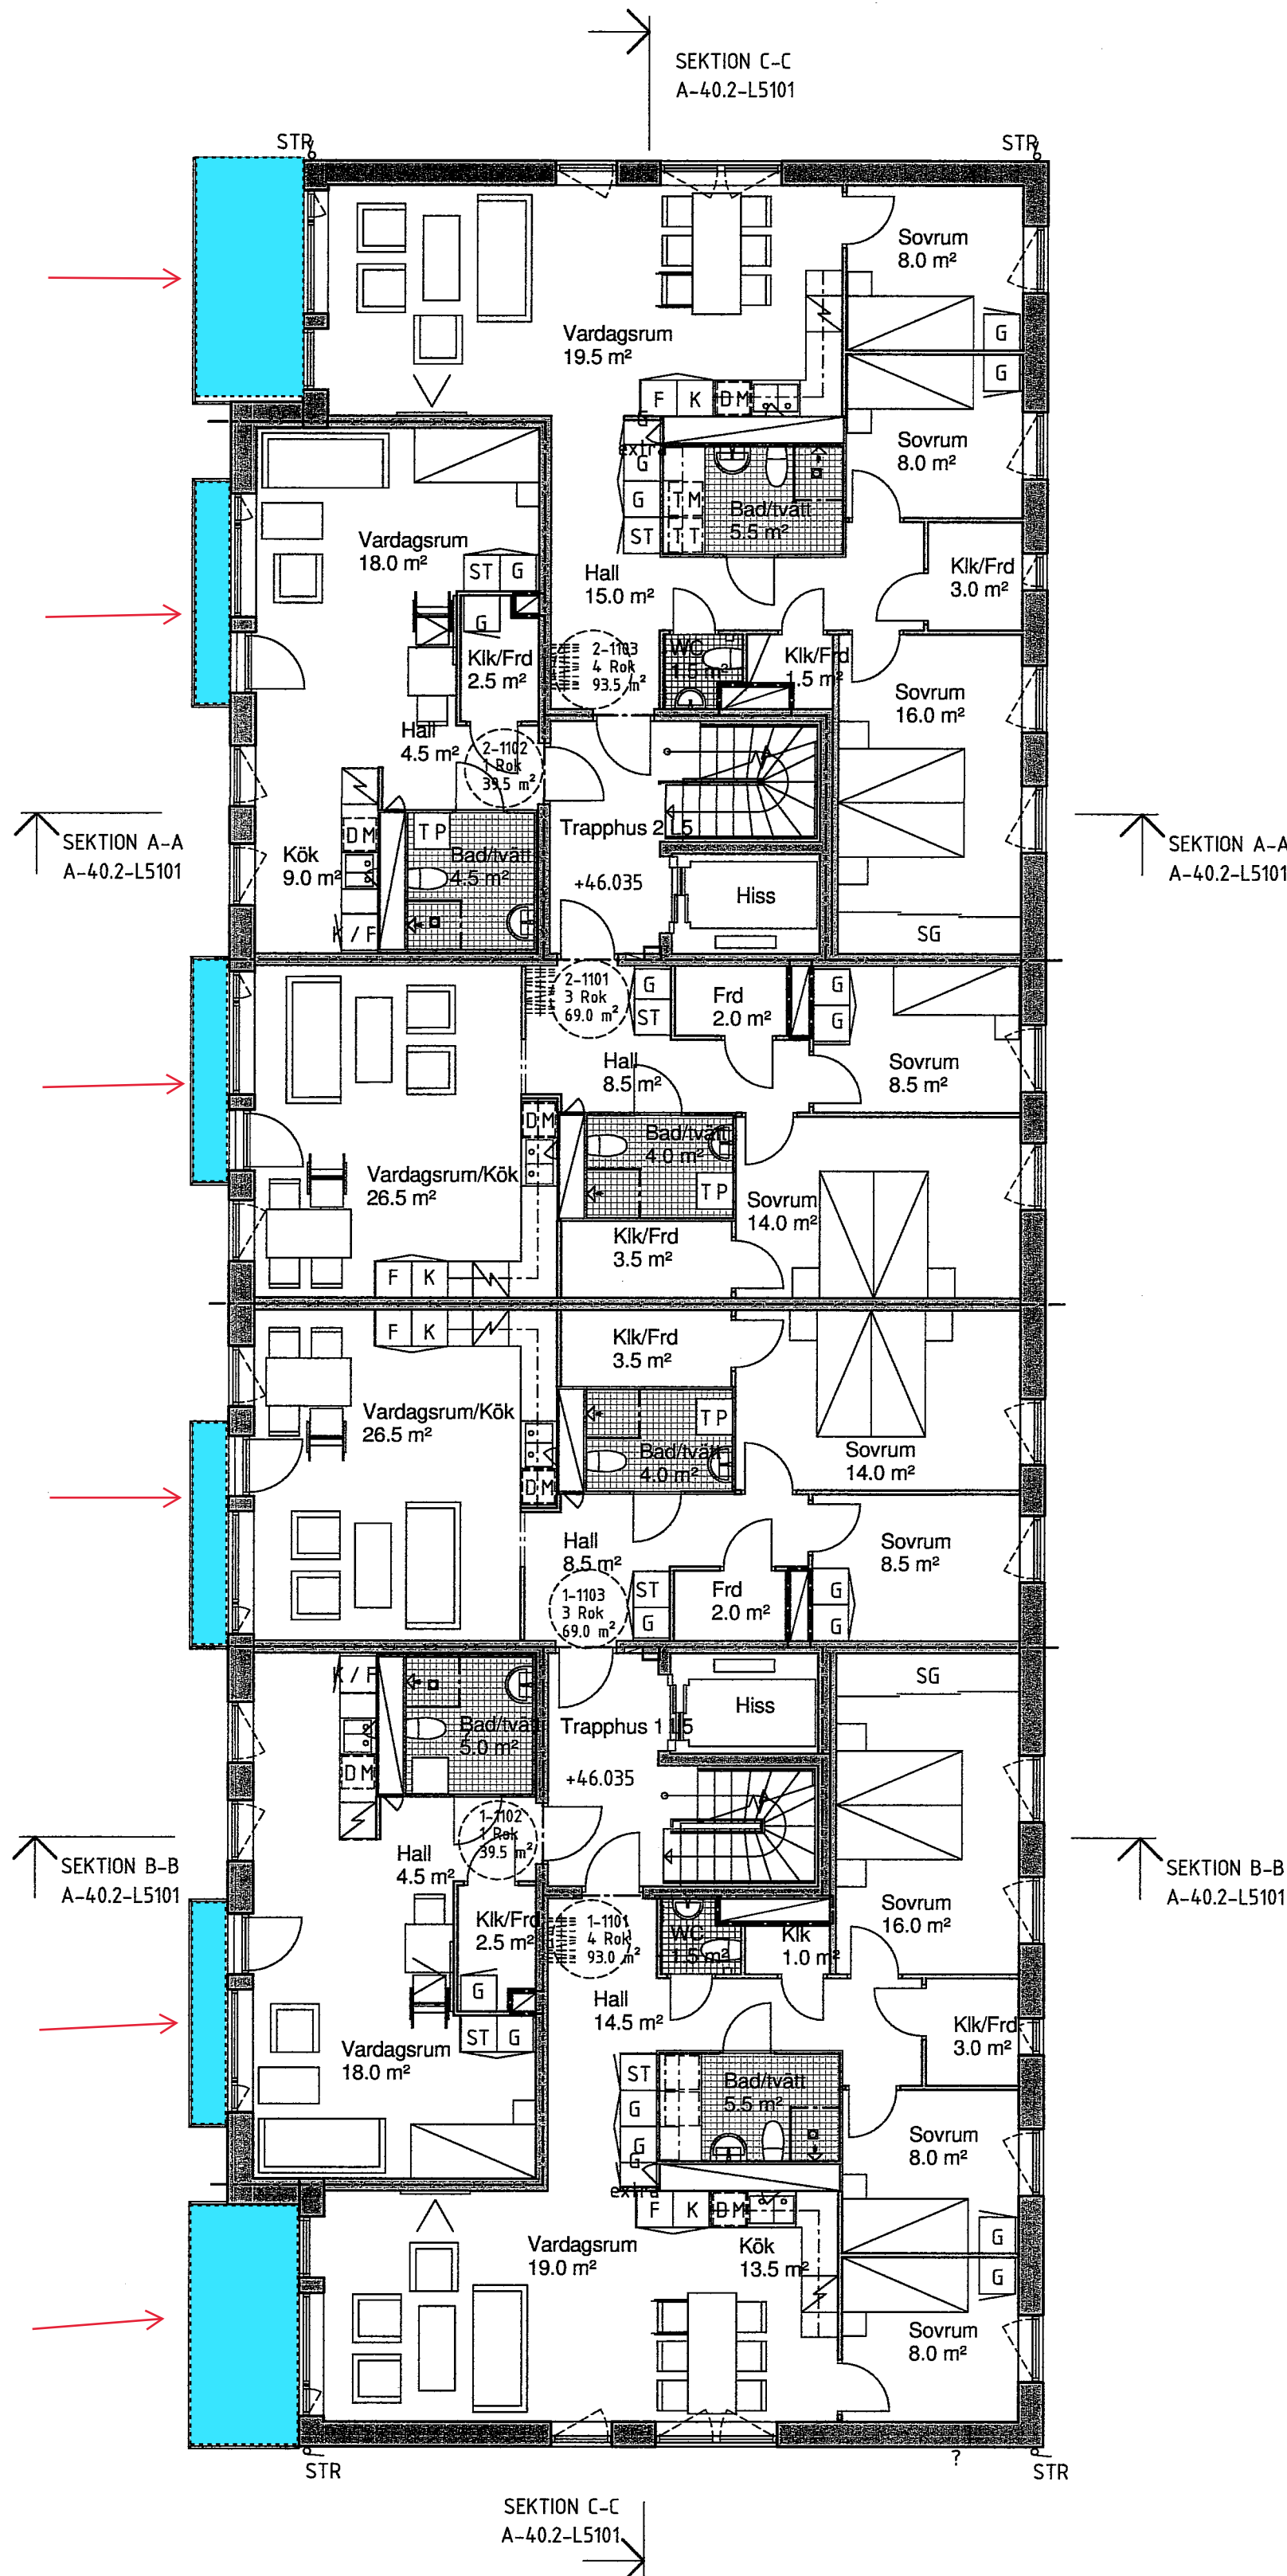

BET	ÄNDRINGEN AVSER	DATUM	SIGN
BYGGLOVHANDLING			
VEIDEKKE			
ORIENTERINGSFIGUR			
TAKPLAN PLAN 15 PLAN 14 PLAN 13 PLAN 12 PLAN 11 PLAN 10 PLAN 09			
KV BRANDDÖRREN HUS L5			
B	VEIDEKKE BOSTAD AB	tel. 08-635 61 00	
TE	VEIDEKKE ENTREPRENAD AB	tel. 08-635 61 00	
<input checked="" type="checkbox"/>	A WHITE ARKITEKTER	tel. 08-402 25 00	
UPPDRAGSNUM: 9126543000			
RITAD AV: L.A. K.M.			
HANTERAD AV: K.M. /Hendefelt			
DATUM: 2017-06-09			
ANSVARIG: L. MELIN			
HUS L5 PLAN 11			
SKALA: A1 1:100 A3 1:200	NUMMER: A-40.1-L5111		BET

PLUSHÖJDER ANGES I METER OCH AVSER FÄRDIGT GOLV
ALLA MÅTT I MM

FÖRESKRIFTER

SAMTLIGA UNDERTAK FASTA.

UTEPLATSER ENLIGT LA.


MINDRE VARIATIONER I FÖNSTERSÄTTNING REDOVISAS PÅ FASADRITNING

FÖRRÅDSYTA ERSÄTTTS I VISSA FALL AV
SKÅPSINREDNING.

TILLGÄNGLIGHETSGRANSKNING UTFÖRD.

VEIDEKKE

ORIENTERINGSFIGUR

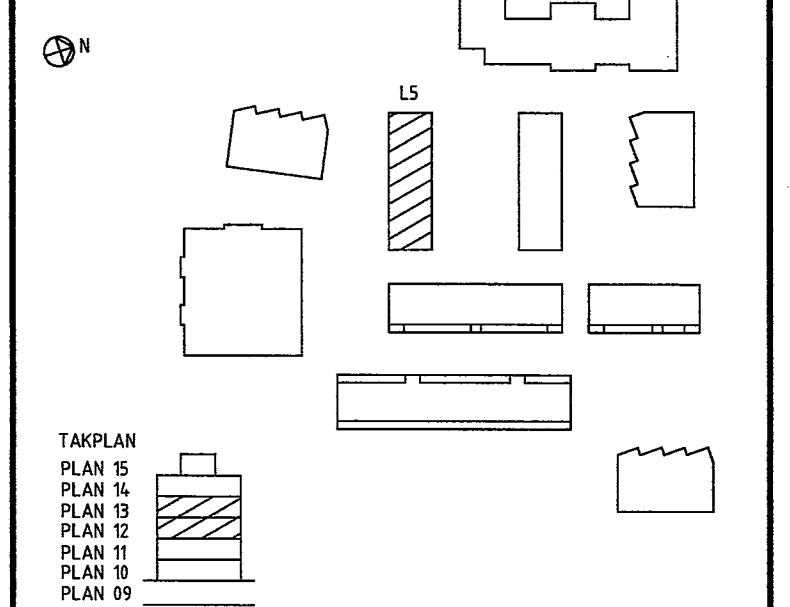


	B VEIDEKKE BOSTAD AB	tel. 08-635 61 00
	TE VEIDEKKE ENTREPRENAD AB	tel. 08-635 61 00
<input checked="" type="checkbox"/>	A WHITE ARKITEKTER	tel. 08-402 25 00

UPPDRA.G.NR 9126543000	RITAD AV I.A, K.M	HANDLÄGGARE K.M /Hendefelt
DATUM 2017-06-09	ANSVARIG L .MELIN	

HUS L5
PLAN 12-13

SKALA A1 1:100 A3 1:200	NUMBER A-40.1-L5112-113	BET
-------------------------------	----------------------------	-----

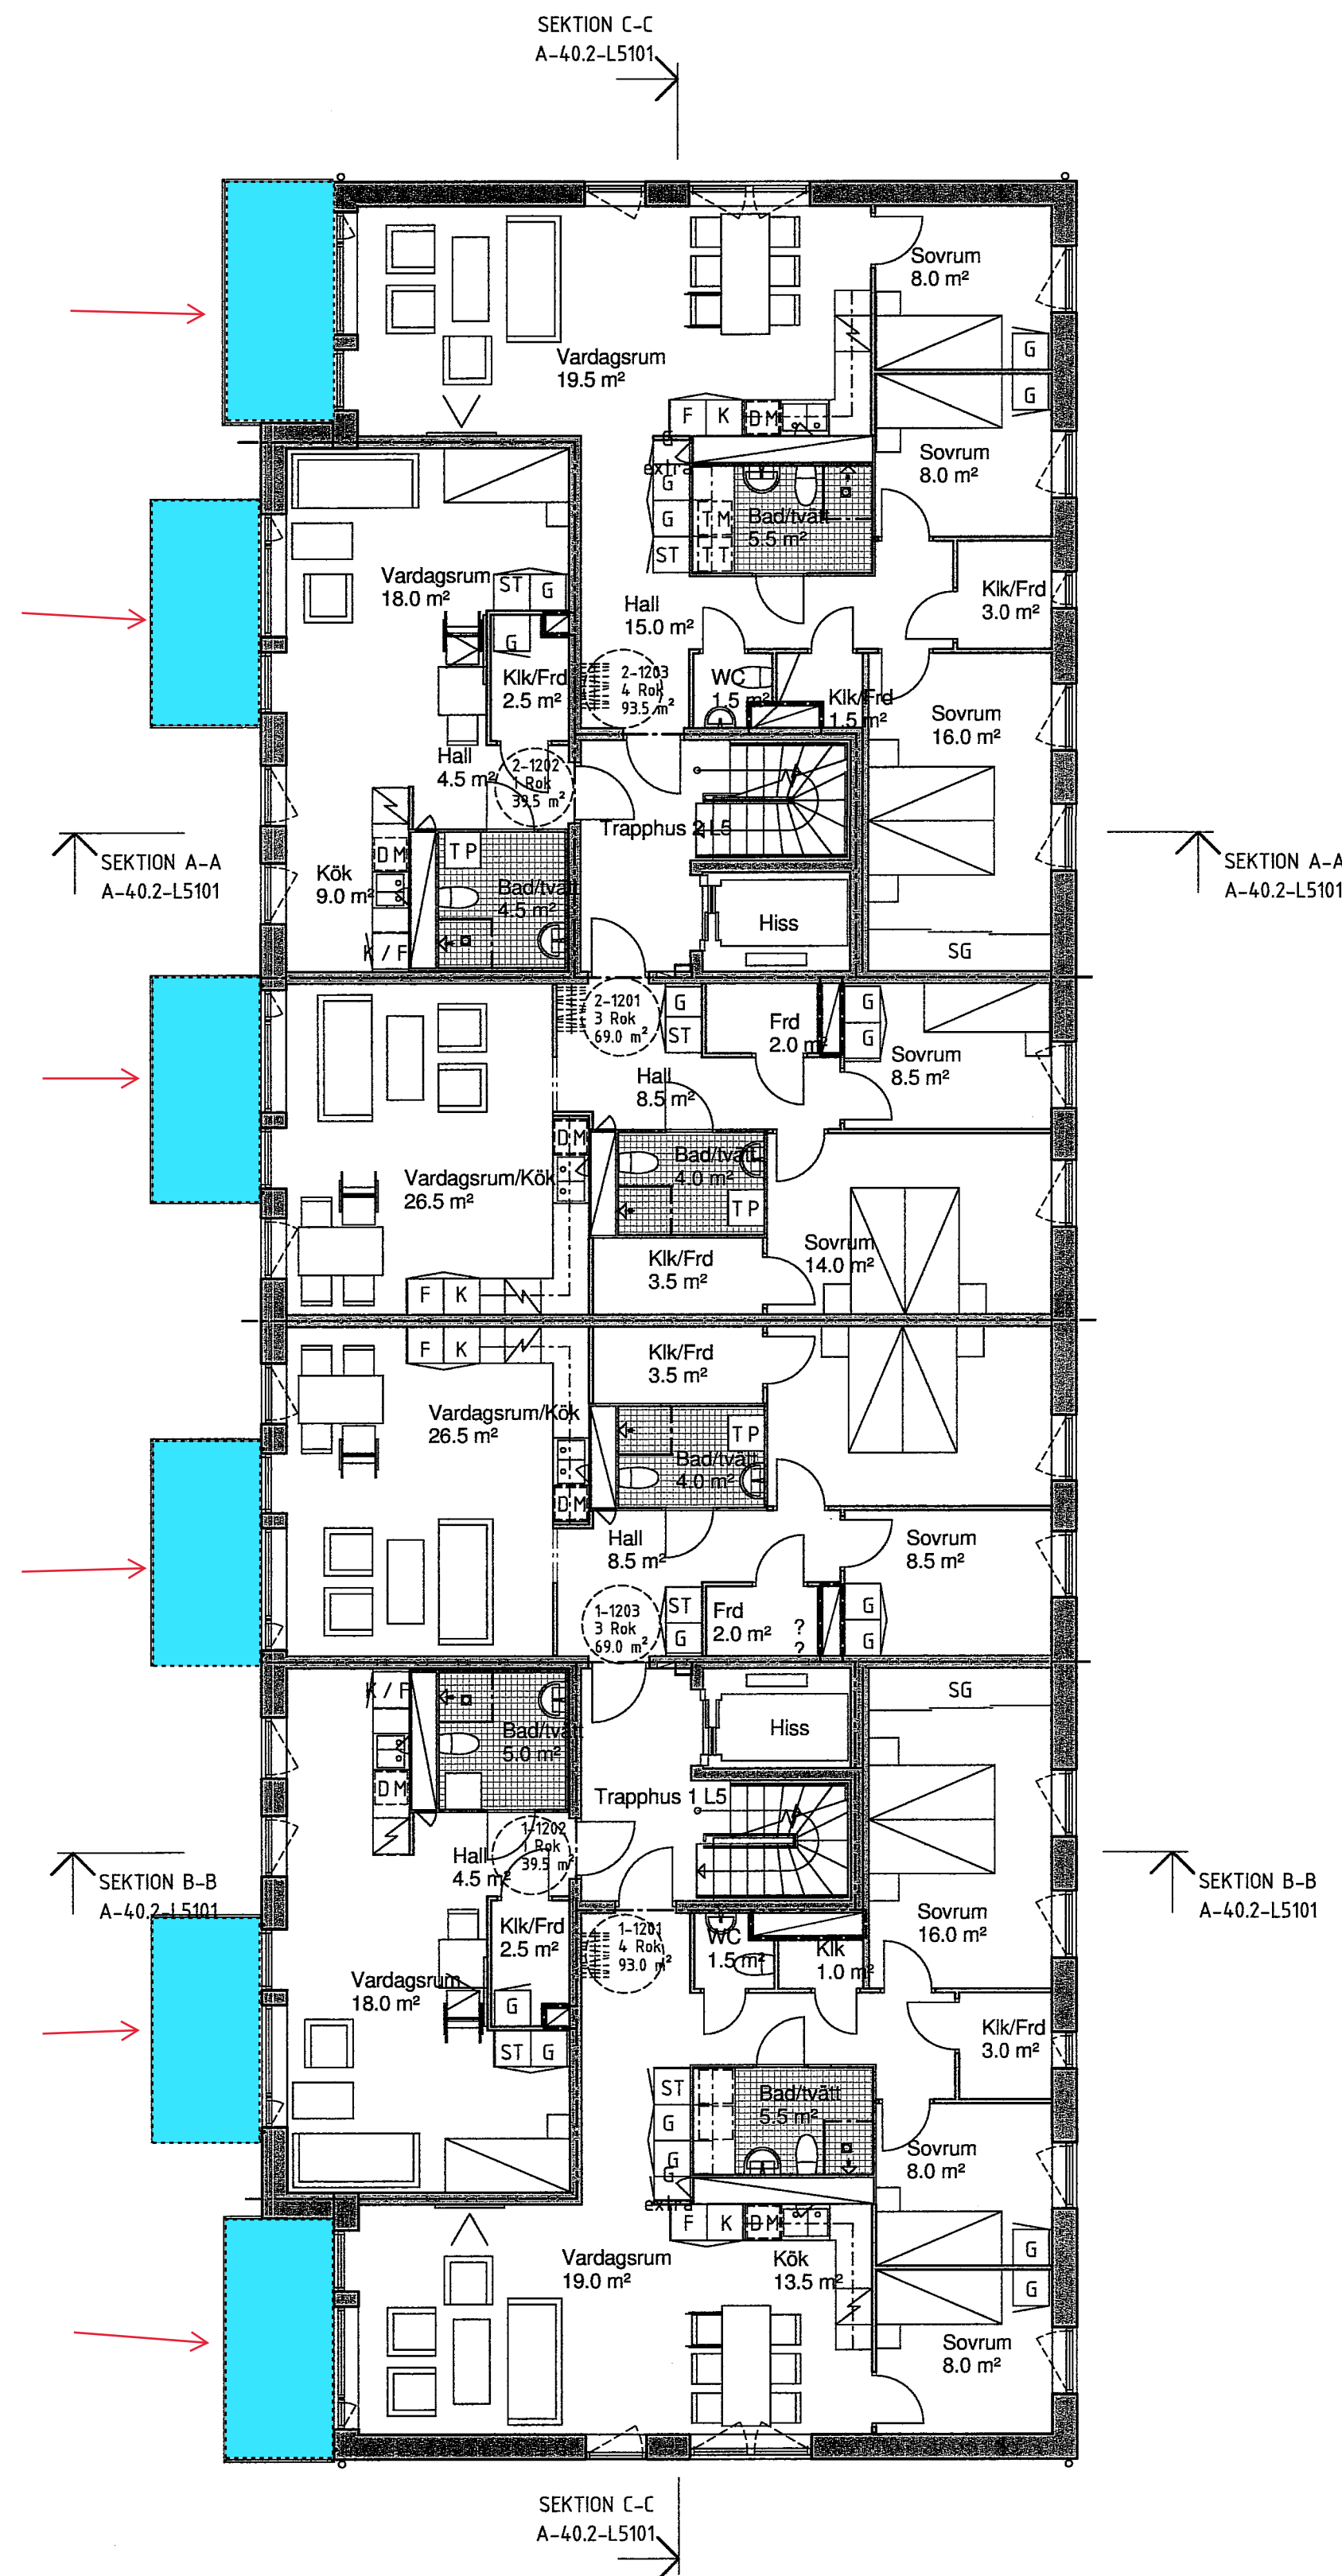

FÖRKLARINGAR

PLUSHÖJDER ANGES I METER OCH AVSER FÄRDIGT GOLV
ALLA MÅTT I MM

-----	EI 60
-----	EI 30
-----	UNDERTAK/INKLÄDNAD
DM	DISKMASKIN
TP	TVÄTTPELARE
TM	TVÄTTMASKIN
TT	TORKTUMLARE
K	KYL
F	FRYS
K/F	KYL/FRYS
ST	STÅD
G	GARDEROB
SG	SKJUTDÖRRSGARDEROB
L	LINNEGARDEROB
PB	POSTBOX
KV	KONSTVERK
SR	STUPRÖR
○	1300 MM VÄNDRADIE RULLSTOL

FÖRESKRIFTER

SAMTLIGA UNDERTAK FASTA.



HÄNVISNINGAR

UTEPLATSER ENLIGT L.A.

MINRE VARIATIONER I FÖNSTERSÄTTNING REDOVISAS
PÅ FASADRITNING

FÖRRÄDSYTA ERSÄTTS I VISSA FALL AV
SKÅPSINREDNING.

TILLGÅNGLIGHETSGRANSKNING UTFÖRD.

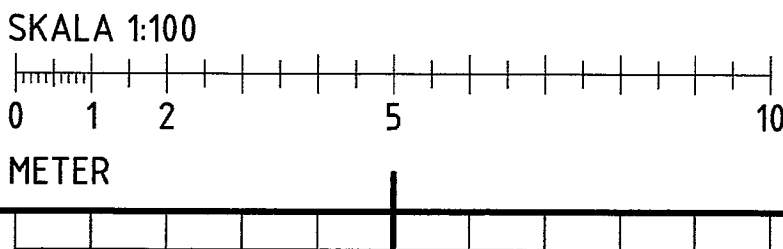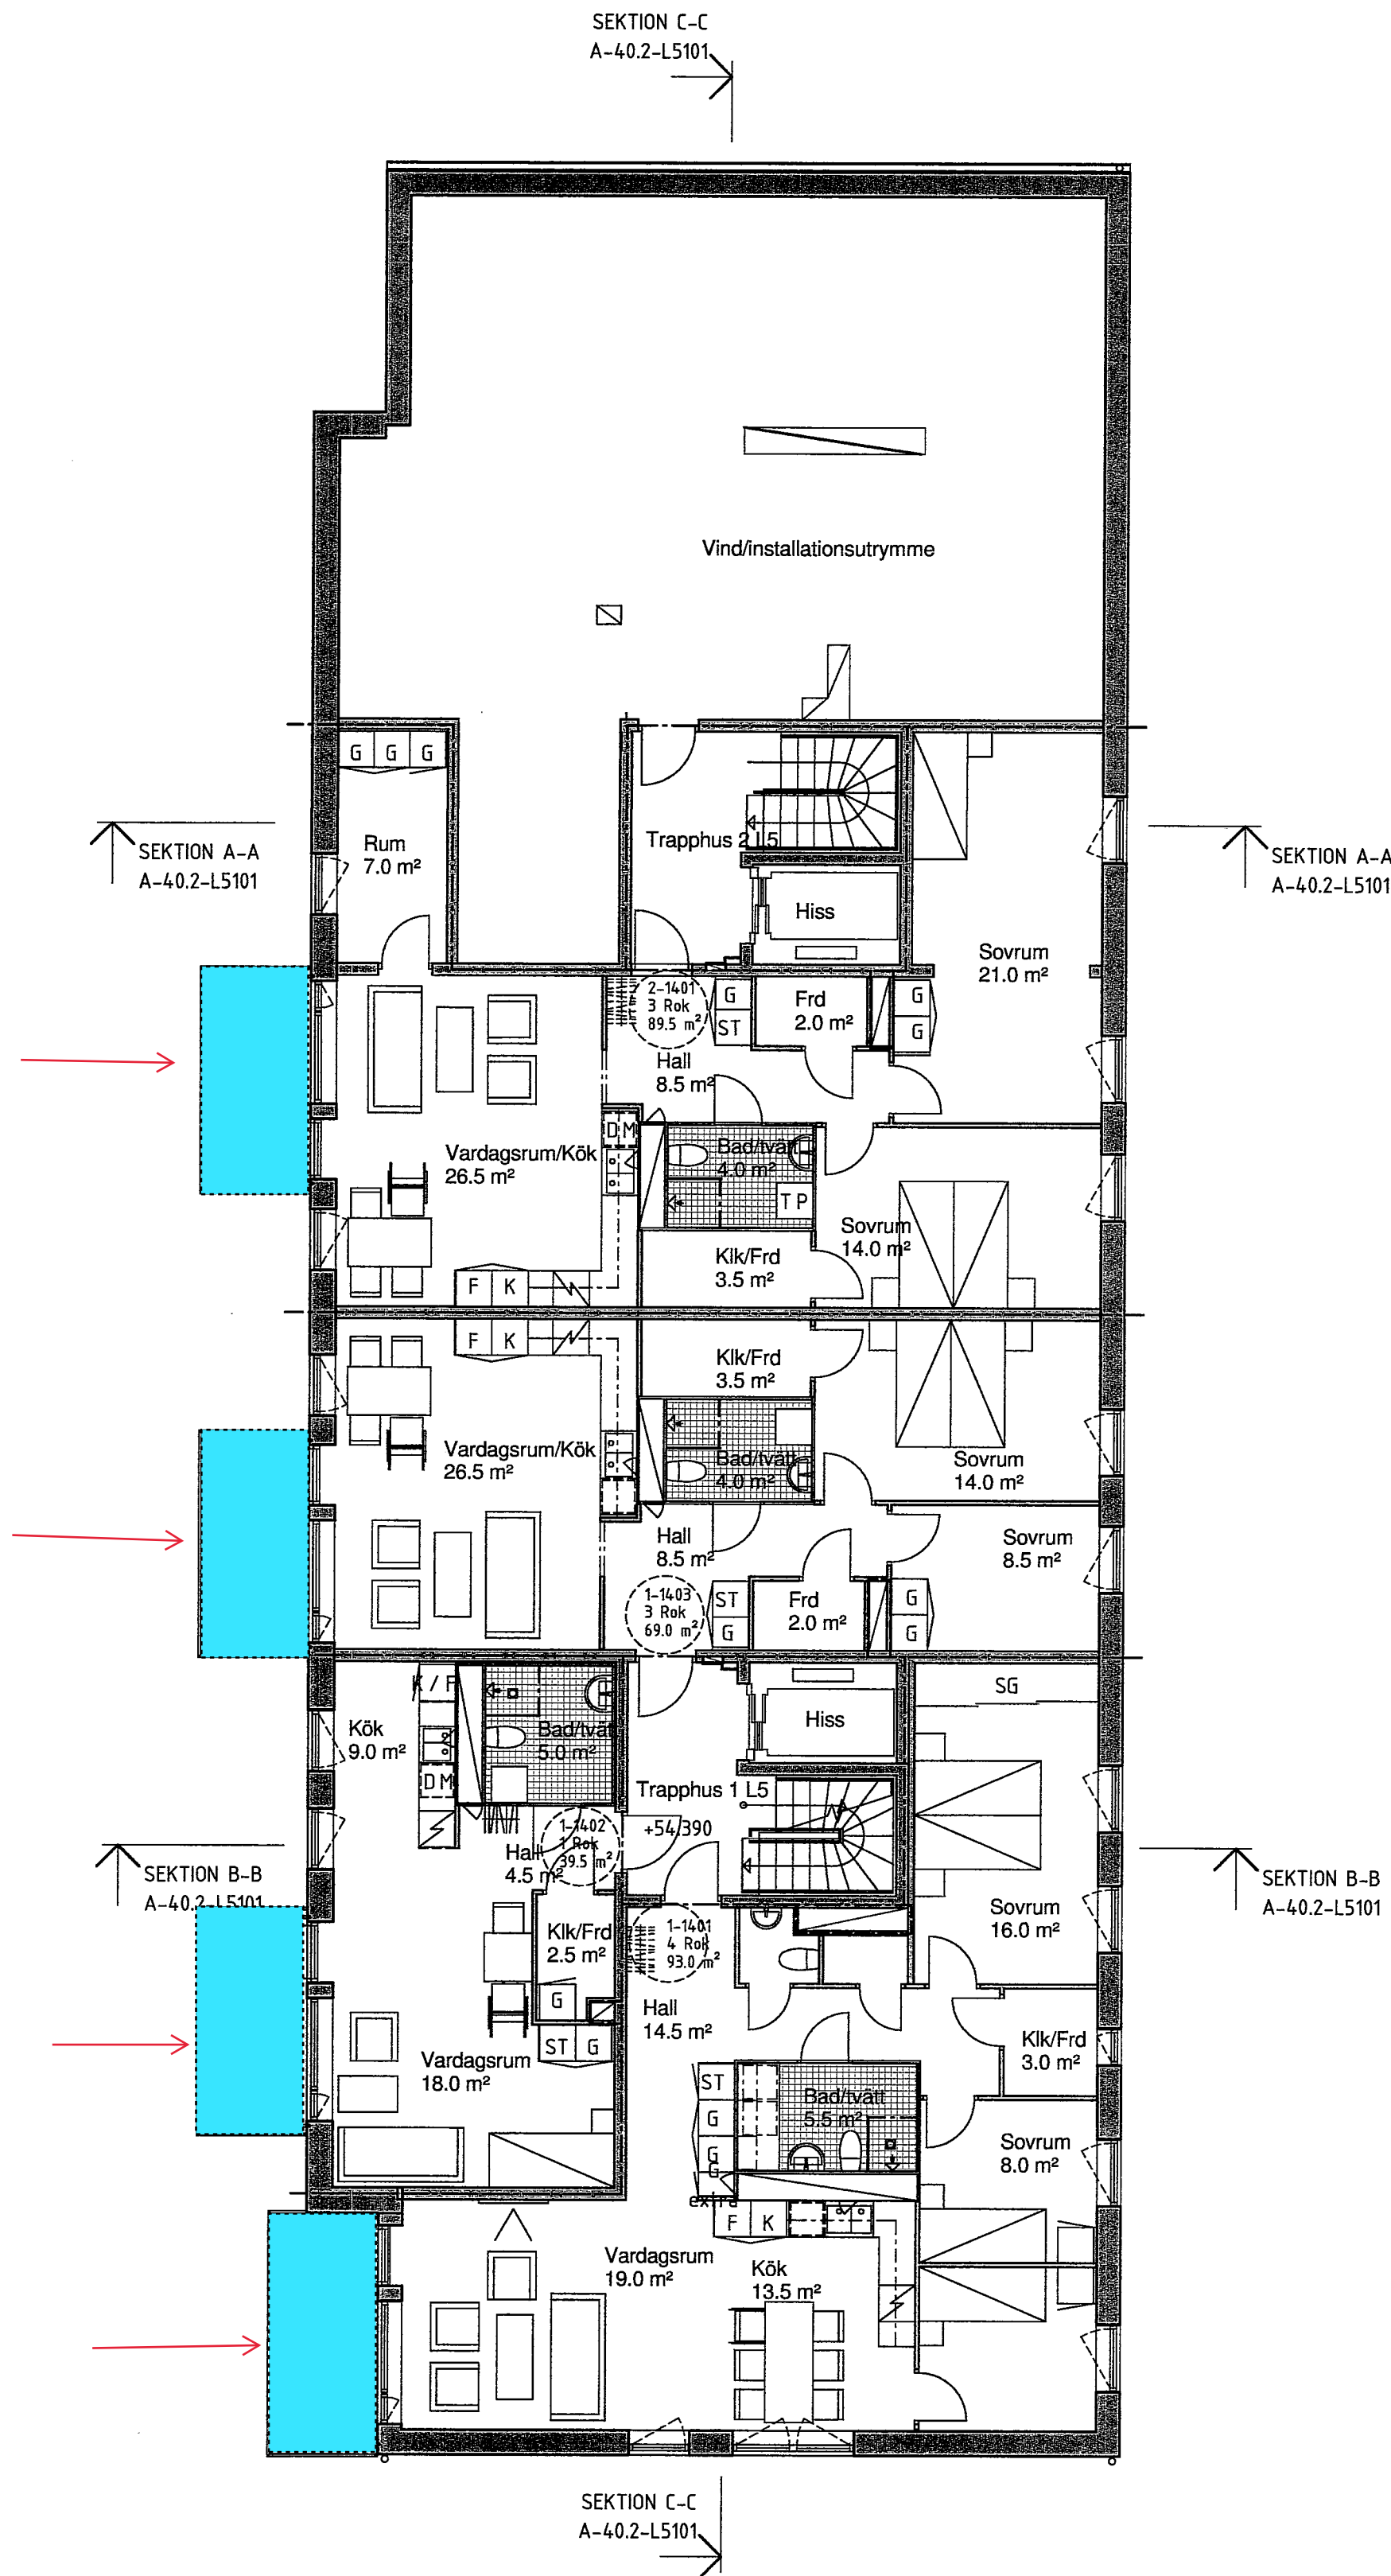

BET	ÄNDRINGEN AVSER	DATUM	SIGN
BYGGLOVHANDLING			
VEIDEKKE			
ORIENTERINGSFIGUR			
KV BRANDDÖRREN HUS L5			
B	VEIDEKKE BOSTAD AB	tel. 08-635 61 00	
TE	VEIDEKKE ENTREPRENAD AB	tel. 08-635 61 00	
X	A WHITE ARKITEKTER	tel. 08-402 25 00	
UPPDRAGS 912654-3000			
RITAD AV I.A., K.M.		HANDLÄGARE K.M. /Hendefelt	
DATUM 2017-06-09		ANSVARIG L. MELIN	
HUS L5 PLAN 14			
SKALA A1 1:100 A3 1:200	NUMMER A-40.1-L5114		BET

FÖRKLARINGAR

PLUSHÖJDER ANGES I METER OCH AVSER FÄRDIGT GOLV
ALLA MÅTT I MM

-----	EI 60
-----	EI 30
-----	UNDERTAK/INKLÄDNAD
DM	DISKMASKIN
TP	TVÄTTPELARE
TM	TVÄTTMASKIN
TT	TORKTUMLARE
K	KYL
F	FRYS
K/F	KYL/FRYS
ST	STÅD
G	GARDEROB
SG	SKJUTDÖRRSGARDEROB
L	LINNEGARDEROB
PB	POSTBOX
KV	KONSTVERK
SR	STUPRÖR
○	1300 MM VÄNDRADIE RULLSTOL

FÖRESKRIFTER

SAMTLIGA UNDERTAK FASTA.


HÄNVISNINGAR

UTEPLATSER ENLIGT LÅ.

MINDRE VARIATIONER I FÖNSTERSÄTTNING REDOVISAS
PÅ FASADRITNING

FÖRRÄDSYTA ERSÄTTS I VISSA FALL AV
SKÅPSINREDNING.

TILGÅNGLIGHETSGRANSKNING UTFÖRD.

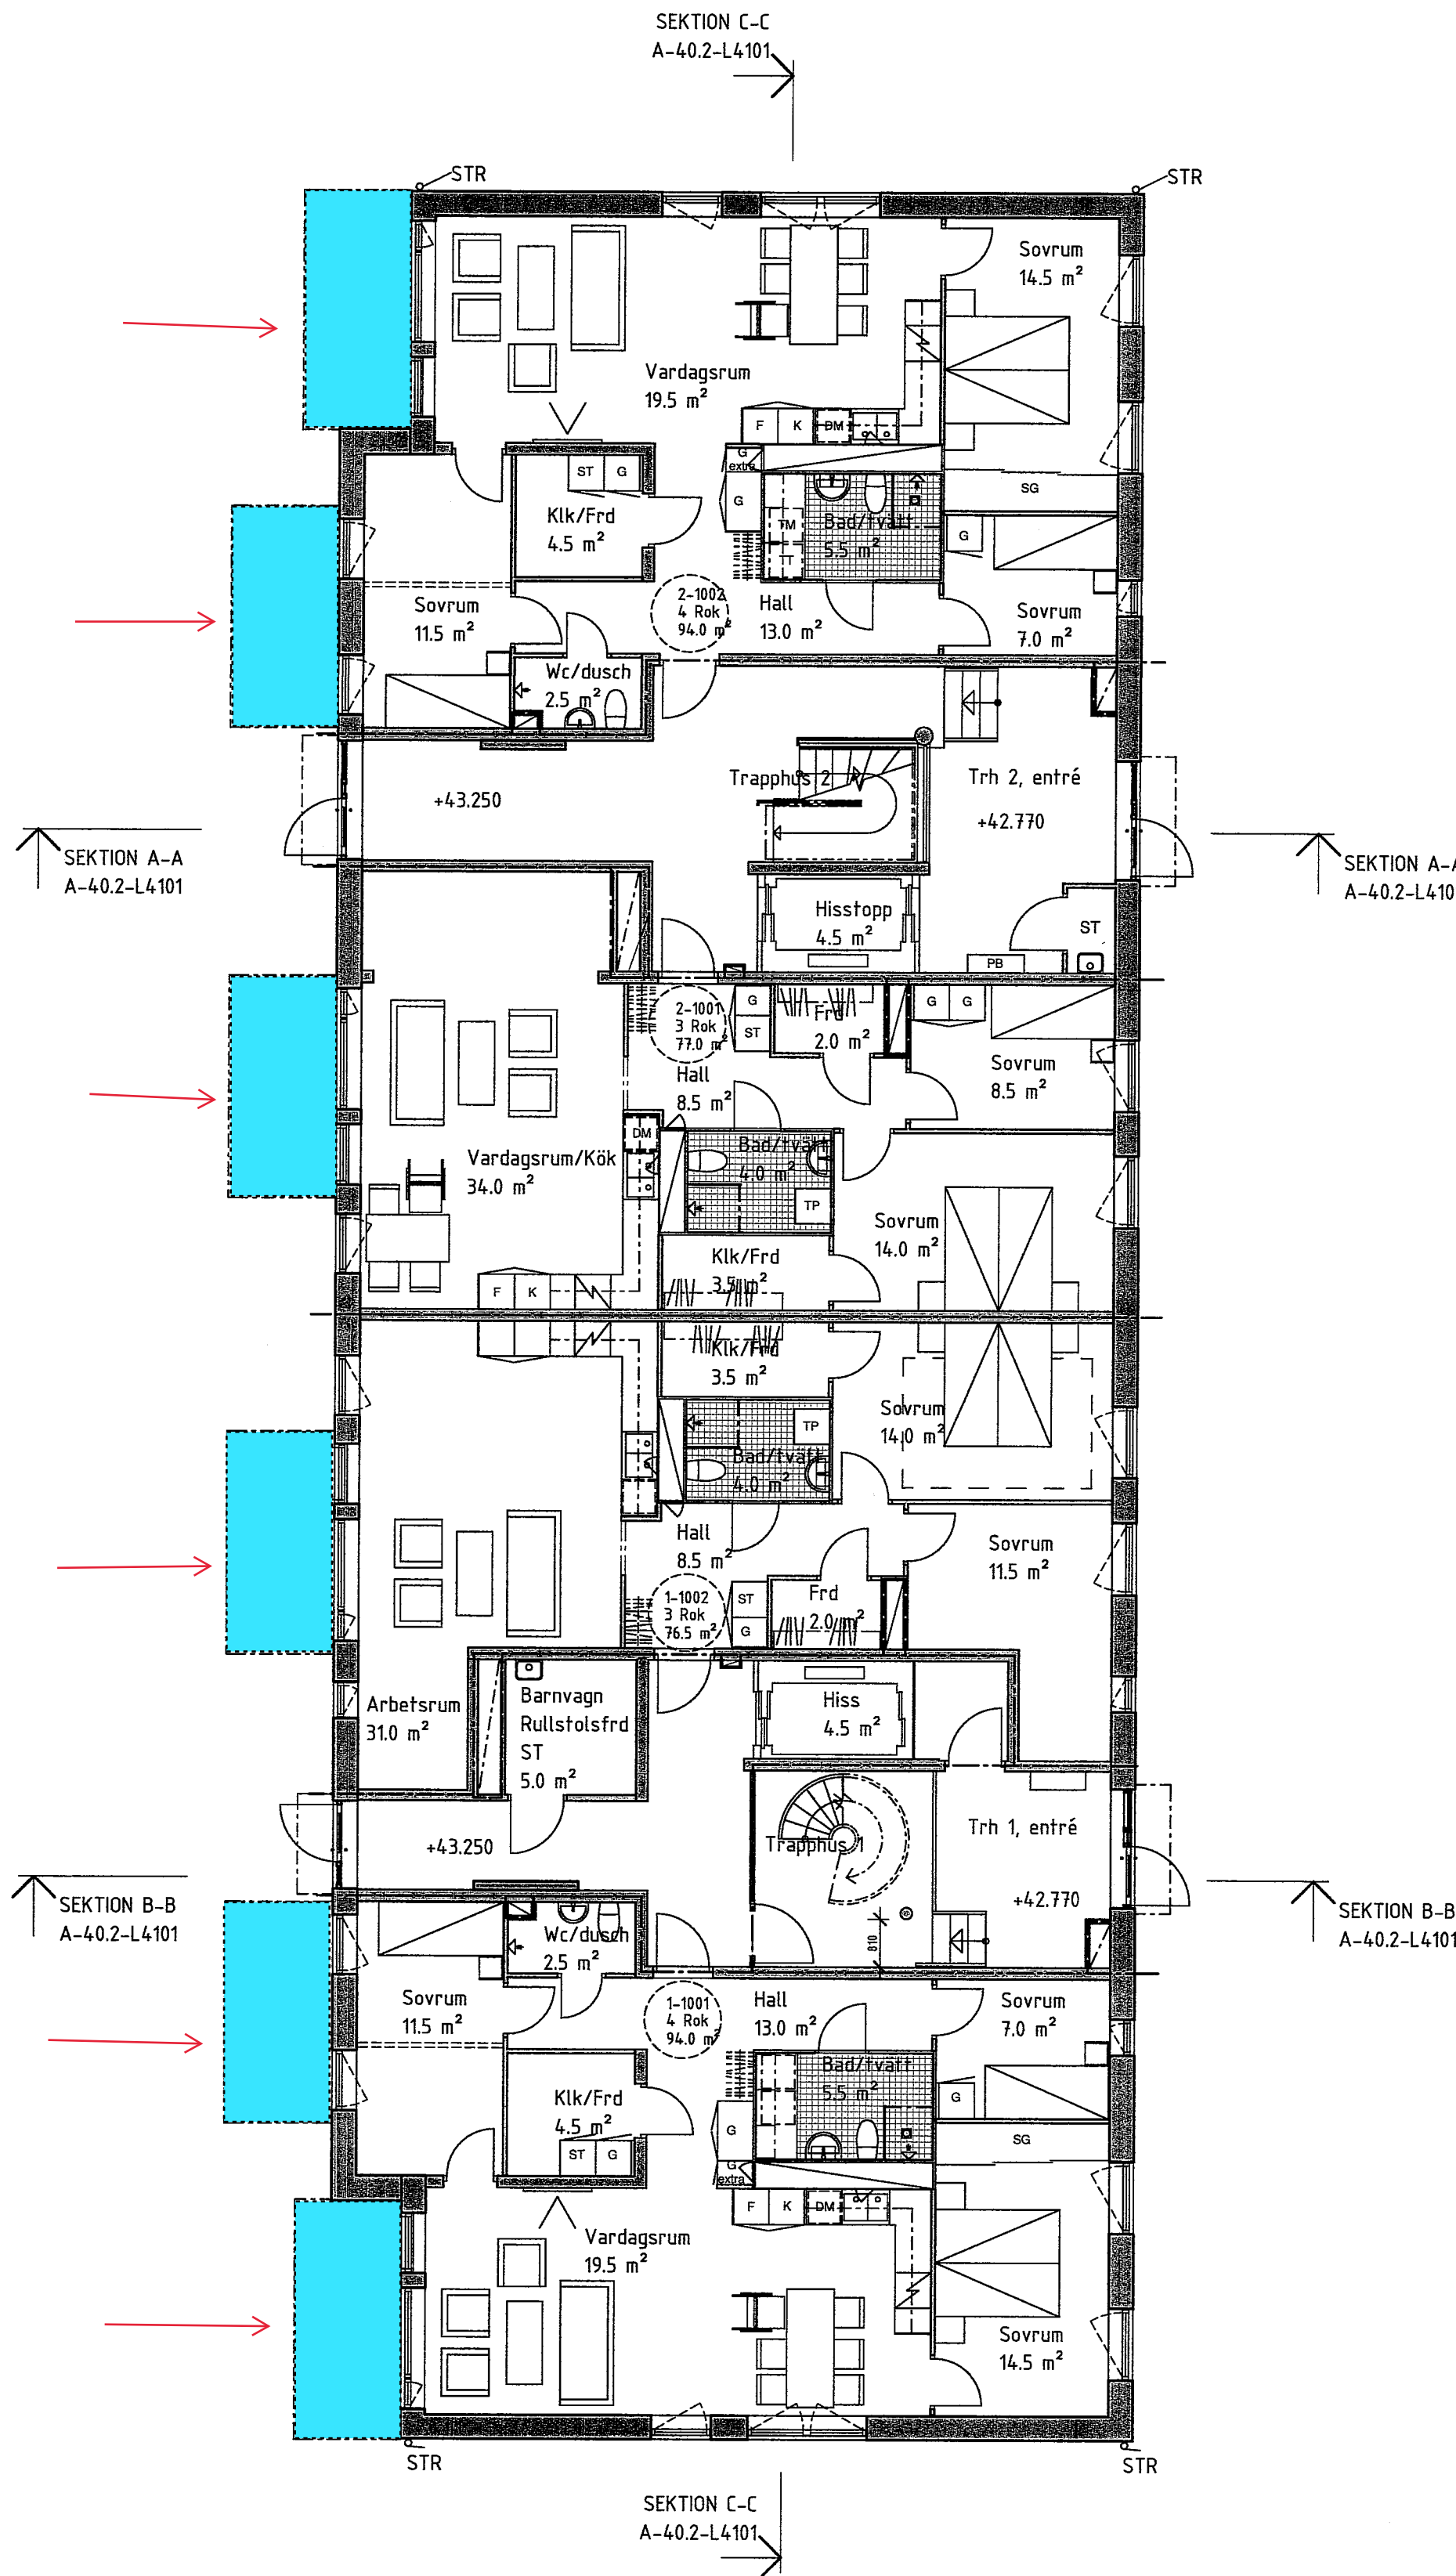

BET	ÄNDRINGEN AVSER	DATUM	SIGN
BYGGLOVHANDLING			
VEIDEKKE			
ORIENTERINGSFIGUR			
TAKPLAN PLAN 15 PLAN 14 PLAN 13 PLAN 12 PLAN 11 PLAN 10			
KV BRANDDÖRREN HUS L4			
B	VEIDEKKE BOSTAD AB	tel. 08-635 61 00	
TE	VEIDEKKE ENTREPRENAD AB	tel. 08-635 61 00	
<input checked="" type="checkbox"/>	A WHITE ARKITEKTER	tel. 08-402 25 00	
UPPGRADE			
912654-3000	RTAD AV I.A, S.N	HANDLÄGGARE K.M/Hendefelt	
2017.06.09	ANSVARIG L. MELIN		
HUS L4 PLAN 10, ENTRÉPLAN			
SKALA A1 1:100 A3 1:200	NUMMER A-40.1-L4110	BET	

FÖRKLARINGAR

PLUSHÖJDER ANGES I METER OCH AVSER FÄRDIGT GOLV
ALLA MÅTT I MM

-----	EI 60
-----	EI 30
-----	UNDERTAK/INKLÄDNAD
DM	DISKMASKIN
TP	TVÄTTPELARE
TM	TVÄTTMASKIN
TT	TORKTUMLARE
K	KYL
F	FRYS
K/F	KYL/FRYS
ST	STÄD
G	GARDEROB
SG	SKJUTDÖRRSGARDEROB
L	LINNEGARDEROB
PB	POSTBOX
KV	KONSTVERK
SR	STUPRÖR
○	1300 MM VÄNDRADIE RULLSTOL

FÖRESKRIFTER

SAMTLIGA UNDERTAK FASTA.

HÄNVISNINGAR



UTEPLATSER ENLIGT L.A.

MINDRE VARIATIONER I FÖNSTERSÄTTNING REDOVISAS
PÅ FASADRITNING

FÖRRÄDSYTA ERSÄTTS I VISSA FALL AV
SKÅPSINREDNING.

TILLGÅNGLIGHETSGRANSKNING UTFÖRD.

BET	ÄNDRINGEN AVSER	DATUM	SIGN
BYGGLOVHANDLING			
VEIDEKKE			
ORIENTERINGSFIGUR			
TAKPLAN PLAN 15 PLAN 14 PLAN 13 PLAN 12 PLAN 11 PLAN 10			
KV BRANDDÖRREN HUS L4			
B	VEIDEKKE BOSTAD AB	tel. 08-635 61 00	
TE	VEIDEKKE ENTREPRENAD AB	tel. 08-635 61 00	
X A	WHITE ARKITEKTER	tel. 08-402 25 00	
UPPDRAGS NR 9126543000			
RTAD AV I.A. S.N		HÄNDELÄGARE K.M/Hendefelt	
DATUM 2017.06.09		ANSVARIG L. MELIN	
HUS L4 PLAN 11-13			
SKALA A1 1:100 A3 1:200	RUPPER A-40.1-L4111-113		BET

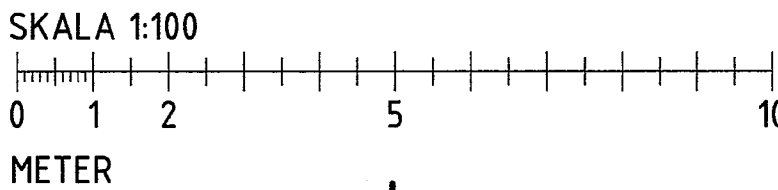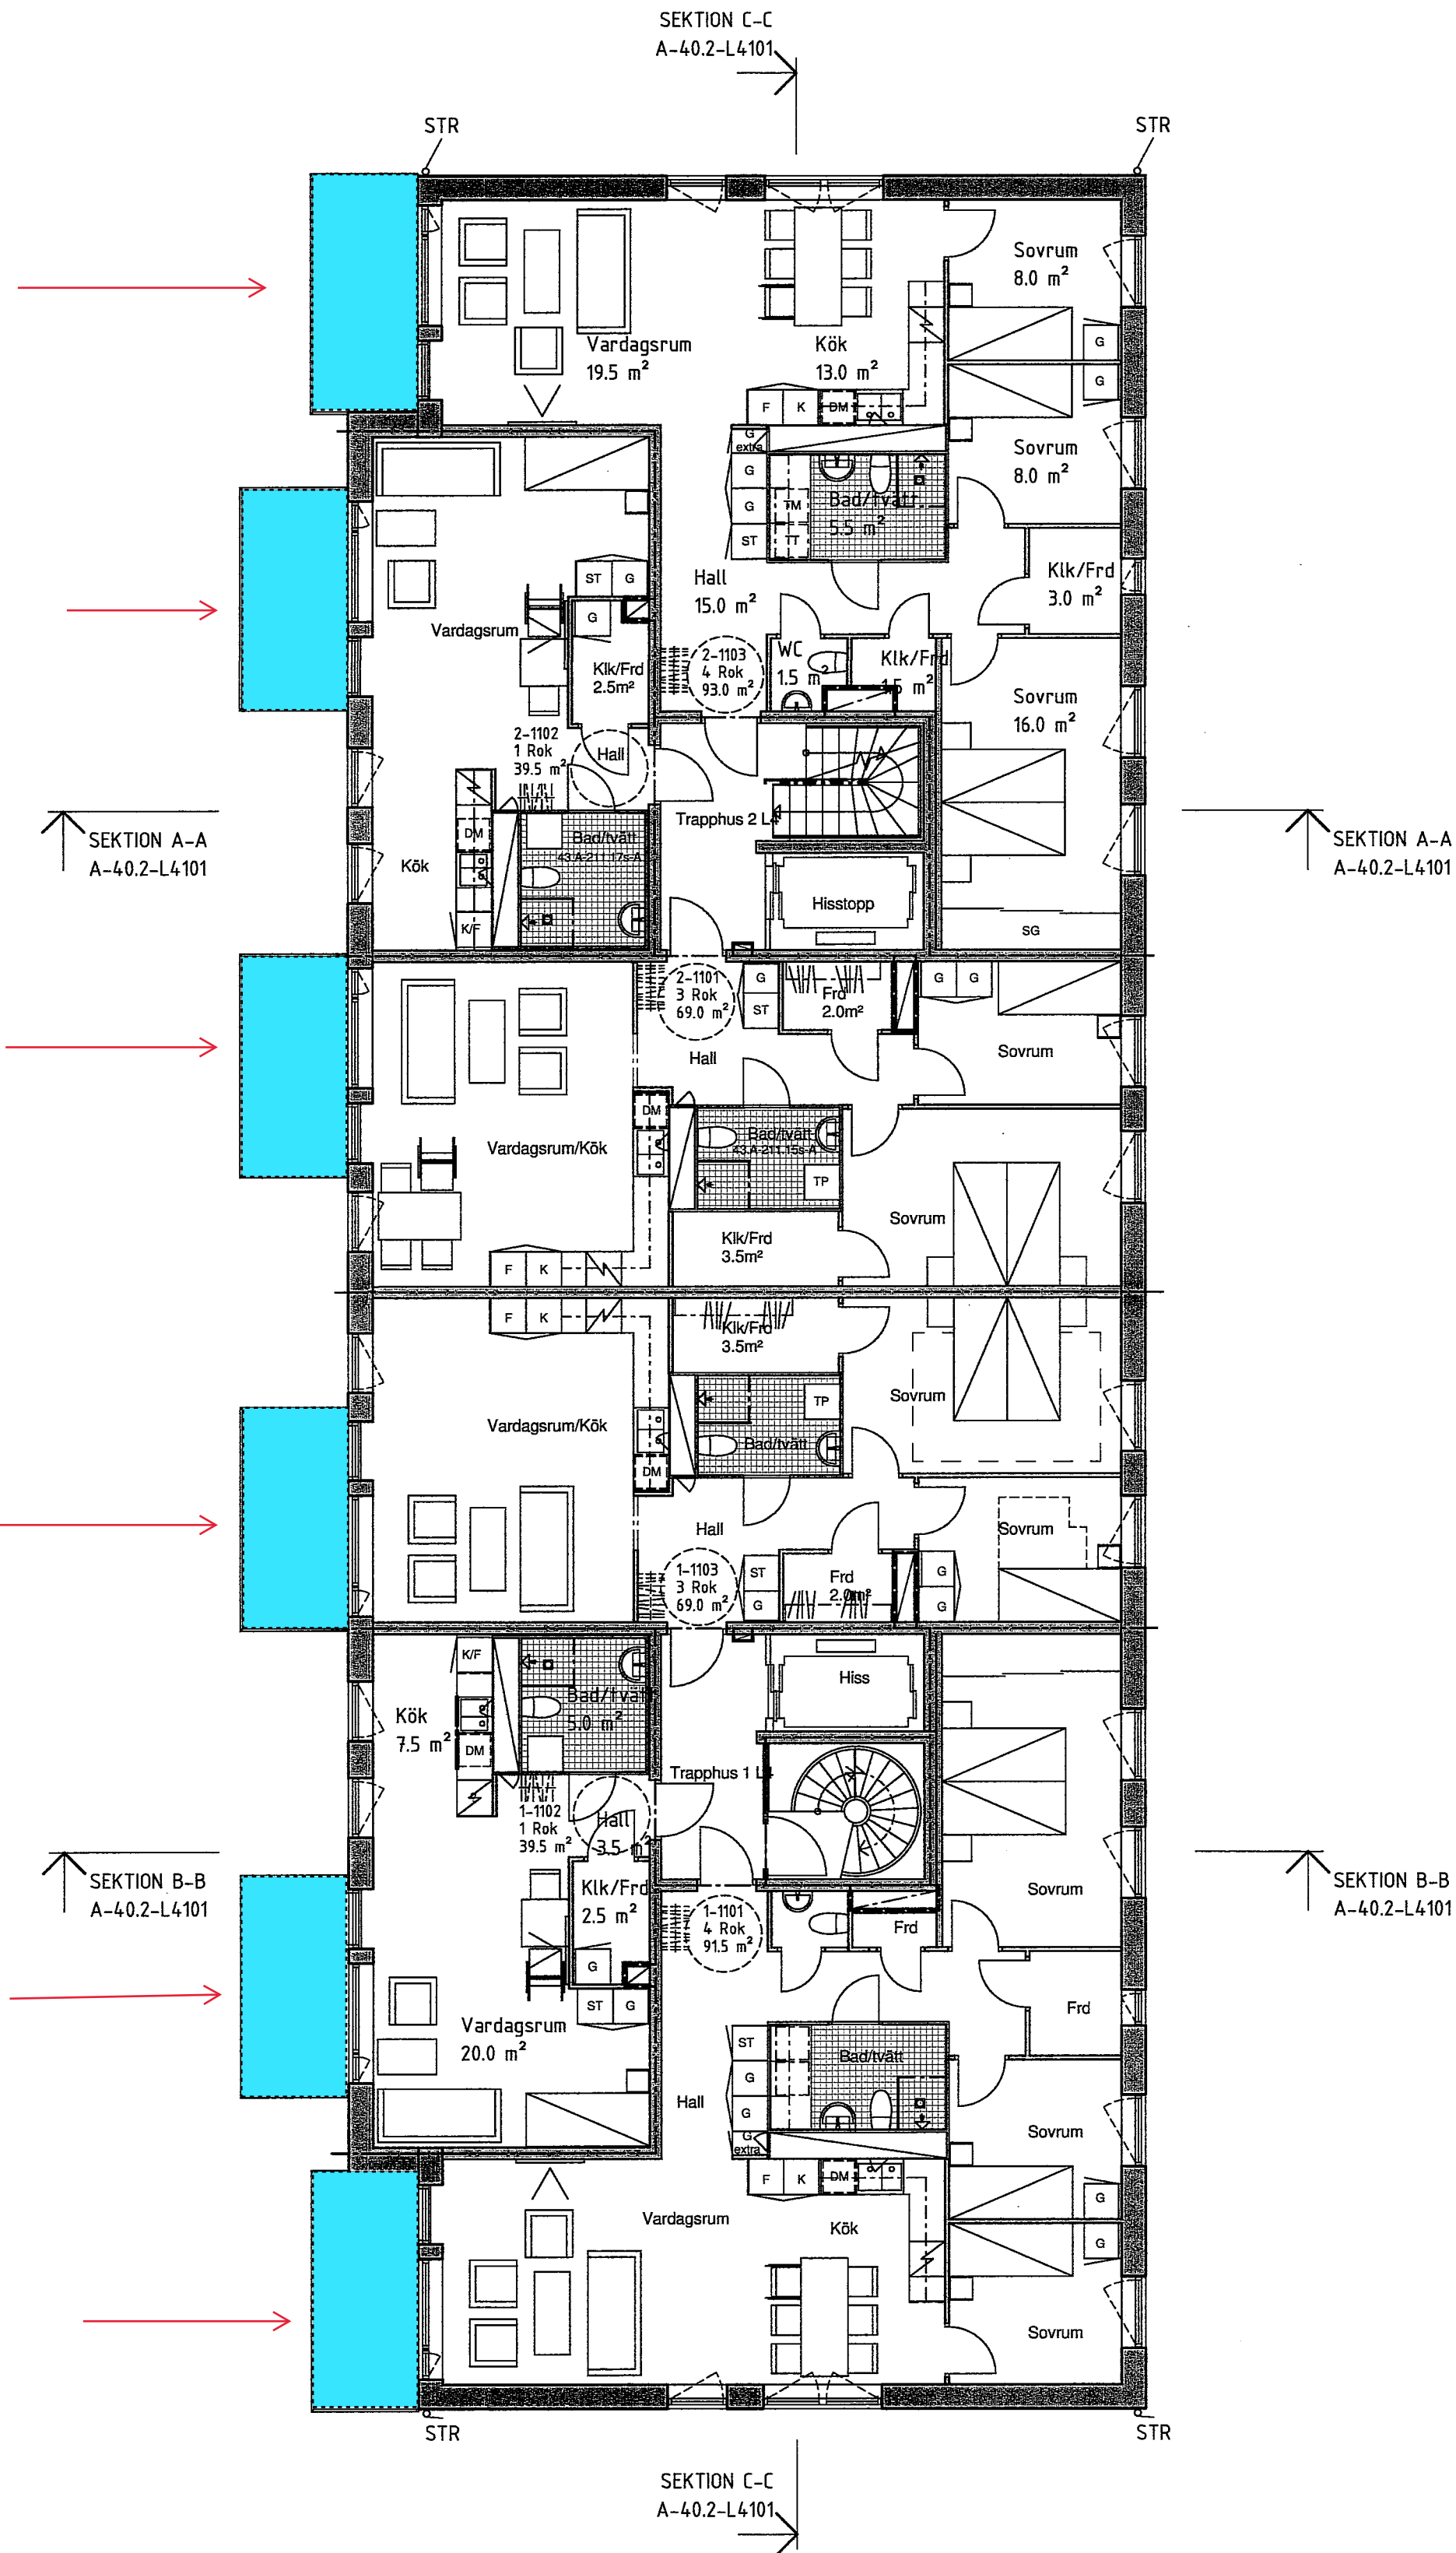

PLUSHÖJDER ANGES I METER OCH AVSER FÄRDIGT GOLV
ALLA MÅTT I MM

1300 MM VÄNDRADIE RULLSTOL


SAMTLIGA UNDERTAK FASTA.

UTEPLATSER ENLIGT LA.

MINDRE VARIATIONER I FÖNSTERSÄTTNING REDOVISAS
PÅ FASADRITNING

FÖRRÅDSYTA ERSÄTTES I VISSA FALL AV
SKÅPSINREDNING.

TILLGÄNGLIGHETSGRANSKNING UTFÖRD.

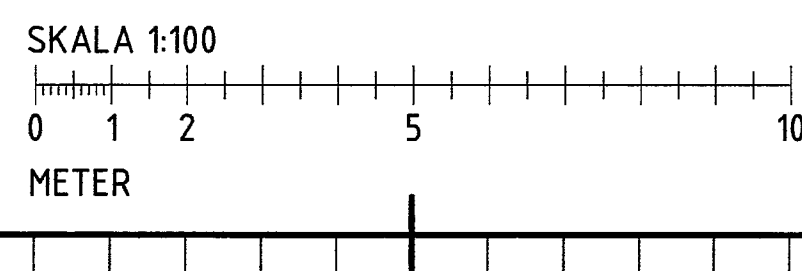

BET	ANDRINGEN AVSER	DATUM	SIGN
BYGGLOVHANDLING			
<div><div></div><div>VEIDEKKE</div></div>			
ORIENTERINGSFIGUR			
FÖRKLARINGAR

PLUSHÖJDER ANGES I METER OCH AVSER FÄRDIGT GOLV
ALLA MÅTT I MM

-----	EI 60
-----	EI 30
-----	UNDERTAK/INKLÄDNAD
DM	DISKMASKIN
TP	TVÄTTPELARE
TM	TVÄTTMASKIN
TT	TORKTUMLARE
K	KYL
F	FRYS
K/F	KYL/FRYS
ST	STÄD
G	GARDEROB
SG	SKJUTDÖRRSGARDEROB
L	LINNEGARDEROB
PB	POSTBOX
KV	KONSTVERK
SR	STUPRÖR

1300 MM VÄNDRADIE RULLSTOL

FÖRESKRIFTER

SAMTLIGA UNDERTAK FASTA.



HÄNVISNINGAR

UTEPLATSER ENLIGT LA.

MINDRE VARIATIONER I FÖNSTERSÄTTNING REDOVISAS
PÅ FASADRITNING

FÖRRÄDSYTA ERSÄTTTS I VISSA FALL AV
SKÅPSINREDNING.

TILLGÄNGLIGHETSGRANSKNING UTFÖRD.

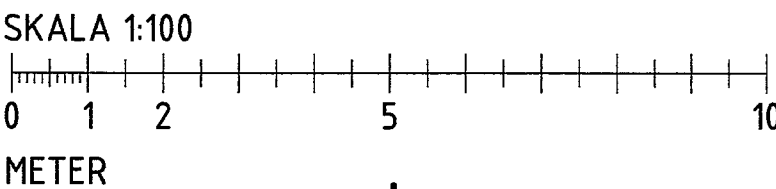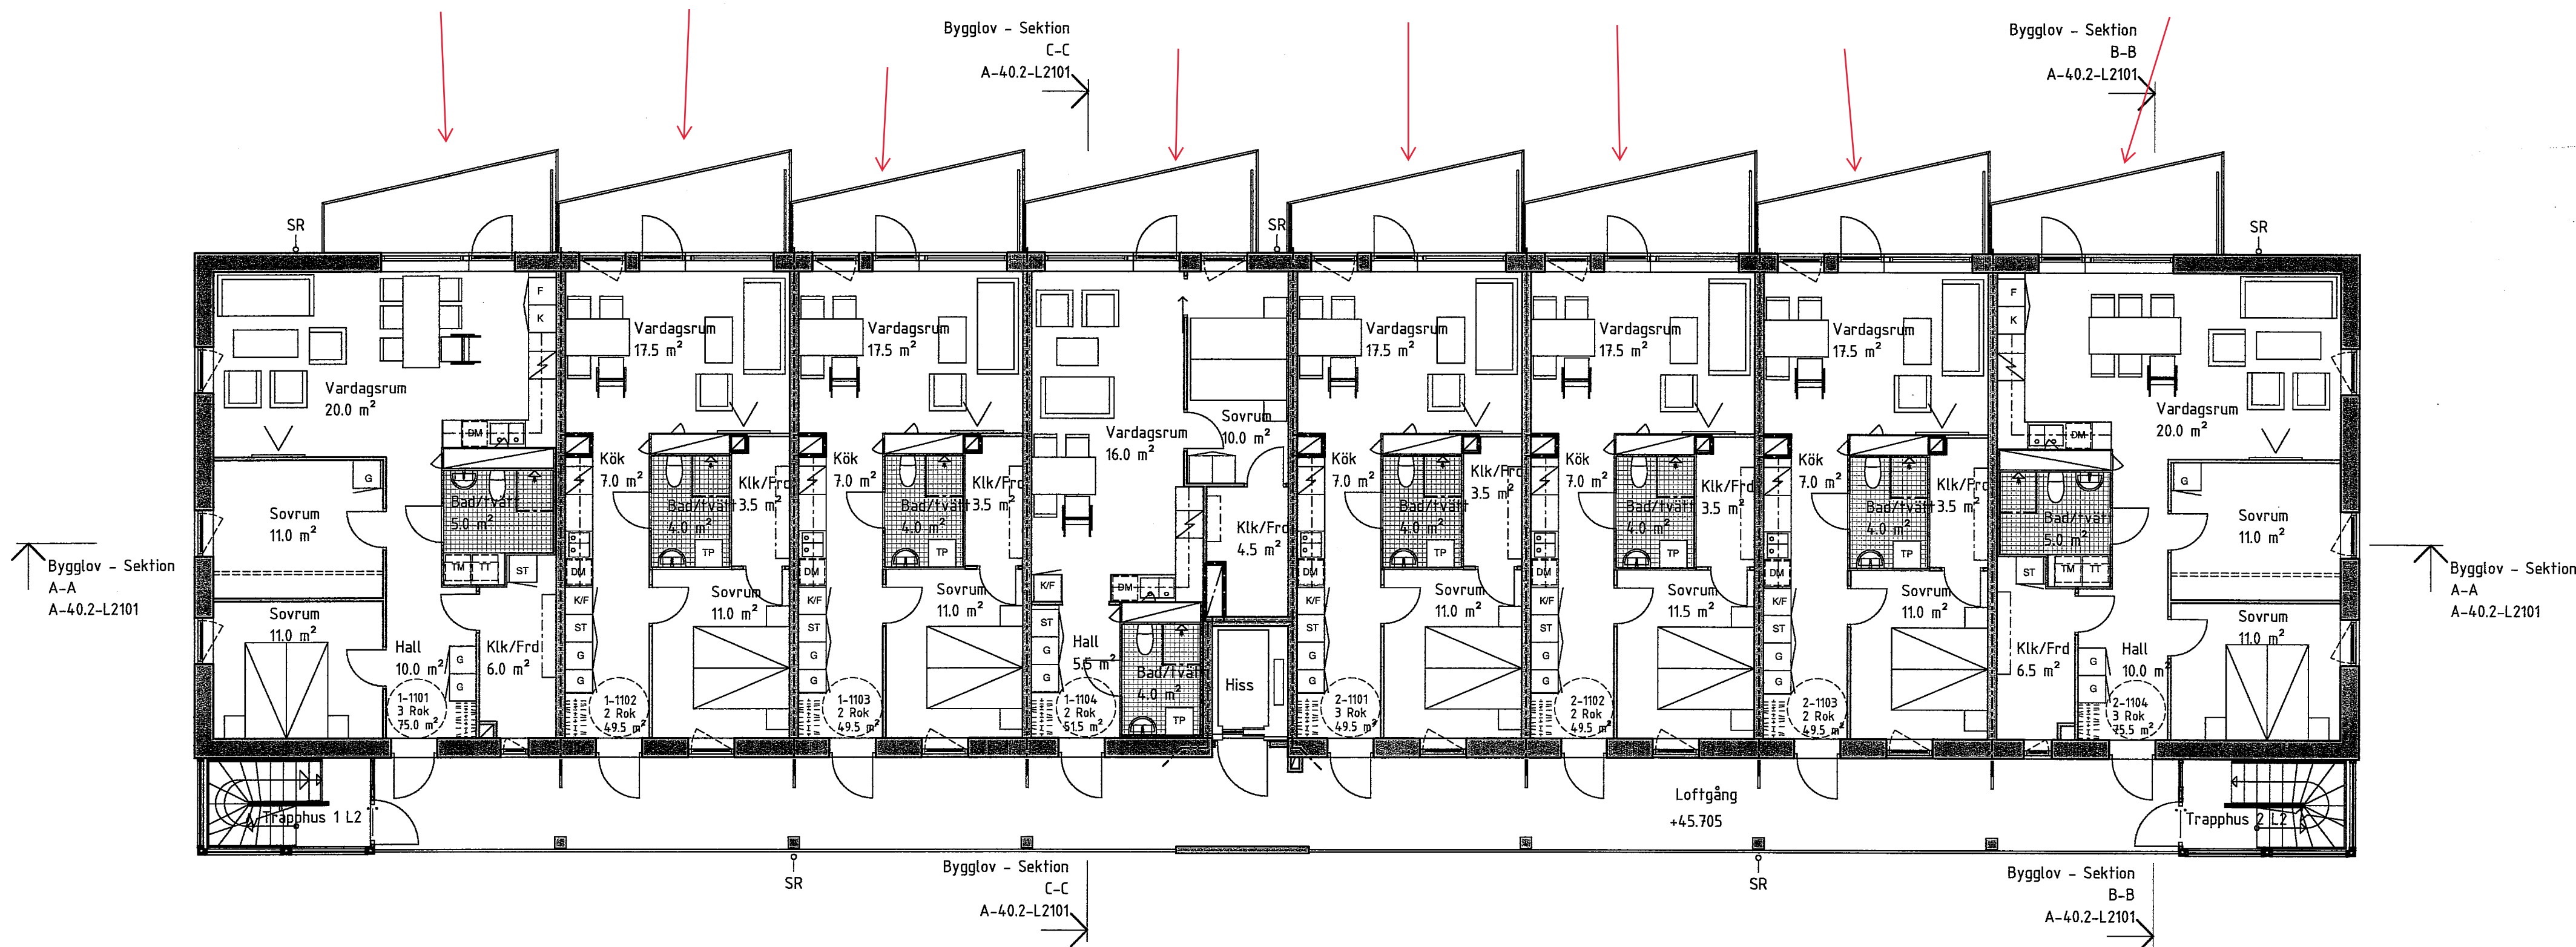

BET	ÄNDRINGEN AVSER	DATUM	SIGN
BYGGLOVHANDLING			
VEIDEKKE			
ORIENTERINGSGRÄNS			
TAKPLAN			
KV BRANDDÖRREN			
HUS L2			
B	VEIDEKKE BOSTAD AB	tel. 08-635 61 00	
TE	VEIDEKKE ENTREPRENAD AB	tel. 08-635 61 00	
A	WHITE ARKITEKTER	tel. 08-402 25 00	
UPPDAGSNUM			
9126543000			
BYGGD AV			
I.A. K.M. S.N			
HÄNDELSENUM			
K.M./Hendefelt			
DATUM			
2017-06-09			
ANSVARIG			
L. MELIN			
HUS L2			
PLAN 11-13			
SKALA	NUMMER	BET	
A1 1:100	A-40.1-L2111-113		
A3 1:200			

PLUSHÖJDER ANGES I METER OCH AVSER FÄRDIGT GOLV
ALLA MÅTT I MM

1300 MM VÄNDRADIE RULLSTOL


SAMTLIGA UNDERTAK FASTA.

UTEPLATSER ENLIGT LA.


MINDRE VARIATIONER I FÖNSTERSÄTTNING REDOVISAS
PÅ FASADRITNING

FÖRRÅDSYTA ERSÄTTS I VISSA FALL AV
SKÅPSINREDNING

TILLGÄNGLIGHETSGRANSKNING UTFÖRD

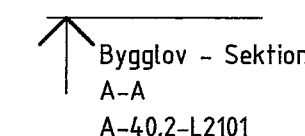


SKALA 1:100

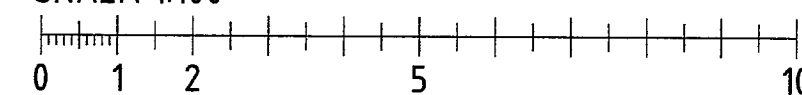

METER

**WEIDEKKE**

ORIENTERINGSFIGUR

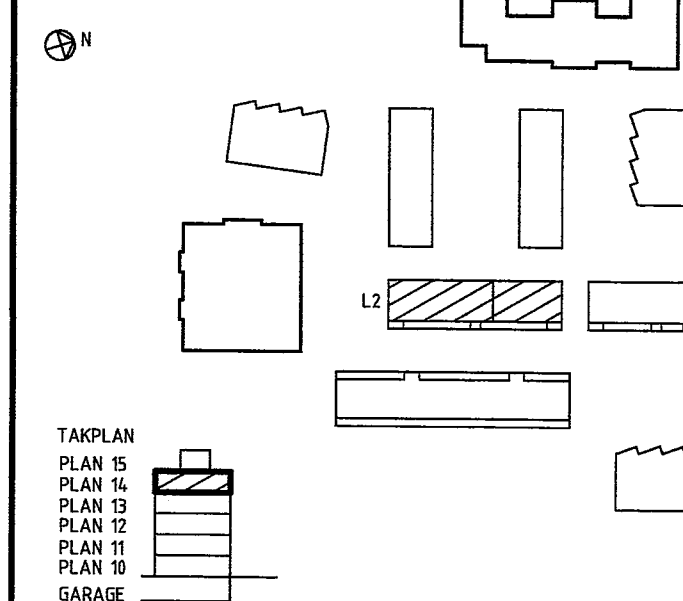KV BRANDDÖRREN
HUS L2

	B VEIDEKKE BOSTAD AB	tel. 08-635 61 00
	TE VEIDEKKE ENTREPRENAD AB	tel. 08-635 61 00
X	A WHITE ARKITEKTER	tel. 08-402 25 00

UPPGÄNSNR 9126543000	RITAD AV I.A, K.M, S.N	HANDLÄGGARE K.M/Hendefelt
DATUM 2017-06-09	ANSVARIG L. MELIN	

HUS L2
PLAN 14

PLAN 14

SKALA	NUMER	BET
A1 1:100	A-40.1-L2114	
A3 1:200		