




BEF. FASAD MOT SYD VÄST
1:100

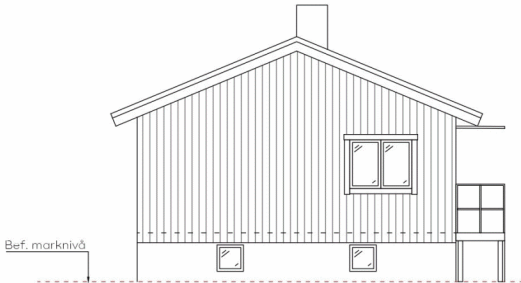

BEF. FASAD MOT SYD ÖST
1:100

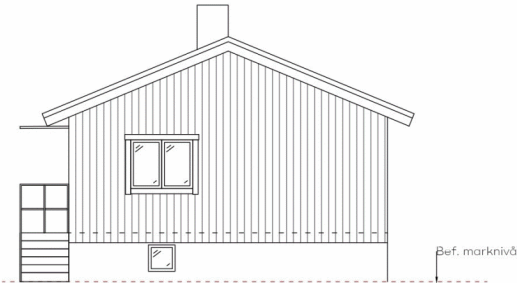


BEF. FASAD MOT NORD VÄST
1:100

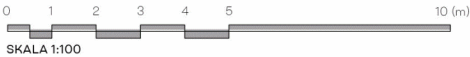

BygglövsExperten

Bokhållaren 6			
RITNING		RITNINGSNUMMER	
FASADRITNING		A-09.32104	
RITAD/RONSTAV	DATUM	SKALA	
S.S.	2023/09/04	1:100 (A3)	

Bygglövs omfattning

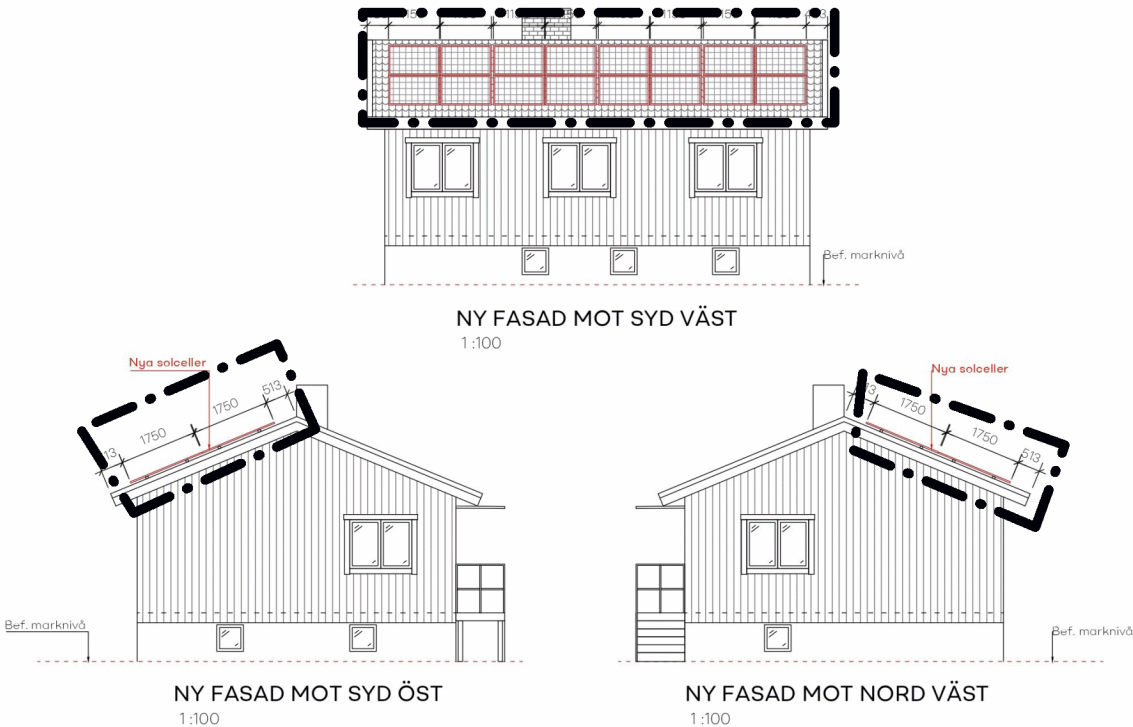

Bokhållaren 6			
RITNING	RITNINGSNUMMER		
FASADRITNING	A-09.32407		
RITAD/KONSTAV	DATUM	SKALA	
S.S.	2023/09/04	1: 100 (A3)	



BygglövsExperten