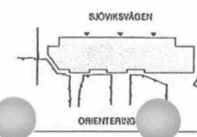
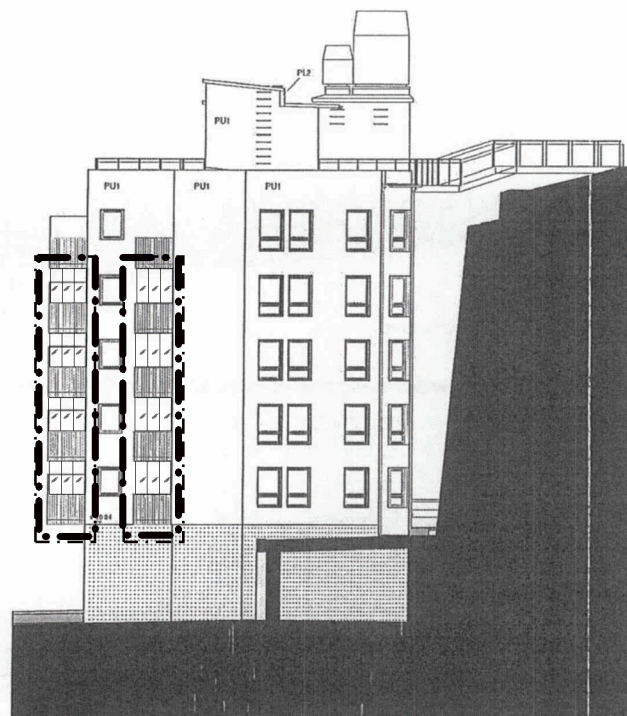


FÖRESKRIFTER EBL A-40.3-01
PLANER A-40.1-02 - 17
UTVÄNDIG MATERIAL OCH KULÖLBESKRIVNING

[illegible]